


Samrátt breytt lóðarblátt
númer 14/92
BYGGINGAFRÆÐINGUR BÍ
STRANDGÖTU 11
HAFNARFIRÐI


BLAÐ 7/7

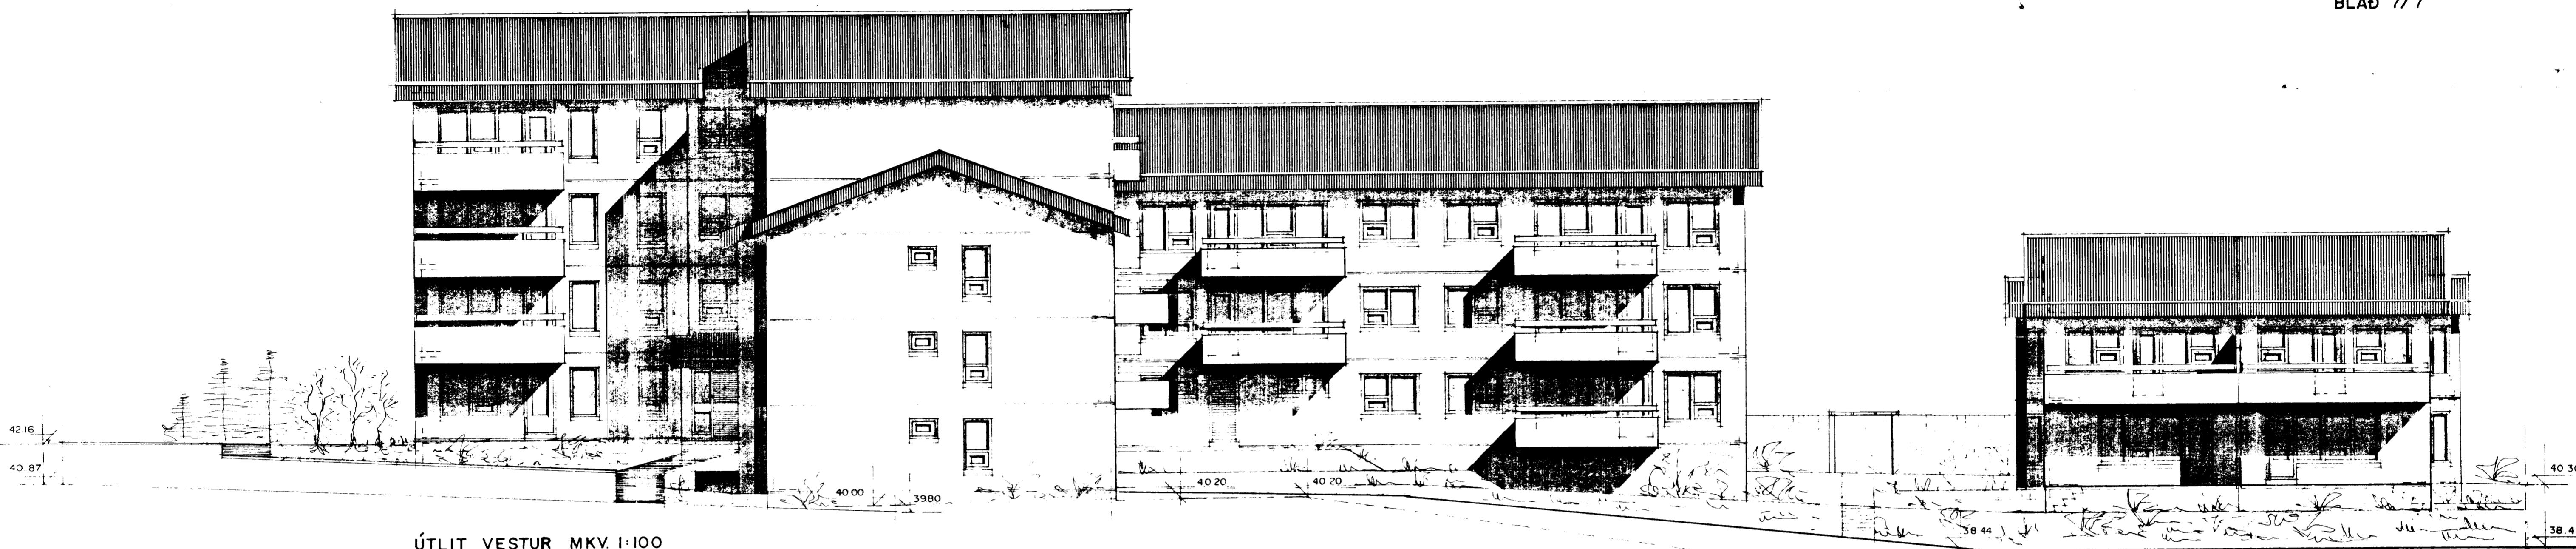

ÚTLIT VESTUR MKV. 1:100



ÚTLIT NORÐUR MKV. 1:100

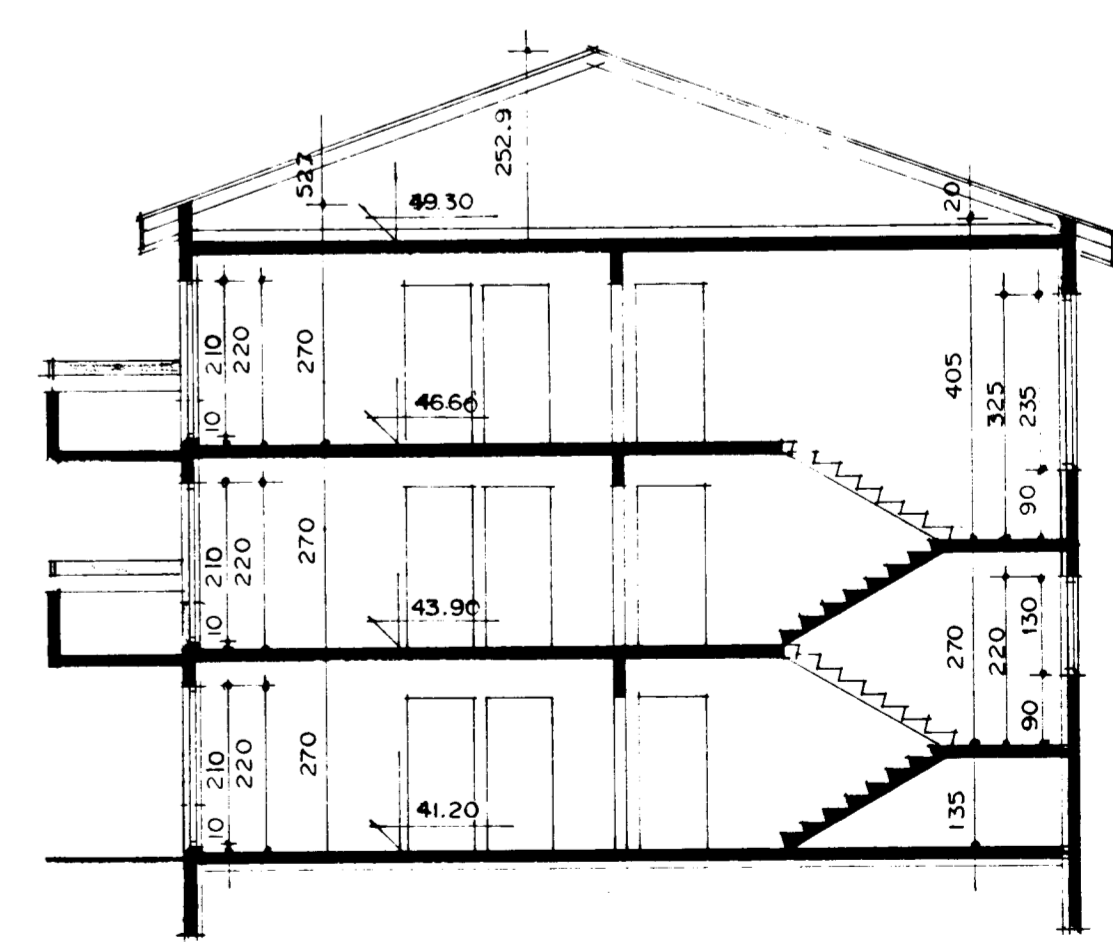

SNID C-C MKV. 1:100

23 BREYTT Í FEBR. 1992
SAMRÁMT BREYTTU LÓÐARBLAÐI Í FEB. 91
27 OG 29 BREYTT FEB 1991.

H. 25-31 007

Handwritten signature