


RÚMMYND HITALAGNA 1:50

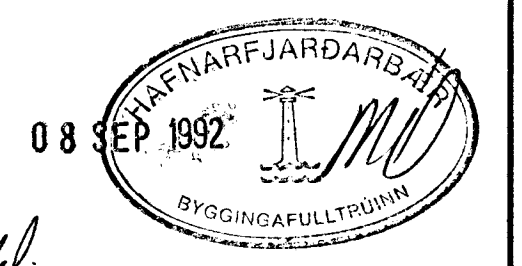

Áskilið elbri tekið og gild.

01	MAI 92	LAGUR SER FYRIR HUORA ÍBÚÐ	GH
BR.NR	DAGS	EBLI BREVTINGAR	SIGN.
HÖRGSHOLT 23 B HAFNARFIRÐI			DAGS
RÚMMYND HITALAGNA. ÍBÚÐA C OG D.			HANNAÐ
MELIKV. 1:50			TEIKNAD.
SIGURÐUR ÞORLEIFSSON TEKNIFRÆÐINGUR F.T.E.I.			VERK NR. 9127
STRANDGÖTU 11 HAFNARFIRÐI SÍMI 54751/54255			BLADNR. 2-07