


RÚMMYND VATNSLAGNA • 1:50

ÁSKILIÐ ELÐRI  
TEIKNING ÓGILD

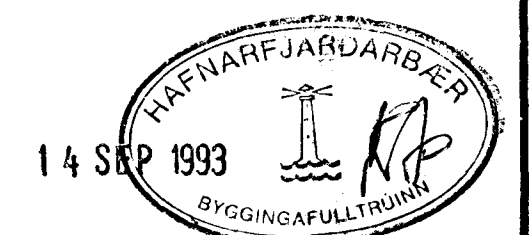

BR.NR.	DAGS	EDLI BREYTINGAR	SIGN.
1	SEPT 93	BR. E/MS OG LAGT	19
HÖRSHOLT 3 HAFNARFIRÐI			DAGS NOV 91
RÚMMYND VATNSLAGNA			HANNAÐ 27
MELKV. 1:50			TEIKNADGR
SIGURÐUR ÞORLEIFSSON TEKNIFRÆÐINGUR F.T.T.F.I.			VERK NR 9146
STRANDGÖTU 11 HAFNARFIRÐI SÍMI 54751/54255			BLAD NR 2-07