


RÚMMIND FRÆNNISLIS OG LOFTRÆSTILAGNAÐ 1:50

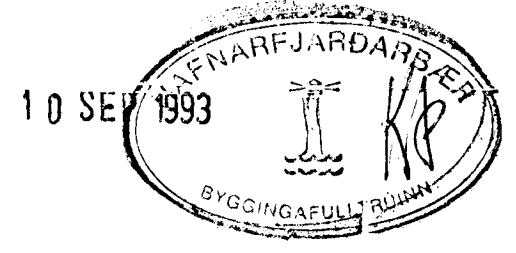

BR.NR.	DAGS	EDLI BÆVINGAR	SIGN.
Δ	SEPT 93	BREYTT EINS OG LAGT	lg
HÖRS Holt 3 HAFNAFIRÐI			DAGS NOV 91
RÚMMIND FRÆNNISLIS OG LOFTRÆSTILAGNA			HAUNAS 22
MÆLIKV. 1:50			TEIKNAR
SIGURÐUR ÞORLEIFSSON			VERK NR 9146
STRANDGÖTU 11 HAFNAFIRÐI SÍMI 54751/54255			BLAD NR 2-08