


CRUNNMÝND 1 HÆÐAR • 1 : 50

ÁSKILIÐ, ELDRI
TEIKNING ÓGILD

14 SEP 1993

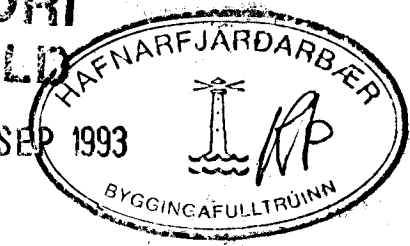

1	SEPT 93	DREYTT EINS OG LAST	
BR.NR.	DAGS	EDLI BREYTINGAR	SIGN.
HÖRGSHOLT 3 HAFNARFIRÐI HITA - VATNS OG FRÆUNSLISLAGNIR 1 HÆÐAR MÆLIKV. 1 : 50			DAGS. NÓV 191 HANNAÐ <i>E.H.</i> TEIKNAD <i>68</i> VERK NR. 9146
SIGURÐUR ÞORLEIFSSON TEKNIFRÆÐINGUR F.T.F.I.			BLADNR. 2-03
STRANDGÖTU 11 HAFNARFIRÐI SÍMI 54751/54255			