
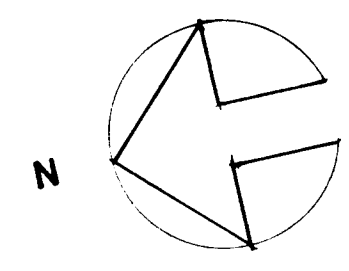


Samþykkt & fundi lýgðinn
 nafndurp. 22.11.1992
 BYGGINGAUFVEITINGAR
 ÍSLANDS

SAMA MED FYRIRUARA
 SJÁ BOKUM 13.4

Mælt á klöpp, 16.01.92
 Sveinbjörn Þorvaldsson

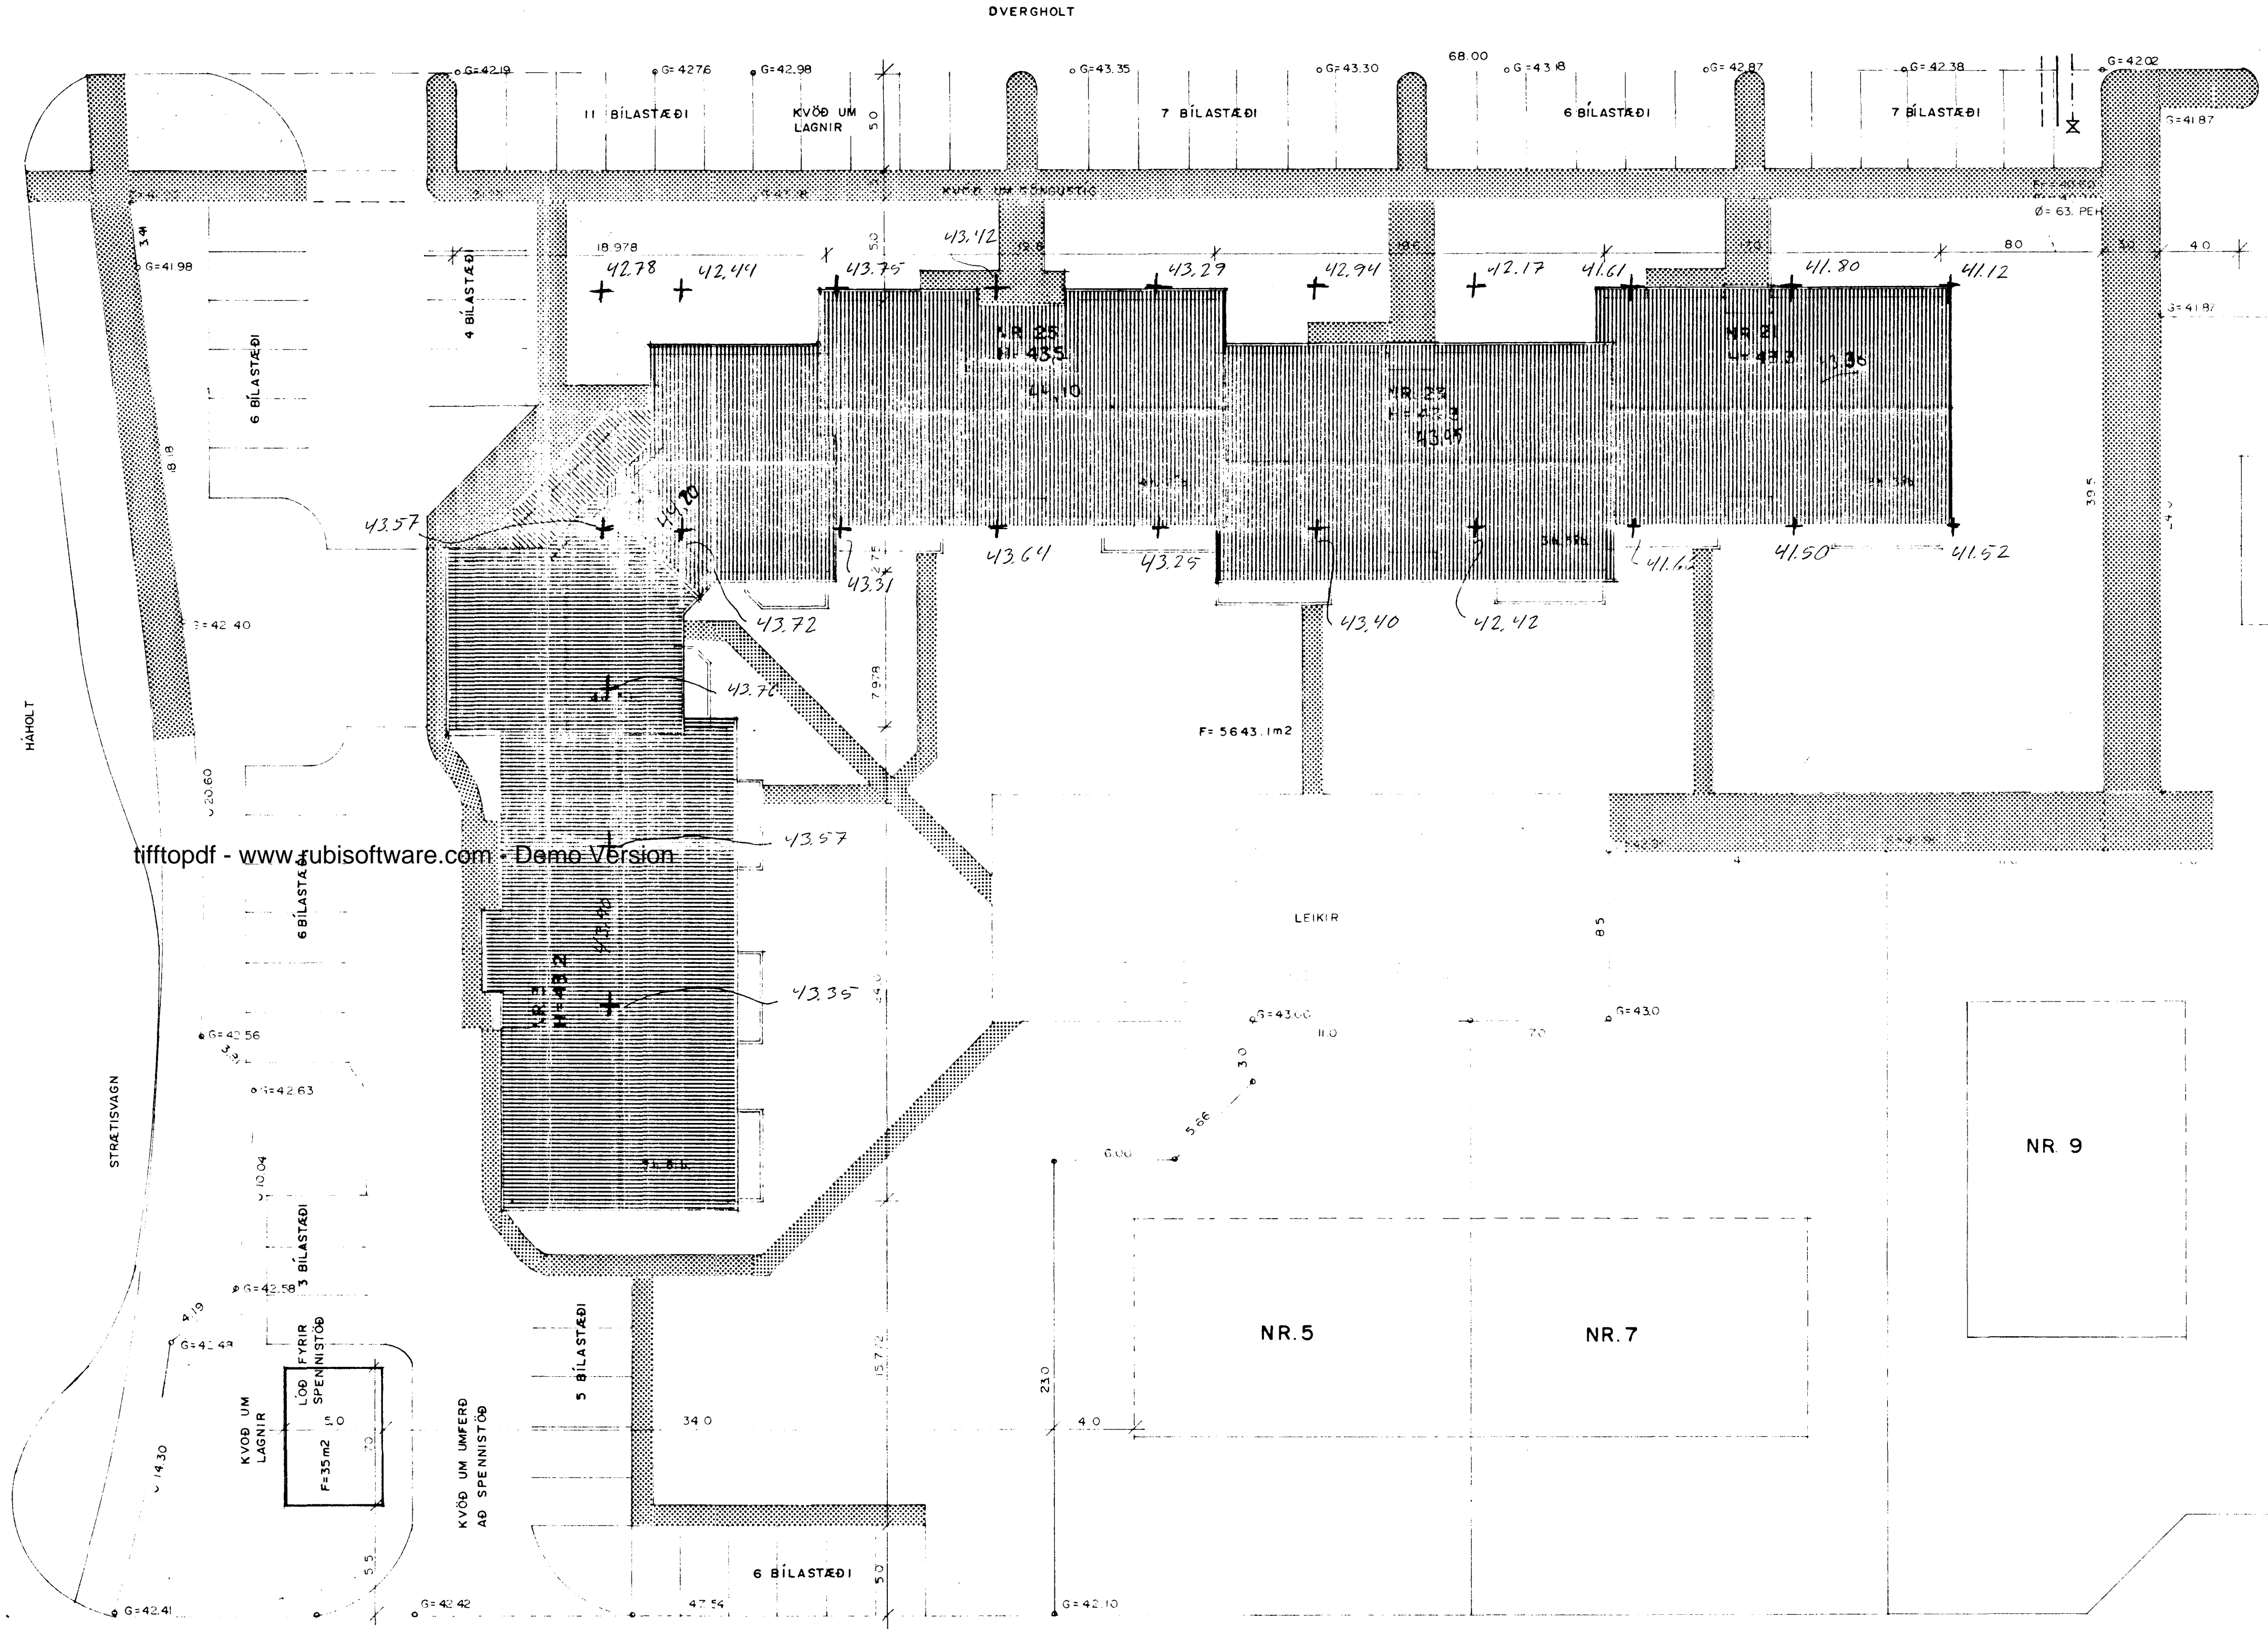

NR. 19

STÆRDIR HÚSSINS NR. 21 VID DVERGHOLT:
 FLATARMÁL 1. HEDAR ER: 182,86 M2 BR.
 FLATARMÁL 2. HEDAR ER: 184,93 M2 BR.
 SAMTALS: 367,79 M2 BR.

HEILDARRÚMMÁL HÚSSINS NR. 21 VID DVERGHOLT ER: 1251,93 M3 BR.

STÆRDIR HÚSSINS NR. 23 VID DVERGHOLT:
 FLATARMÁL 1. HEDAR ER: 211,46 M2 BR.
 FLATARMÁL 2. HEDAR ER: 213,50 M2 BR.
 FLATARMÁL 3. HEDAR ER: 213,50 M2 BR.
 SAMTALS: 638,46 M2 BR.

HEILDARRÚMMÁL HÚSSINS NR. 23 VID DVERGHOLT ER: 2022,74 M3 BR.

STÆRDIR HÚSSINS NR. 25 VID DVERGHOLT:
 FLATARMÁL 1. HEDAR ER: 205,10 M2 BR.
 FLATARMÁL 2. HEDAR ER: 194,20 M2 BR.
 FLATARMÁL 3. HEDAR ER: 194,20 M2 BR.
 FLATARMÁL 4. HEDAR ER: 194,20 M2 BR.
 SAMTALS: 787,70 M2 BR.

HEILDARRÚMMÁL HÚSSINS NR. 25 VID DVERGHOLT ER: 2423,50 M3 BR.

STÆRDIR HÚSSINS NR. 27 VID DVERGHOLT:
 FLATARMÁL 1. HEDAR ER: 224,90 M2 BR.
 FLATARMÁL 2. HEDAR ER: 203,00 M2 BR.
 FLATARMÁL 3. HEDAR ER: 203,00 M2 BR.
 FLATARMÁL 4. HEDAR ER: 203,00 M2 BR.
 SAMTALS: 833,90 M2 BR.

HEILDARRÚMMÁL HÚSSINS NR. 27 VID DVERGHOLT ER: 2569,70 M3 BR.

STÆRDIR HÚSSINS NR. 3 VID HÖRGSHOLT:
 FLATARMÁL 1. HEDAR ER: 264,90 M2 BR.
 FLATARMÁL 2. HEDAR ER: 266,90 M2 BR.
 FLATARMÁL 3. HEDAR ER: 266,90 M2 BR.
 SAMTALS: 798,70 M2 BR.

HEILDARRÚMMÁL HÚSSINS NR. 3 VID HÖRGSHOLT ER: 2562,90 M3 BR.

DVERGHOLT 21-27 OG HÖRGSHOLT 3

AFSTÖÐUMYND MKV. 1:200

BREYTT Í JÚLÍ 1991
 BREYTT Í OKT. 1991 HUS NR. 25 OG 27 VID DVERGHOLT

D 21-27, H3 NR.001

Sveinbjörn Þorvaldsson