


AFSTÖÐLIMYND * 1 : 200

Áskilið: Niðarkill fyrir bilaplan.

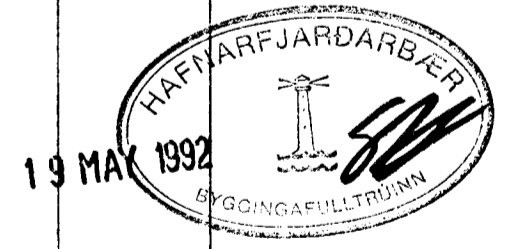

DR. NR.	DAGS	EDLI BREVTINGAR	SIGN.
DVERGHOLT 21-27 OG HÖRGSHOLT 3 HAFNARFJÖRÐUR AFSTÖÐLIMYND / LAGNIR Í JÖRÐ MELIKV. * 1 : 200			DAGS. HANNAÐ TEIKNAD VERK NR. 9142-46
SIGURÐUR ÞORLEIFSSON STRANDGÖTU 11 HAFNARFJÖRÐUR SÍMI 54731/54235			BLAÐNR. 2-03