
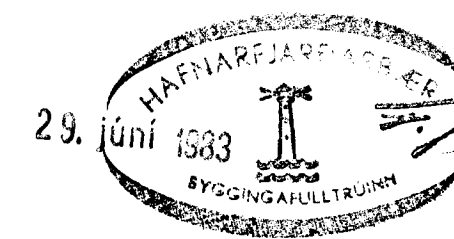


VATNSLÖGN 1:50

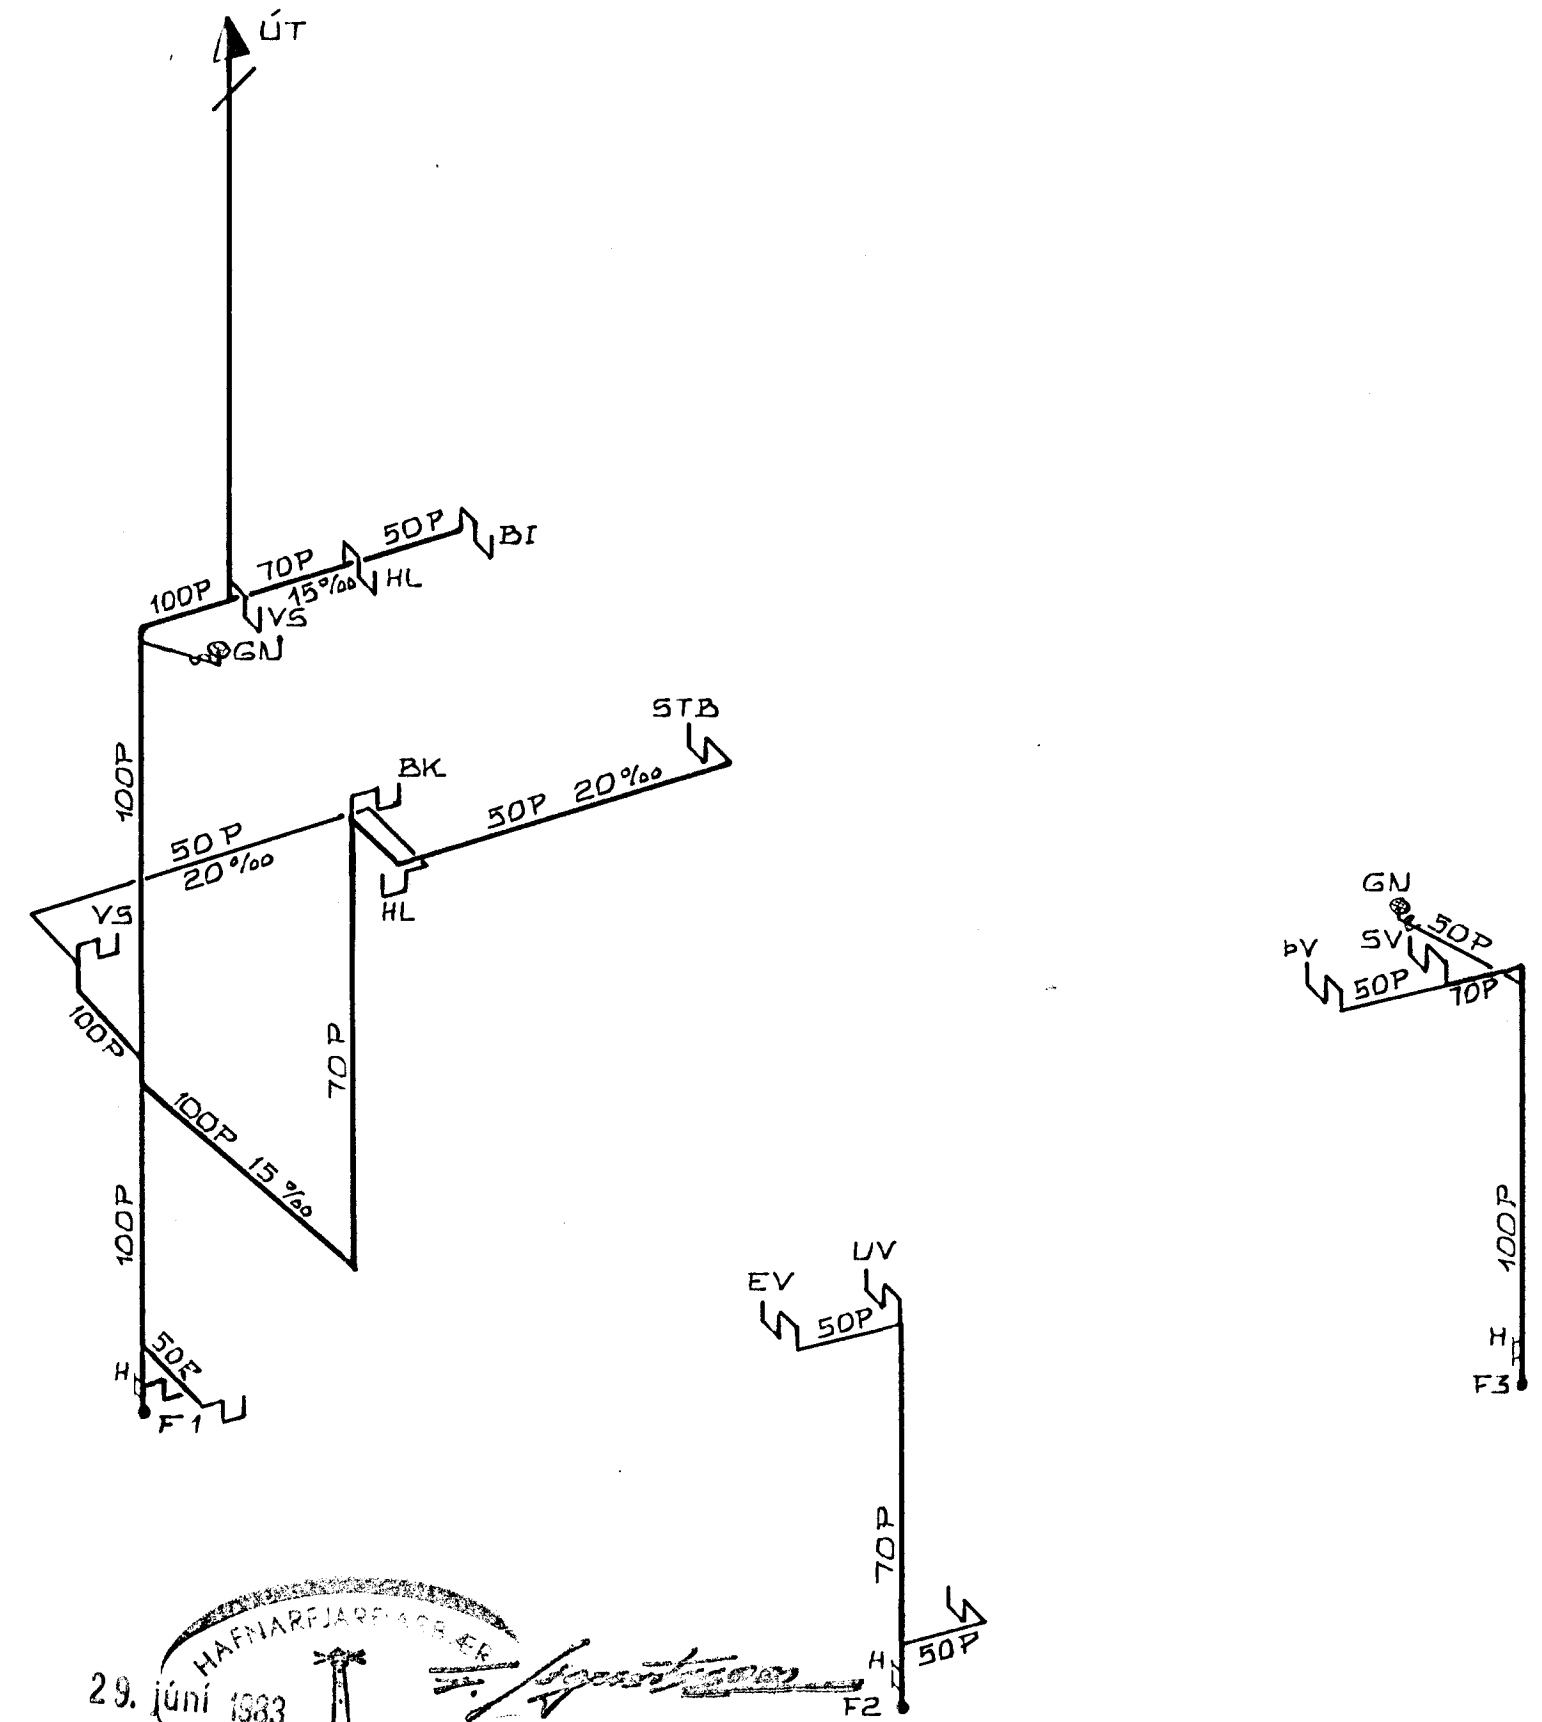

FALLPÍPUR FRÆNNISLAGNA 1:50

SKÝRINGAR SJÁ BL. NR. 2

		HRAUNBRÚN 10 HAFNARFIRÐI.	
		VATNSLÖGN, RÚMMYND FALLPÍPUR.	
1	1/2	BREYTT LEGU LAGNA.	HITA- OG HREINLETISLAGNIR.
BR DAGS		BREYTING.	
KRISTJÁN KNÚTSSON		REIKN. K.K.	MELIKV 1:50
TEKNIFRÆÐINGUR FTFÍ		TEIKN. K.K.	DAGS. MARS 1983
ARNARHRAUNI 23, HAFNARFIRÐI.		VFIRE: <i>SK</i>	BLUR 6
SÍMI: 50902.			NR 822-17 AF 6
<i>Kristján Knúttsson</i>			