

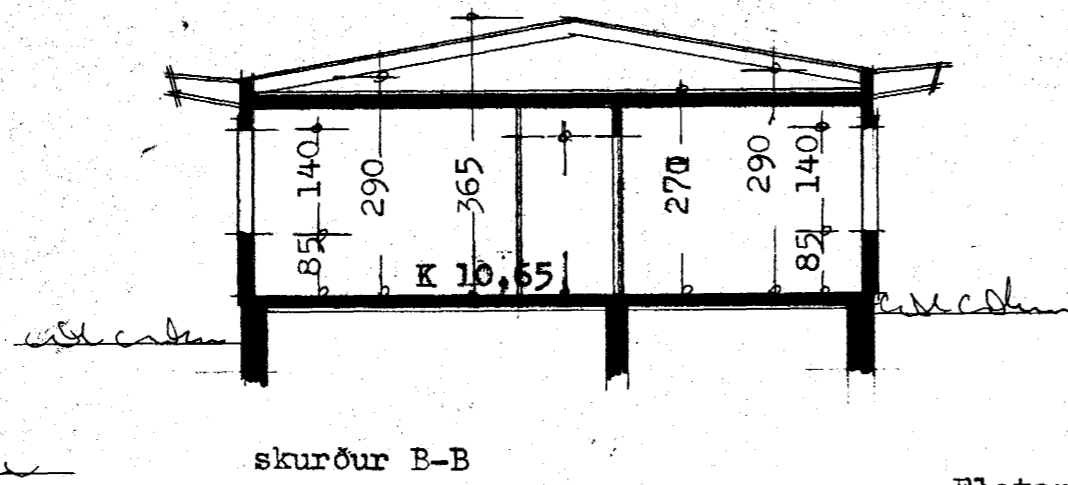
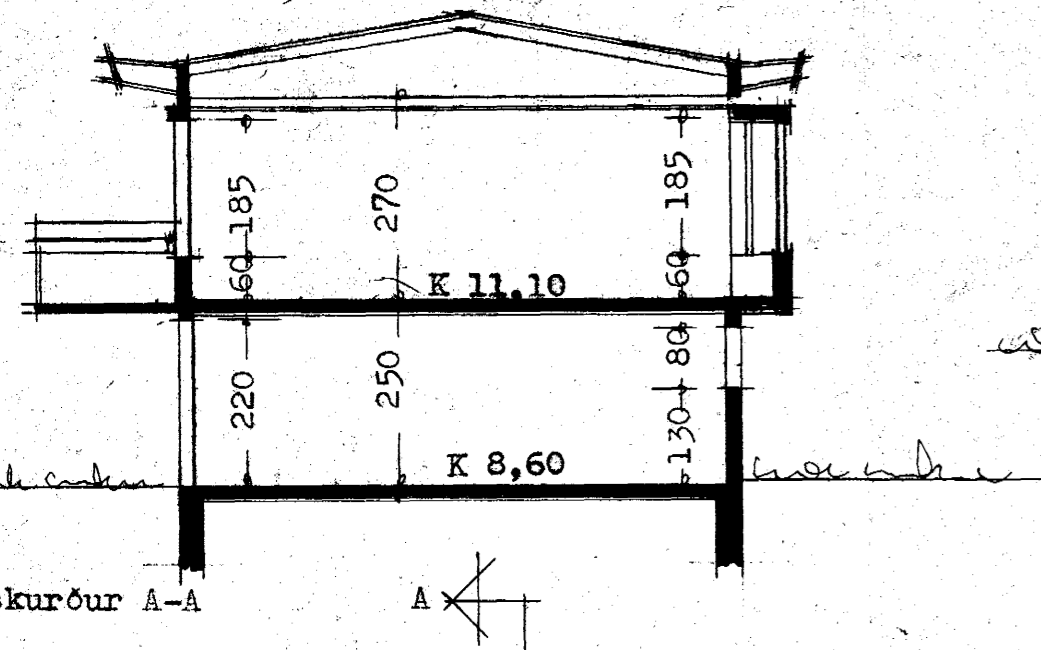
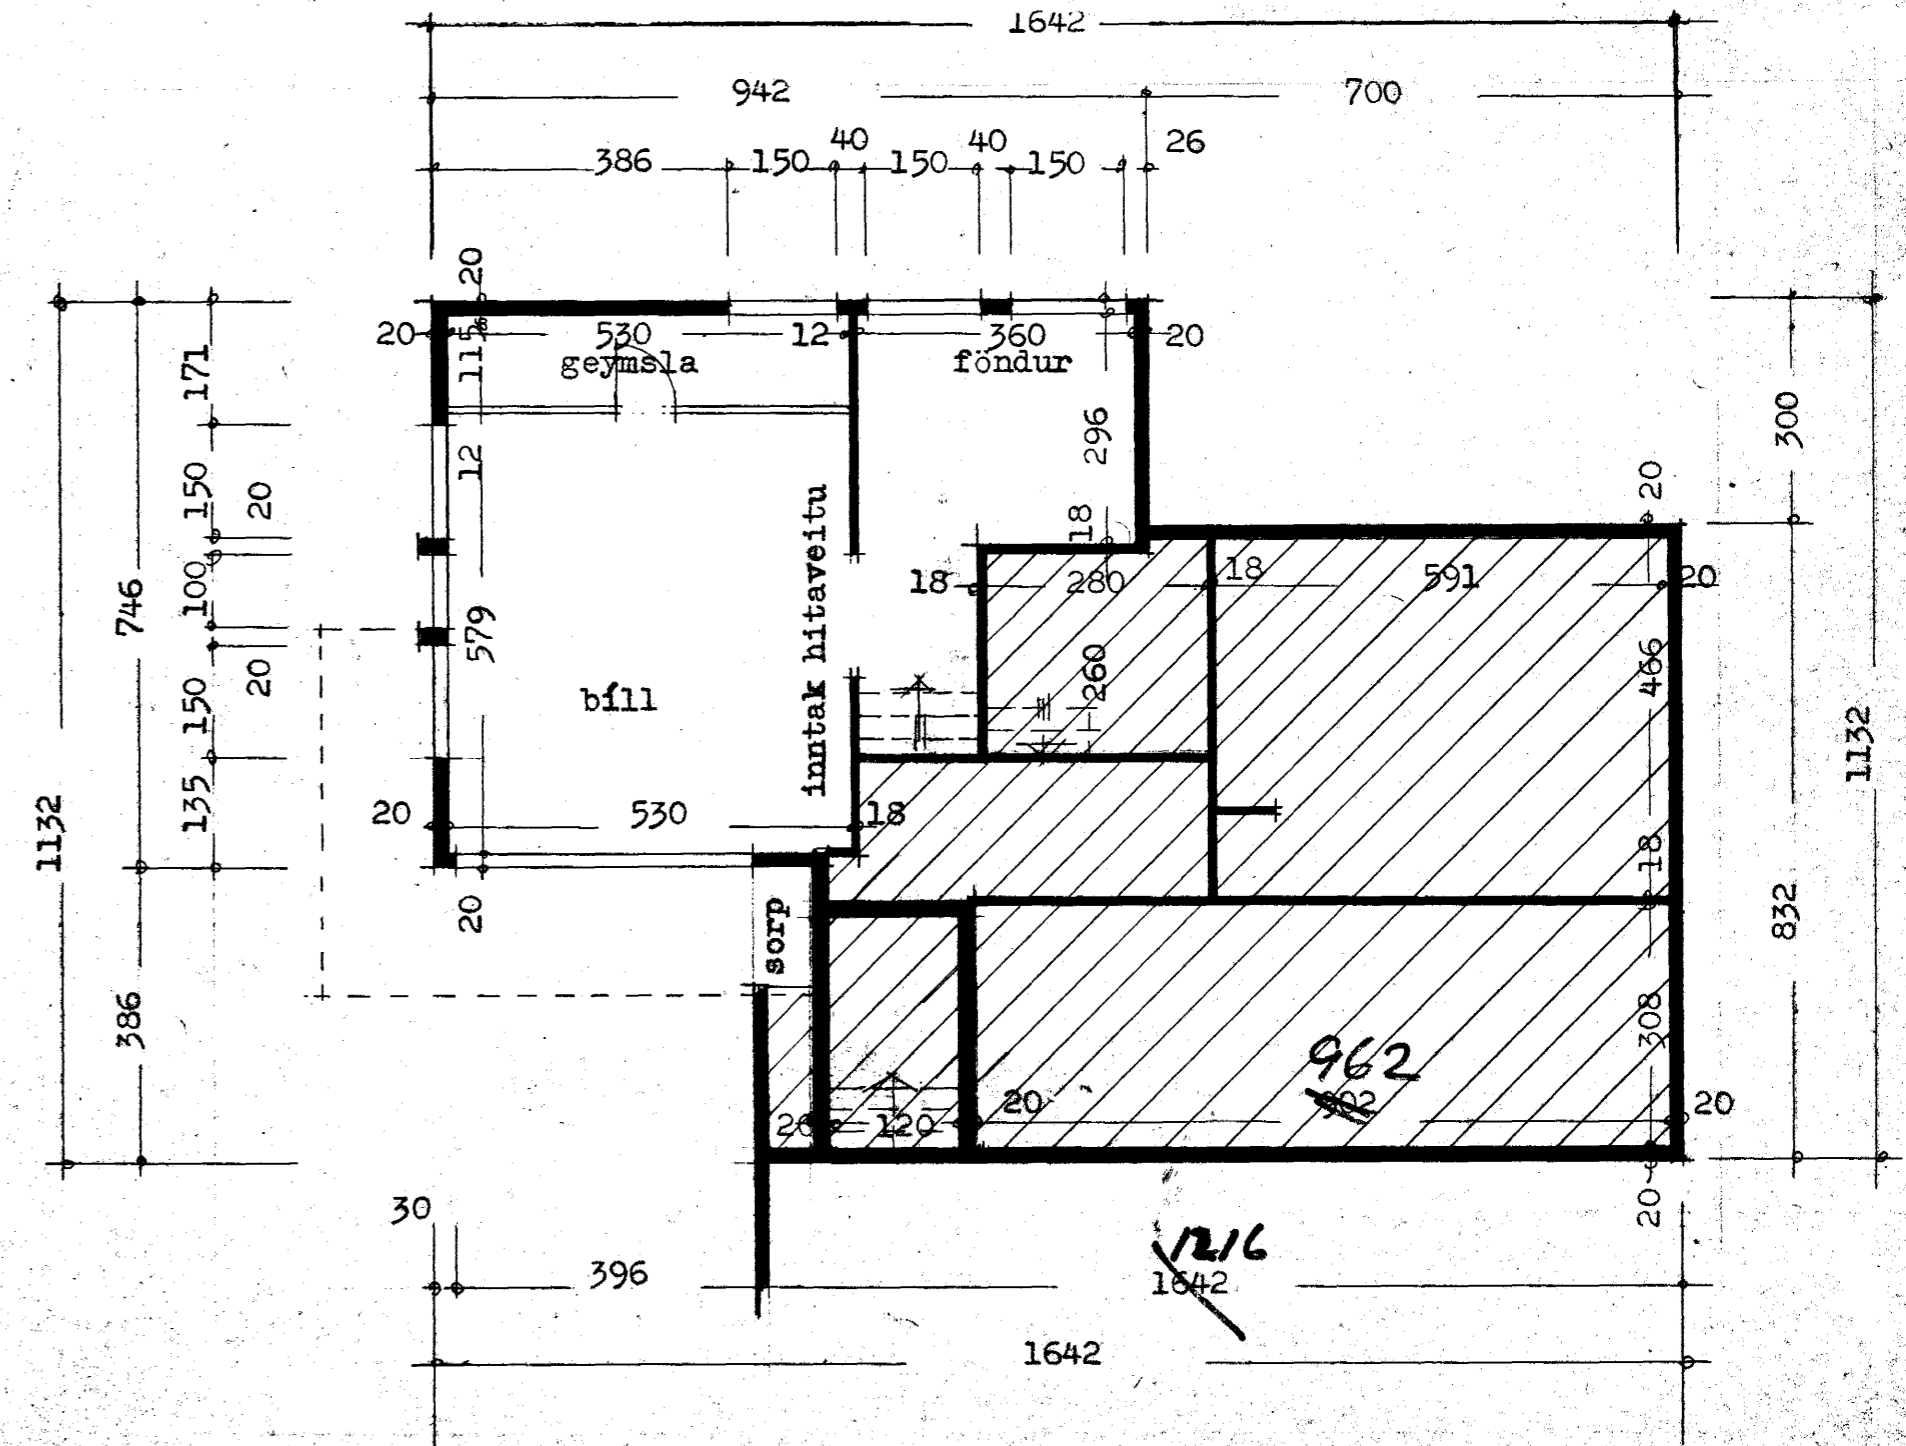


Samþykkt á fundi bygginga-
nefndar þ. 7/7 1976
BYGGINGARULLTRÚT N.
I HAFNARFIRÐI
[Signature]

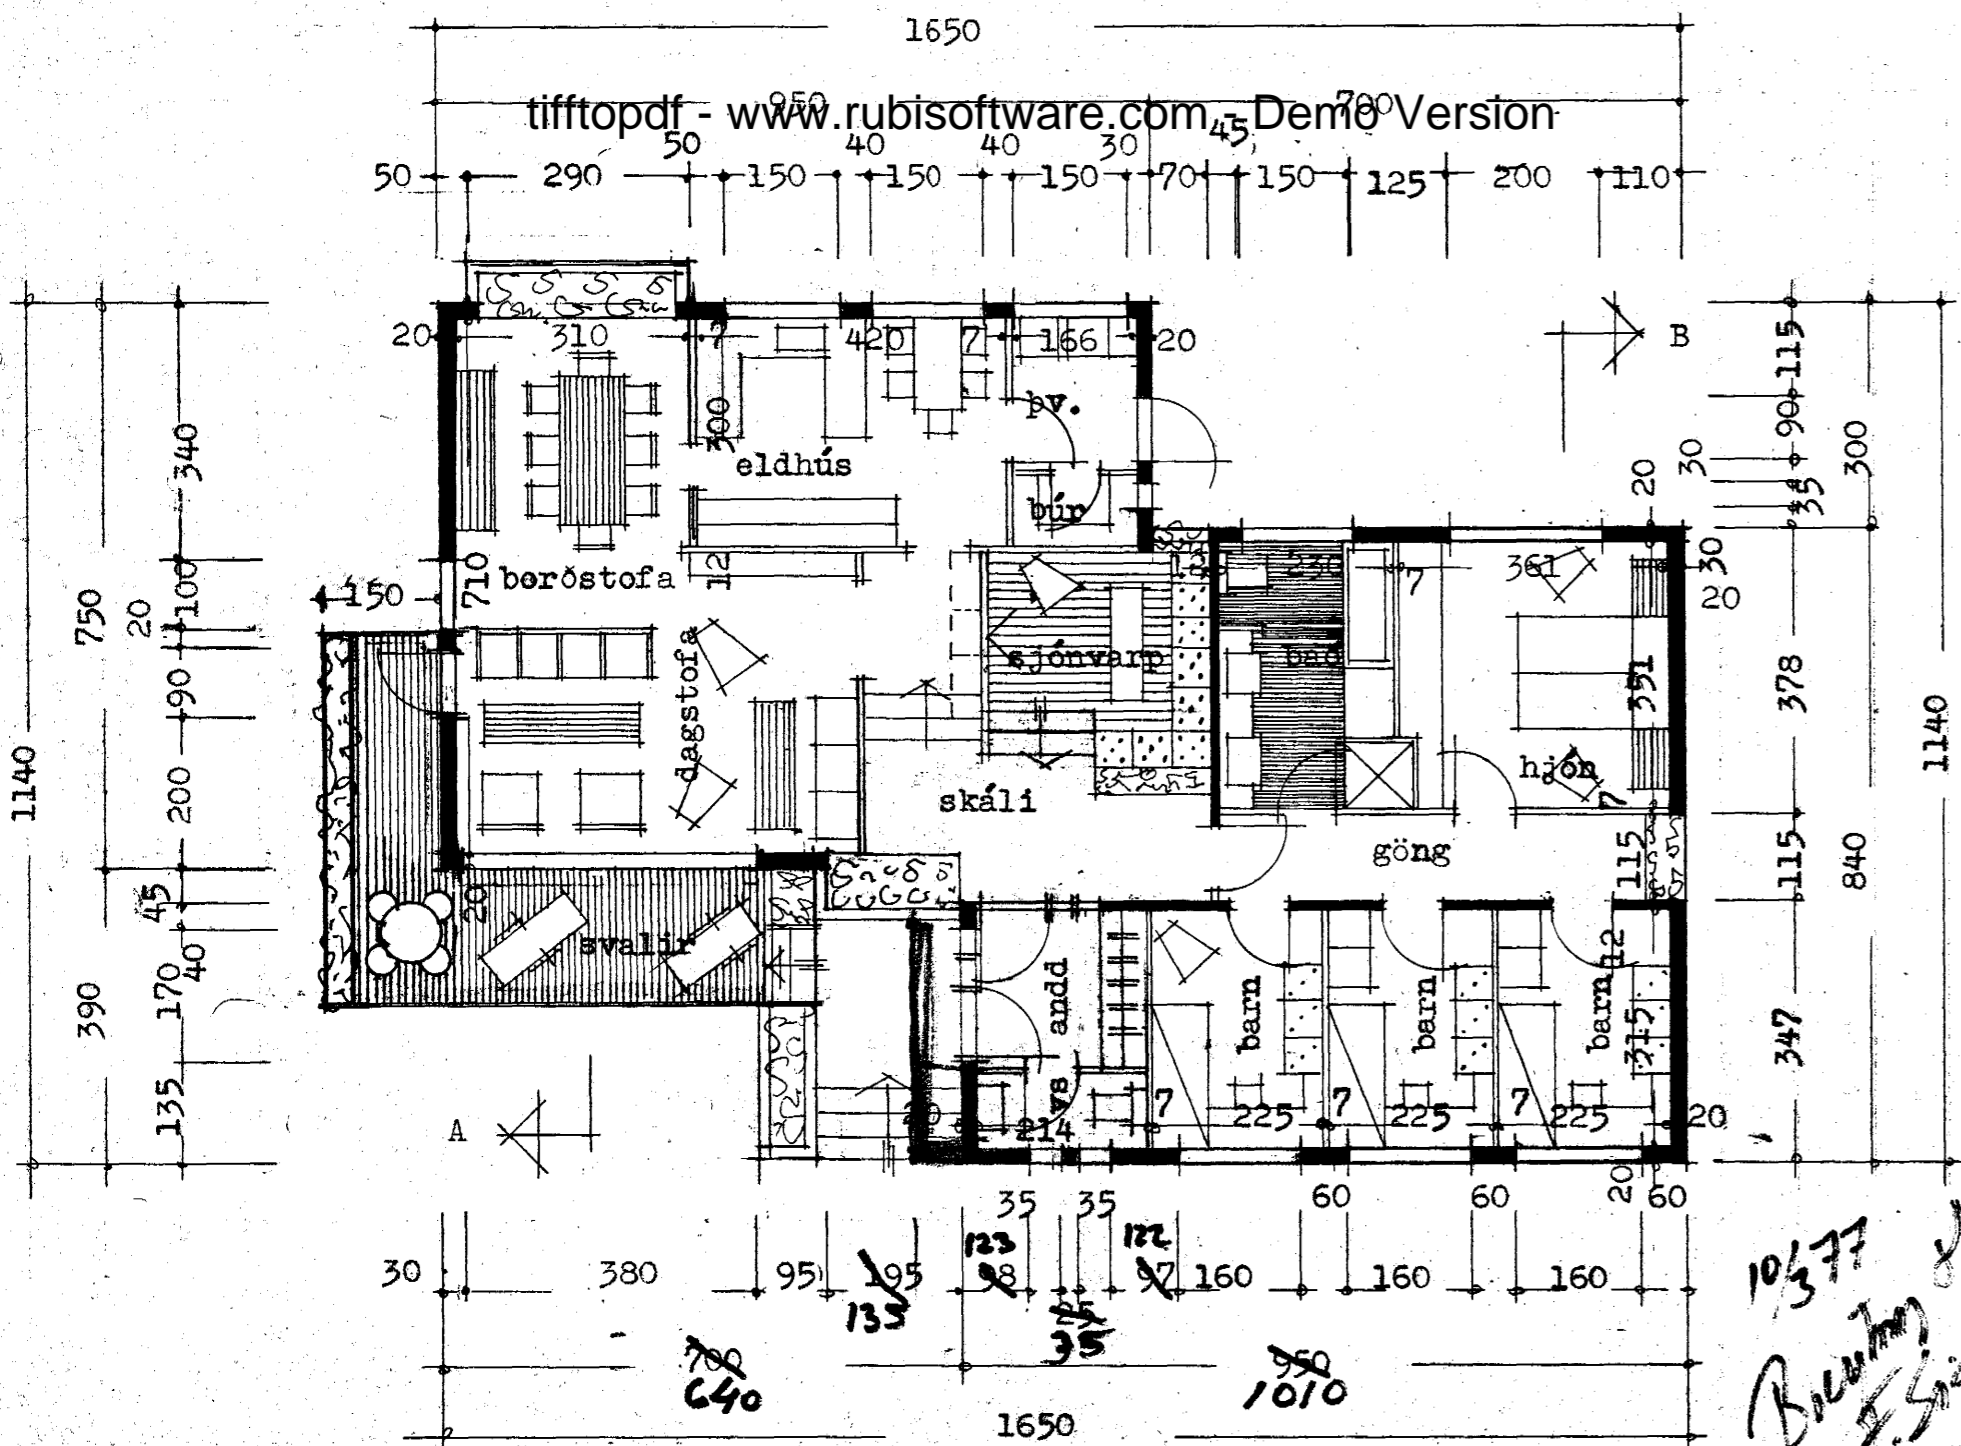

Flatarmál húss 141,0 m.²

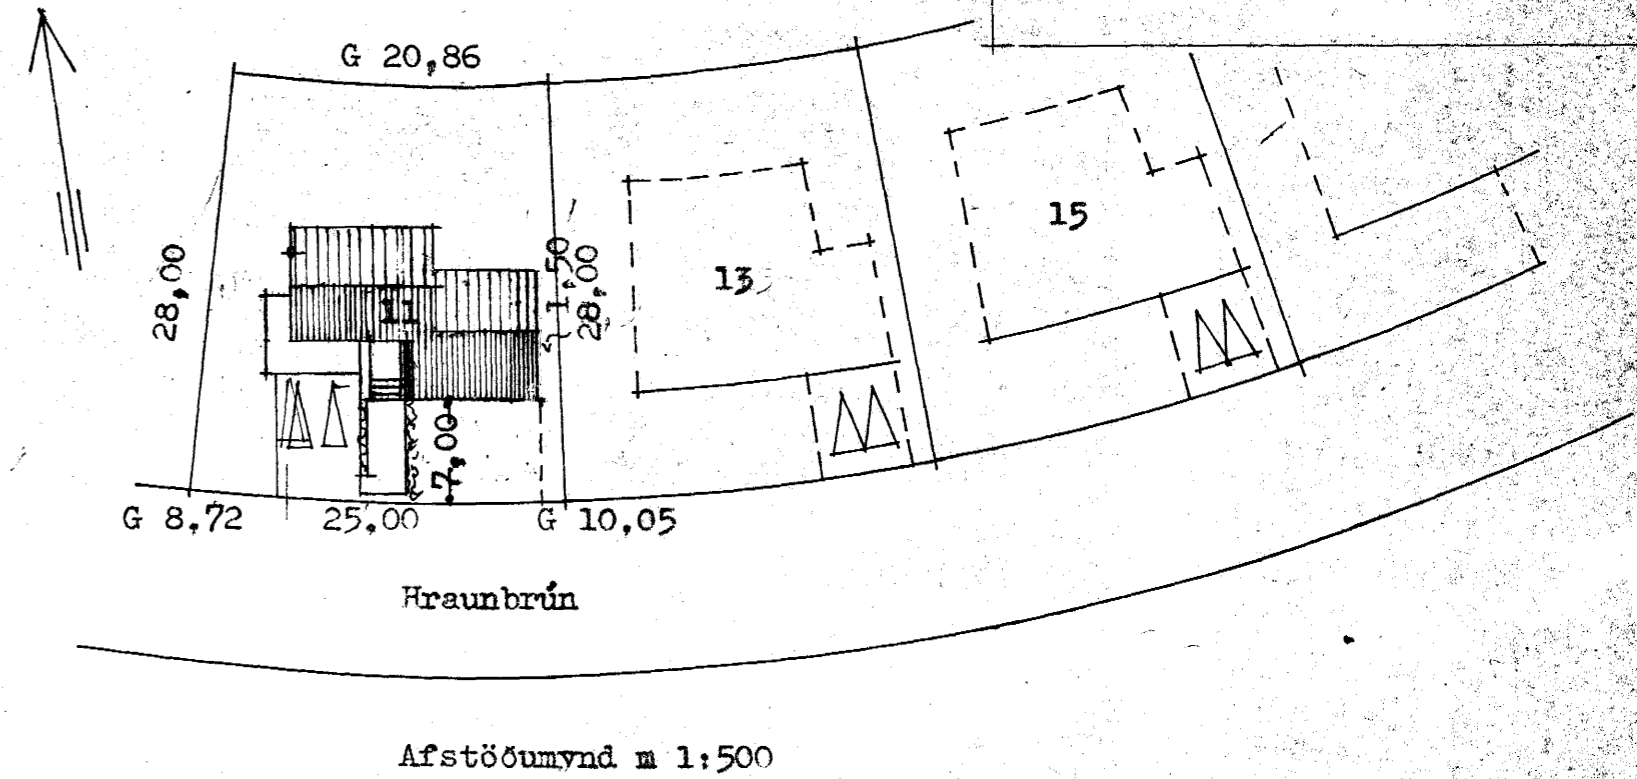

*10/377 af
Búvinnu
4.5.76*


Breytt í des. 1976 Reykjavík í júlí 1976

[Signature]