




GRUNNMYND HÆÐAR 1:50

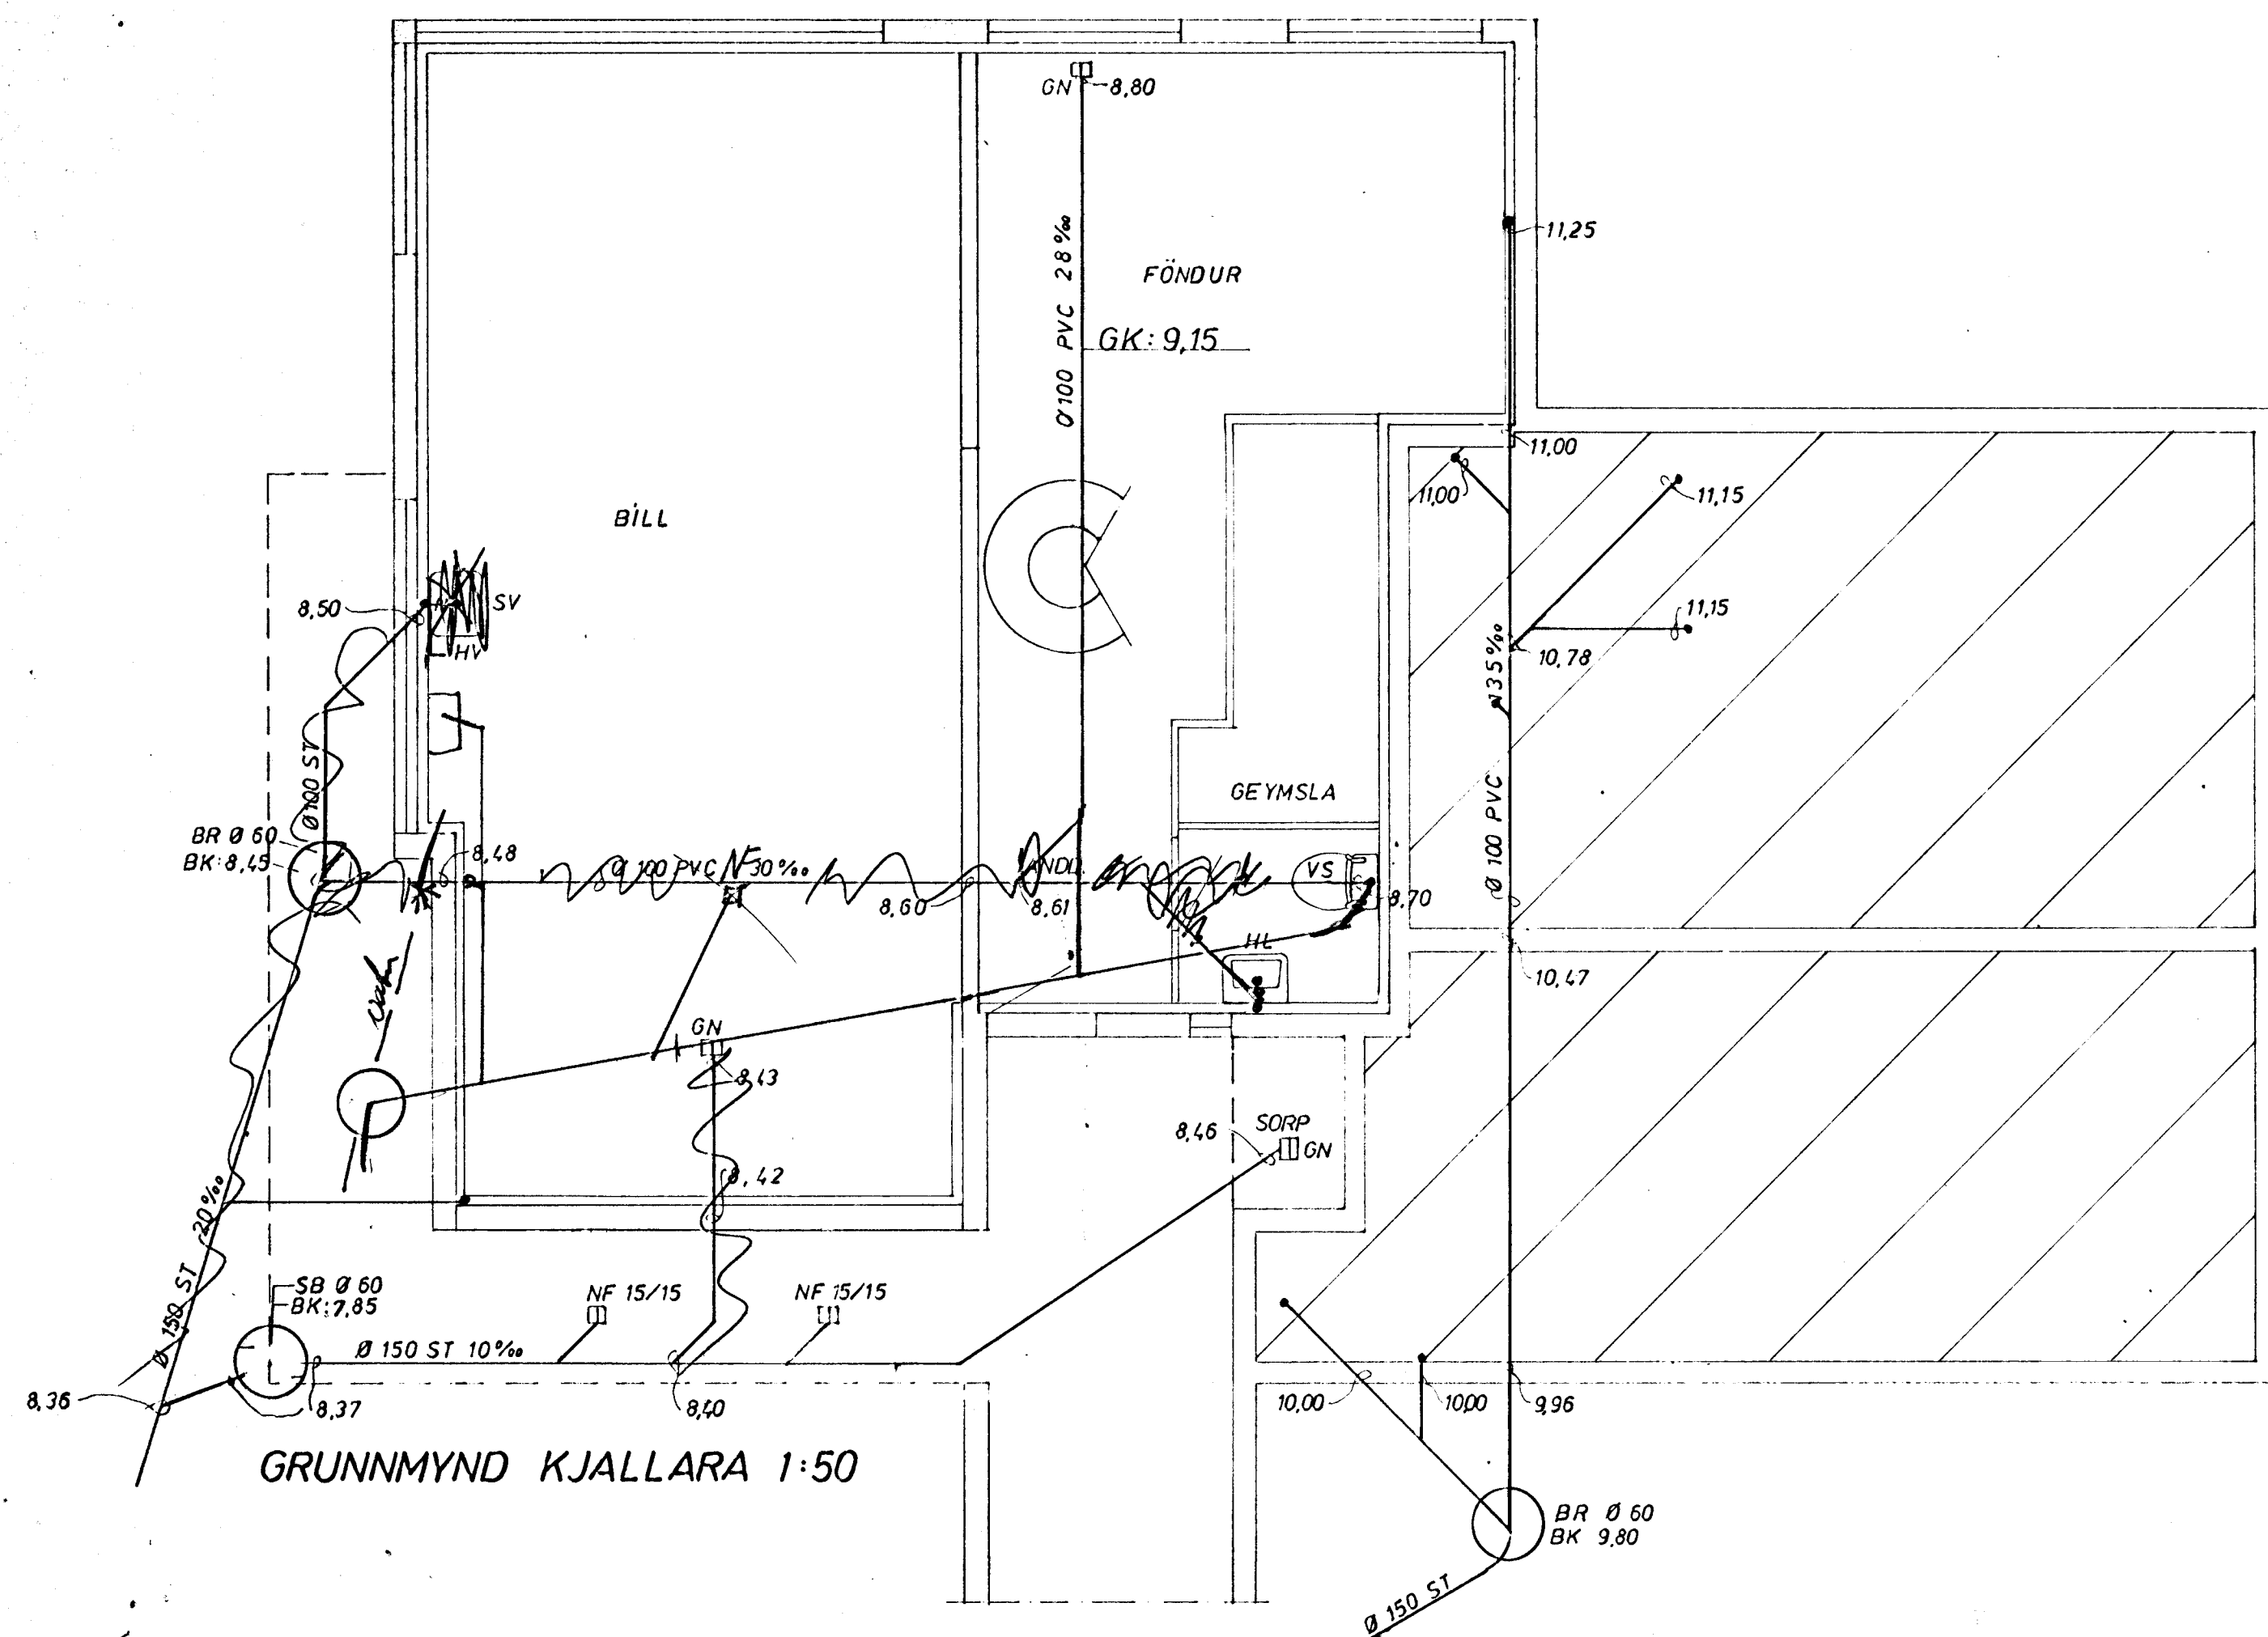

GRUNNMYND KJALLARA 1:50

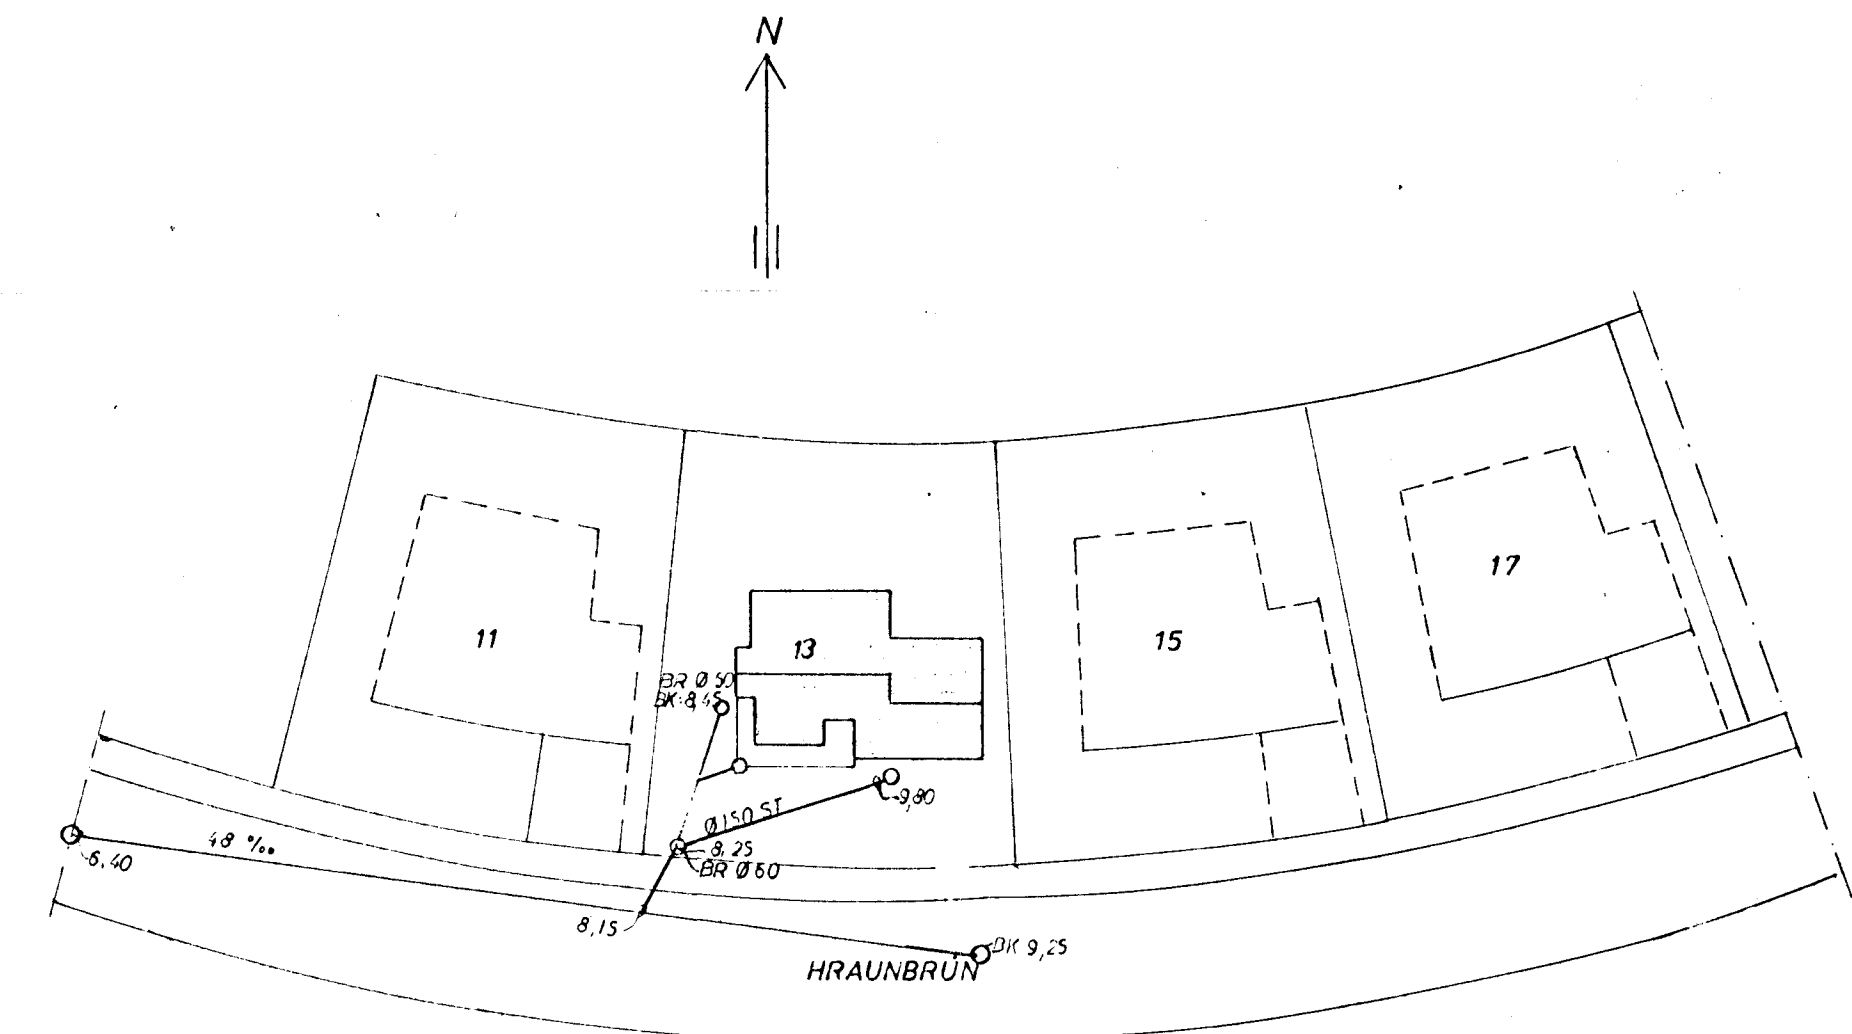

AFSTÖÐUMYND 1:50

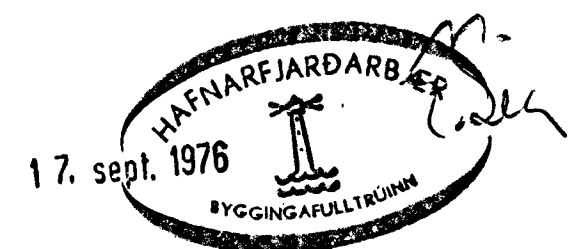

HRAUNBRÚN 13, HAFNARFIRÐI	MÆLIKVARDI 1:50	VERK 7619	TEIKN NR 2,1
FRÆRENNISLISLÖGN - GRUNNMYND	Hannað: ✓ Teiknað e. r.:	Yfirfarir: ✓ Samb: ✓	DAGS. JÚNÍ '76
JÓHANN GUNNAR BERGÞÓRSSON VERKFR MVFI STRANDGÖTU 11 - HAFNARFIRÐI - Sími 53315	BREYTT		