PIPUR: svört stálrör

FITTINGS: svartur randfittings

EINANGRUN: 2o mm glerullarhólkar vafðir sísalpappa

OFNLOKAR: á framrennsli t.d. Danfoss RAVL-3/8" sem stýrast af herbergishita

á bakrennsli t.d. Danfoss FJVR-3/8" sem stýrast af hitastigi bakrennslis

OFNAR: stálofnar prófaðir við 8 kg/cm^2 $\Delta t = 40°C$
loftskrúfur á öllum ofnum

PROFUN: lögnina skal prófa við 6 kg/cm^2 sem standa skal í 12 klst. án þess að falla

ATHS: ofnastærðir skal endurskoða á staðnum áður en ofnapöntun er gerð

OFNASKRÁ

ofn nr:	mesta lengd cm	mesta hæð cm	varmaþörf kcal/klst	stútar A B C D	gerð ofna:
1	400	65	1400	CD	
2	300	X	800	AB	
3	170	X	800	AB	
4	170	X	600	CD	
5	220	70	1500	CD	
6	220	70	1500	CD	
7	160	50	550	AB	
8	80	X	550	AB	
9	80	X	550	AB	
1o	170	X	400	AB	
11	110	70	1350	AB	
12	220	70	1300	CD	
13	220	70	1300	AB	
14	160	20	500	AB	
15	110	65	750	AB	
16	110	65	750	AB	
17	200	65	1000	CD	
18	110	65	1000	AB	
19	110	65	650	CD	
20	110	65	500	AB	

17.750 KCAL/KLST

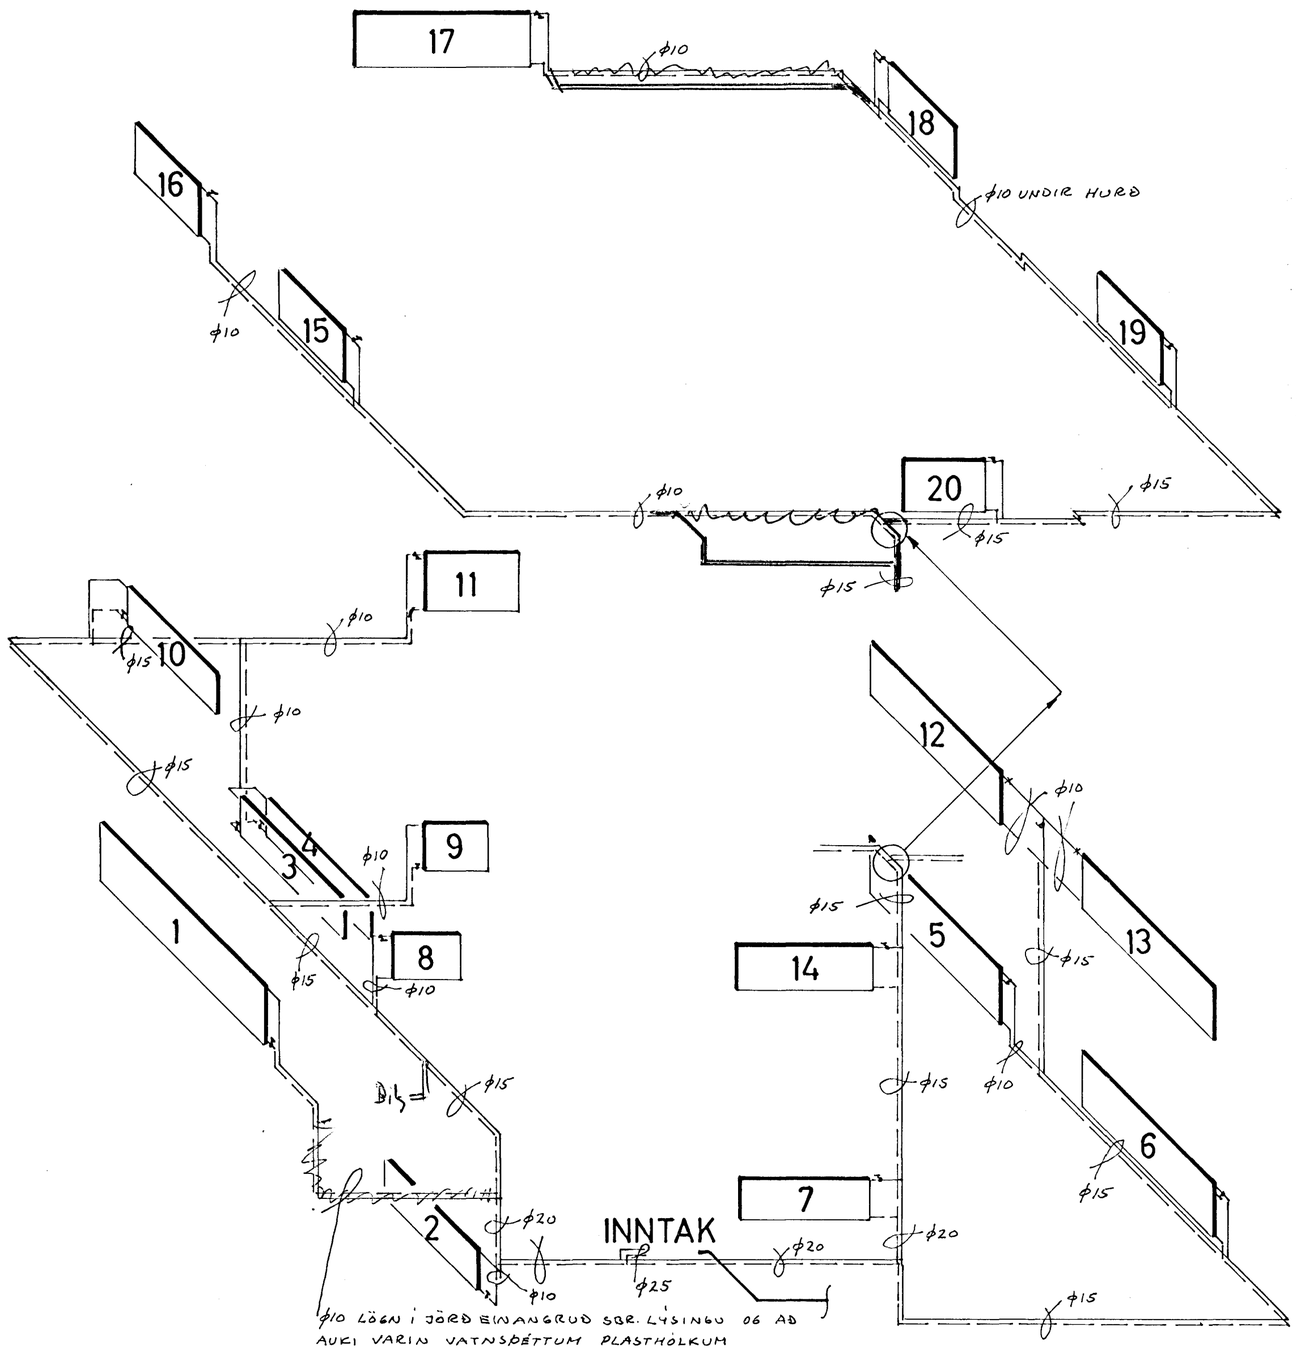

TENGIMYND

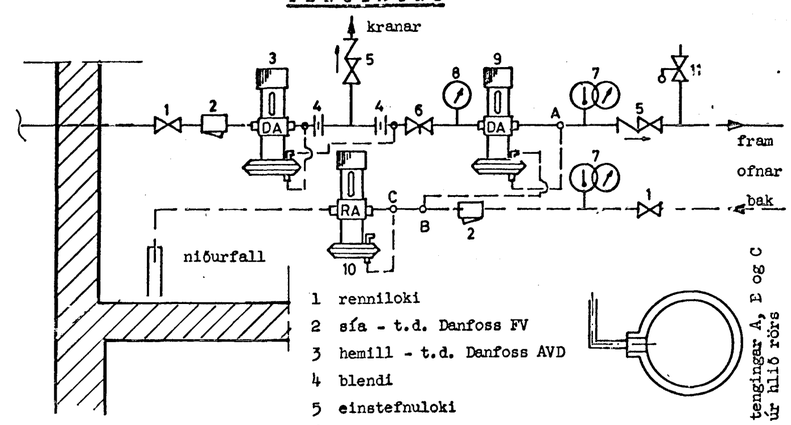

1 renniloki
2 sía - t.d. Danfoss FV
3 hemill - t.d. Danfoss AVD
4 blendi
5 einstefnuloki
6 stillihani
7 hita- og þrýstimælir
8 þrýstimælir
9 sjálfvirkur loki - t.d. Danfoss AVD-DA eða AVDL
1o ——"—— ——"—— AVD-RA
11 öryggisloki

HAFNARFJARÐARBÆR BYGGINGAFULLTRÚINN

RVÍK I APRIL 82	HÚSASMIÐJAN H SÚÐAVOGI 3-5, RVÍK. SÍMI 84599 F FÍFUHVAMMI KÓPAV. SÍMI 43521		GERÐ NR.
REIKN. TEIKN. YFIRF. SGS	HRAUNBRÚN 14 HAFNARFIRÐI		VERK NR. T 659
MÆLIKV. 1: 50	HITALÖGN RÚMMYND		TEIKN NR. 29