
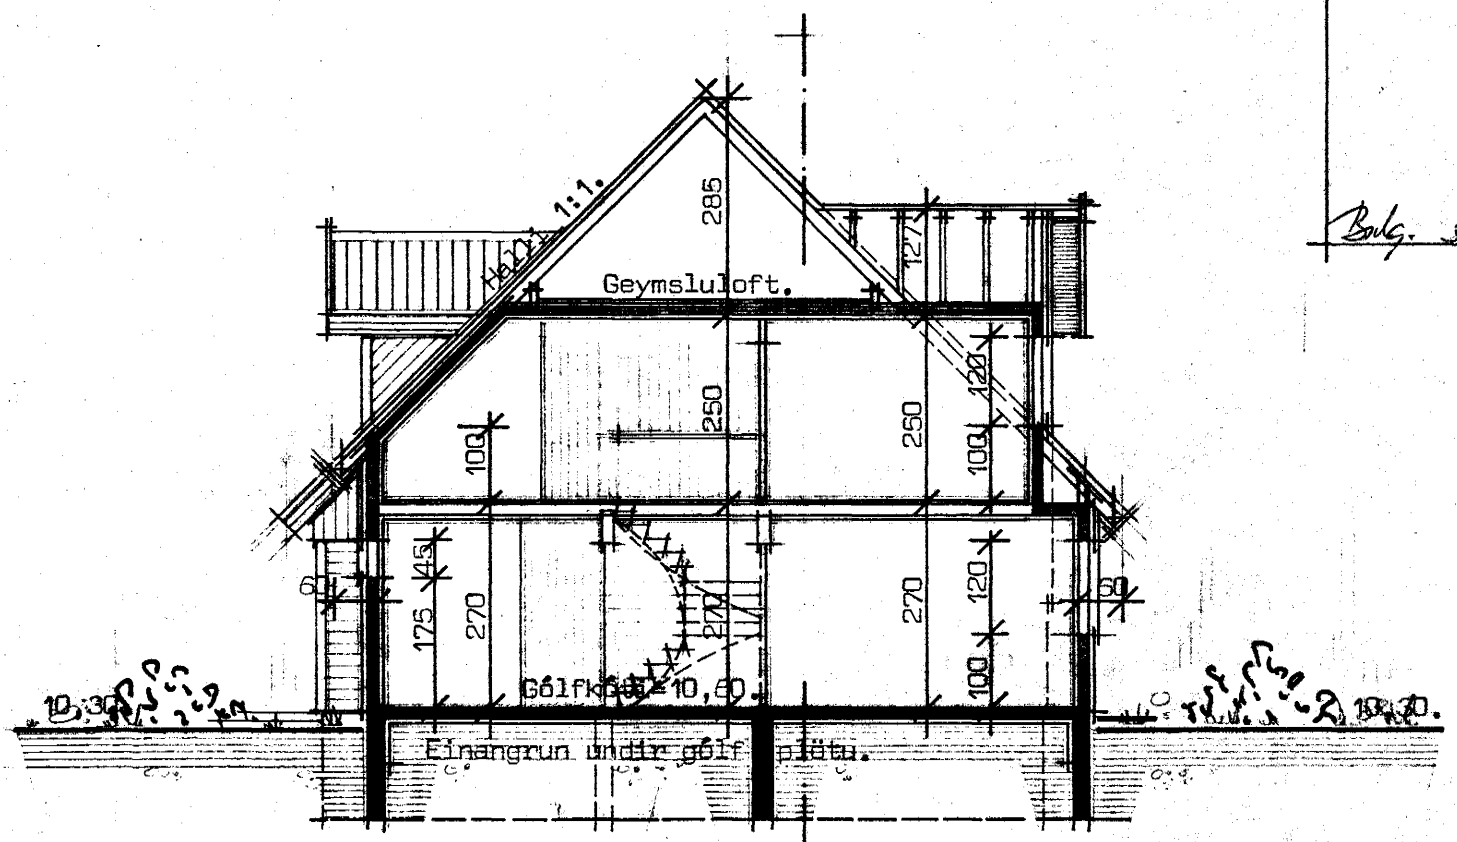




HRAUNBRUN 16. HAFNARFIRÐI.

Samþykkt á fundi bygginga-
nefndar þ. 4/11 1981
BYGGINGAÞULLTRÉGINN
Í HAFNARFIRÐI
S. Jónsson

Balg. sked samræmt bulg. nr 18.

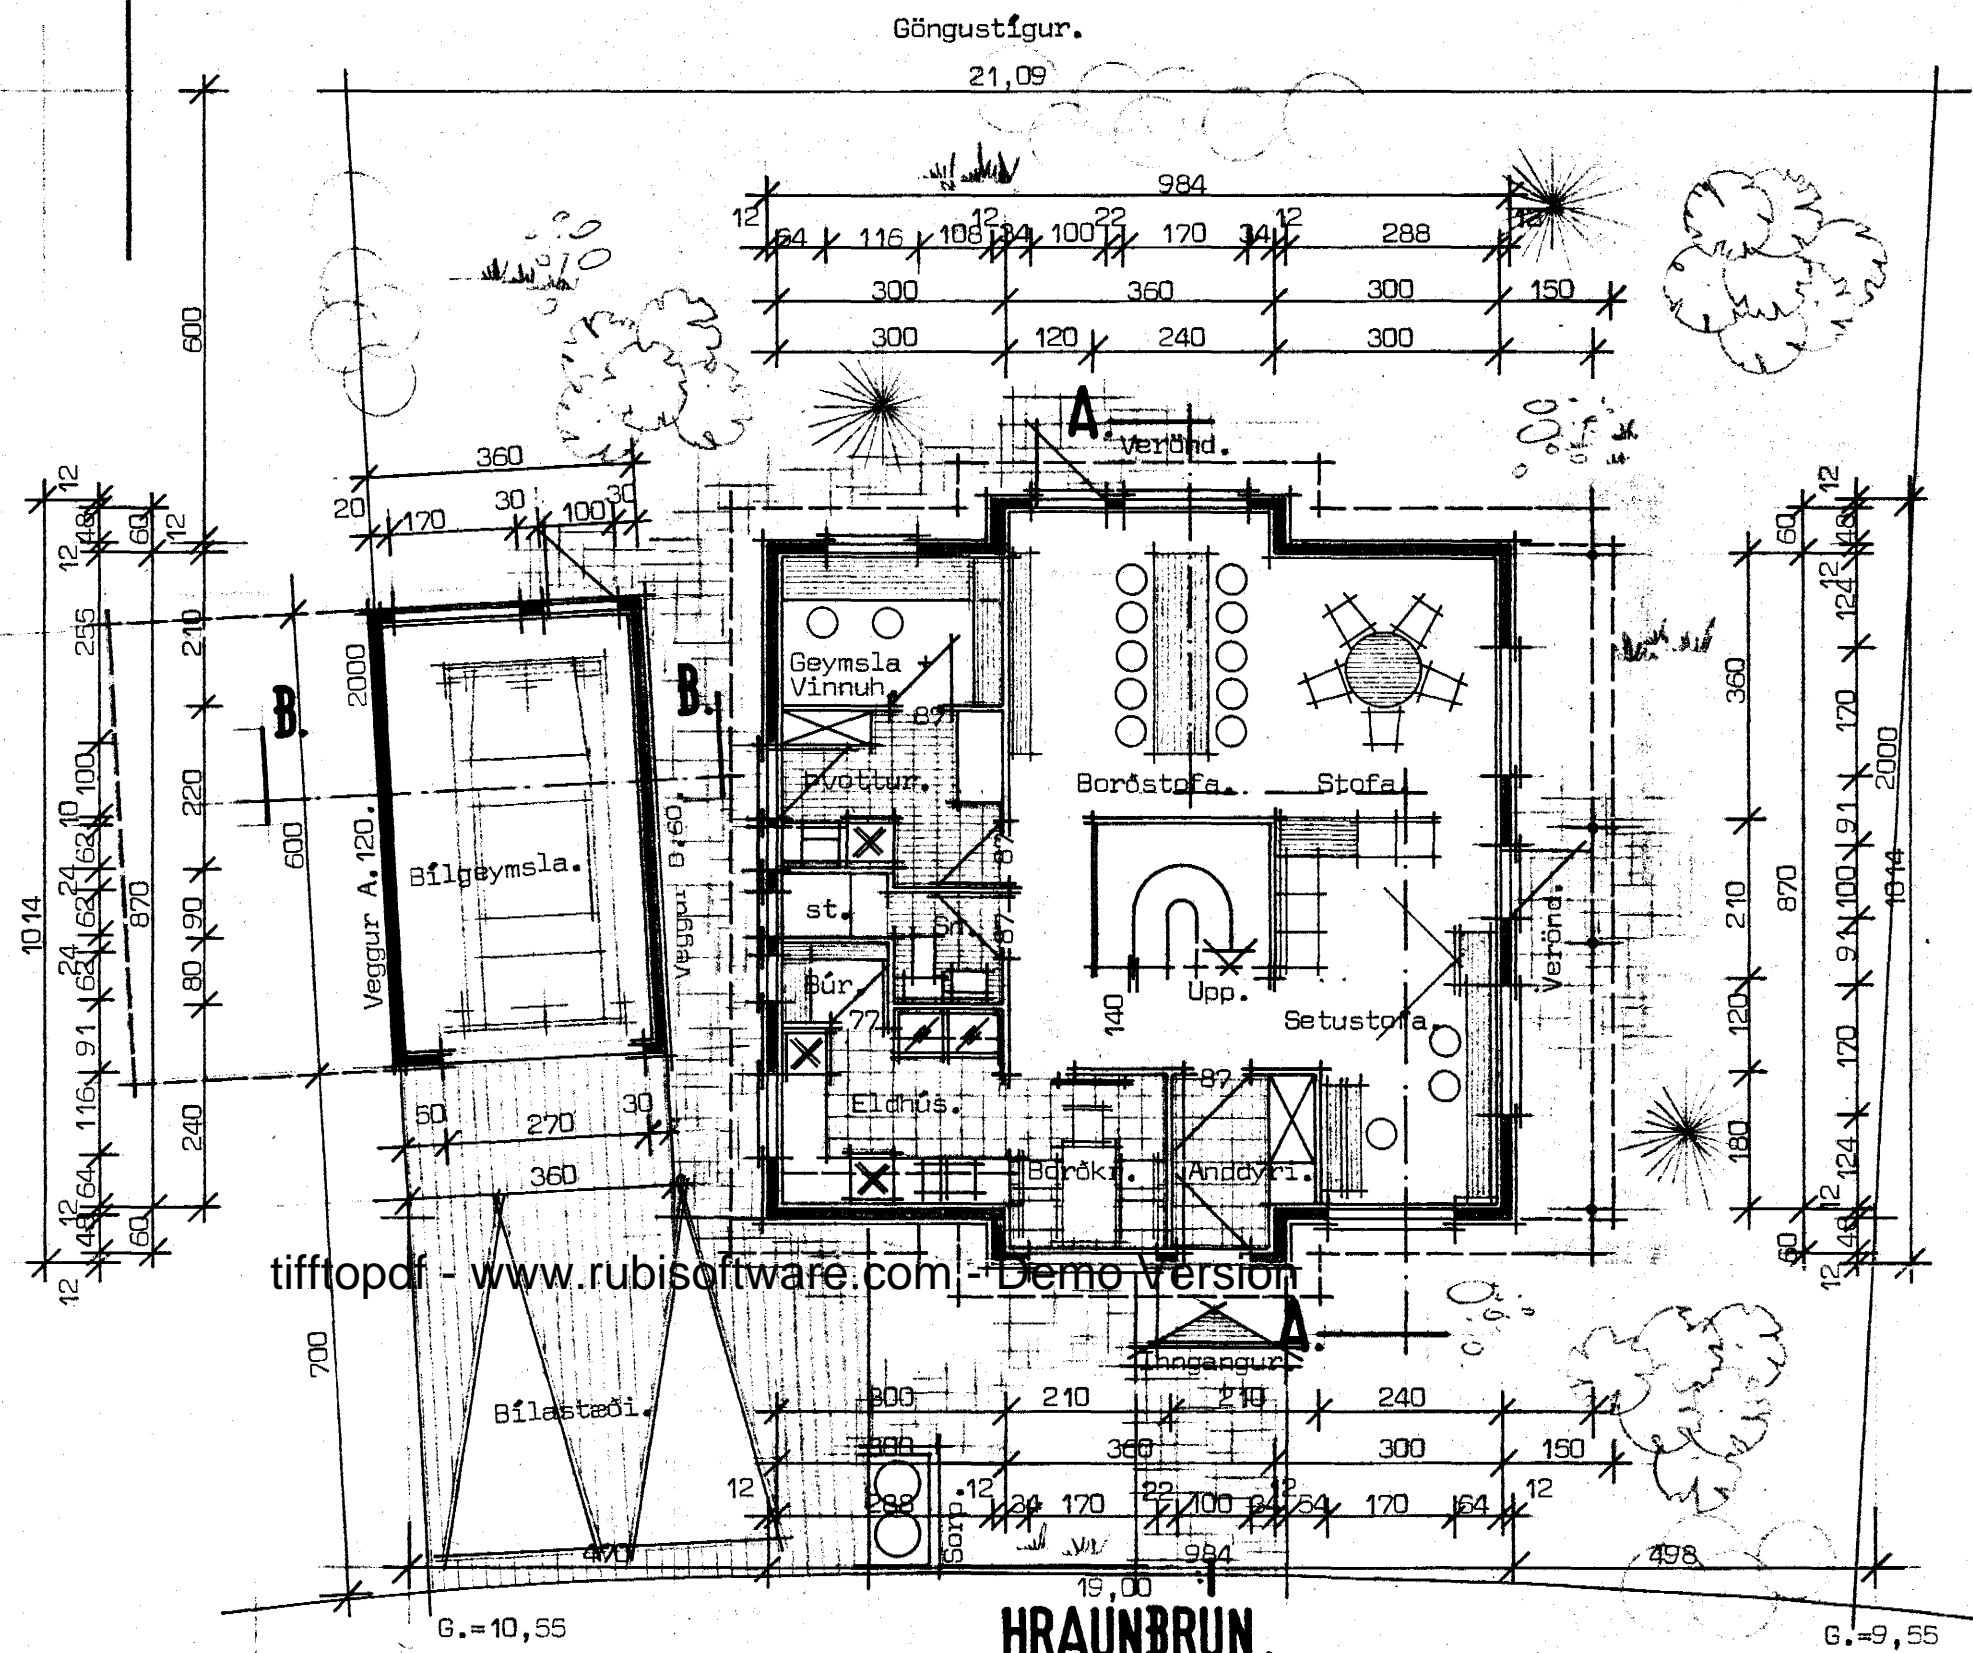


Þversneiðing A-A.

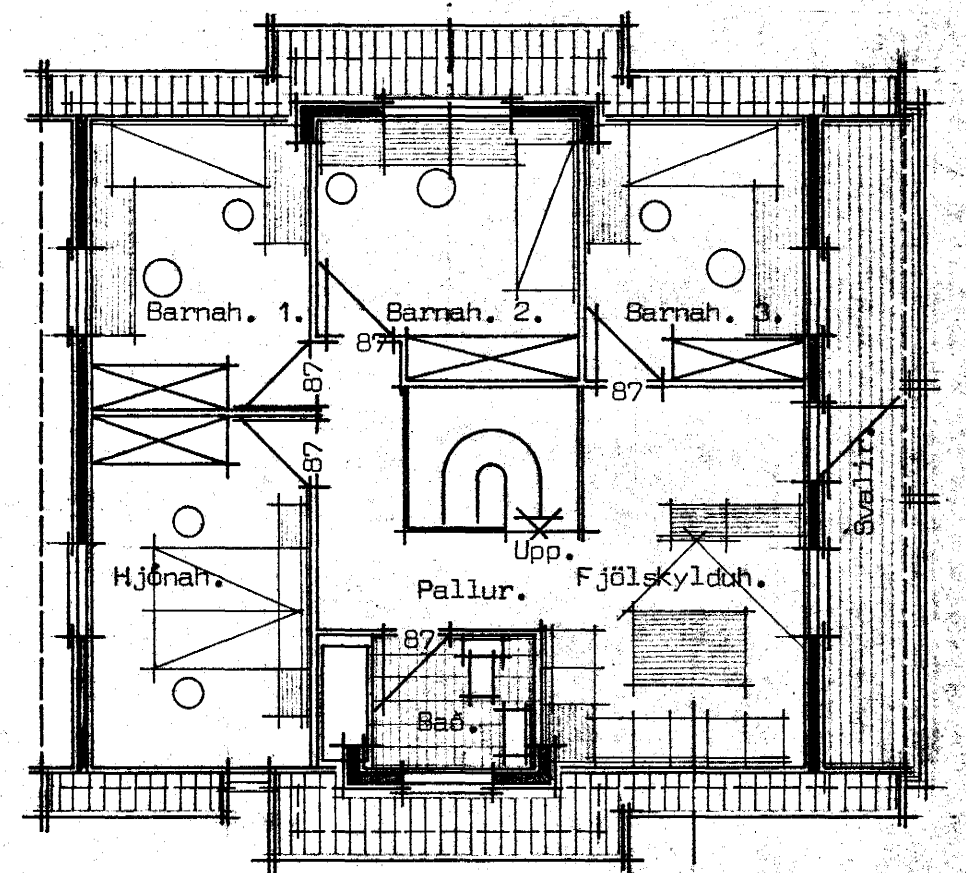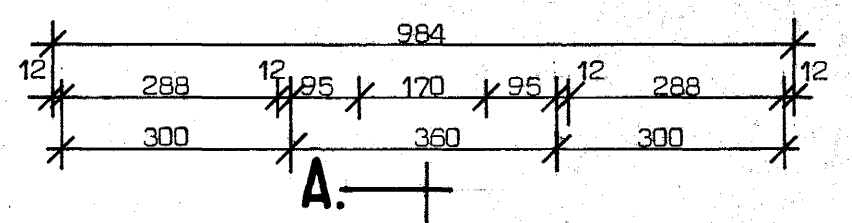


A.

GRUNNMYND JARÐHÆÐAR.

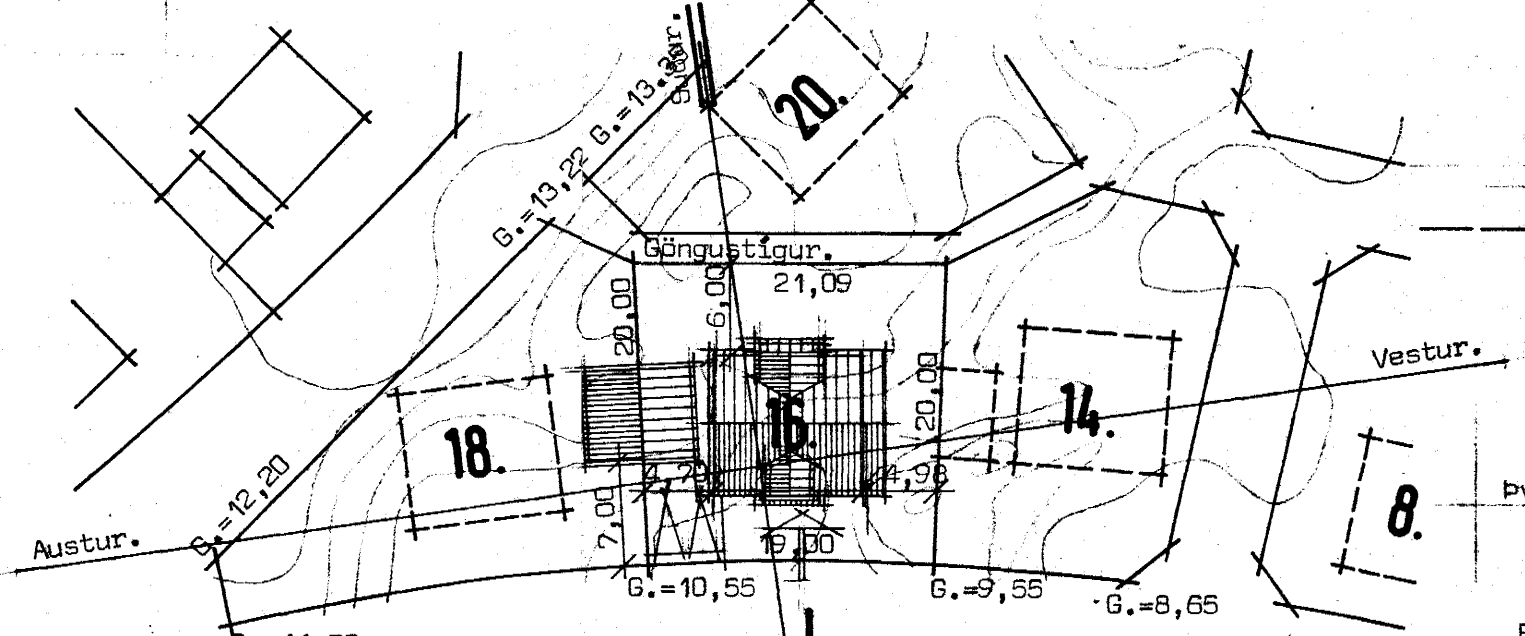

HRAUNBRUN.

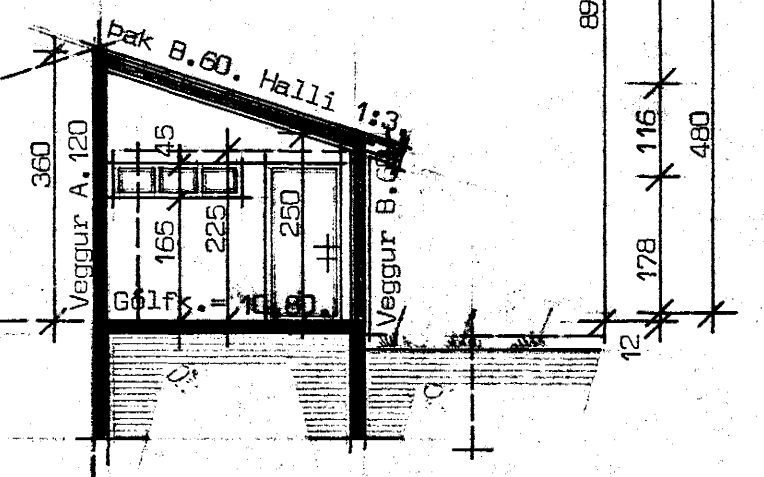

Þversneiðing B-B.

Brúttóflatarmál húss.....	926	92 m ²
Brúttórúmmál húss.....	542 m ³	565
Brúttóflatarmál bilgeymslu.....	21,6	21 m ²
Brúttórúmmál bilgeymslu.....	64 m ³	66 m ³
Flatarmál lóðar.....	397 m ²	
Nýtingarhlutfall.....	0,5.	

GRUNNMYND RISHÆÐAR. HRAUNBRUN 16. HAFNARFIRÐI.

Björgvin R. Hjálmarsson, sími 36937.
Grunnmyndir og þversneiðingar.
Afstöðumynd.

ATH. ELDVARNIR Á SVÖLUM OG
PAKI. SJÁ BLAÐ NR. 2.

SAMÞYKKT 3/11 1981
SBR. BRÉF DAGS 3/11 1981

BRUNAMALASTOFNUN RIKISINS
S. Jónsson

Hústeikning.
Mkv. 1:100. 1:500.
Blad nr. 1.
Reykjavík 1. sept. 1981.
S. Jónsson

AFSTÖÐUMYND.

NORÐUR.

4250-0160 01 02