



HRAUNBRÚN 16. HAFNARFIRÐI.

Hitalagnir í bilgeymslu. Lagnir eru grafnar í jöru.
Lagnir séu einangraðar með glerull og utanum ullina
sé vafinn plastdúkur 2svar sinnum og samskytti
teipuð vel saman.

Hitaveituhéimæð.

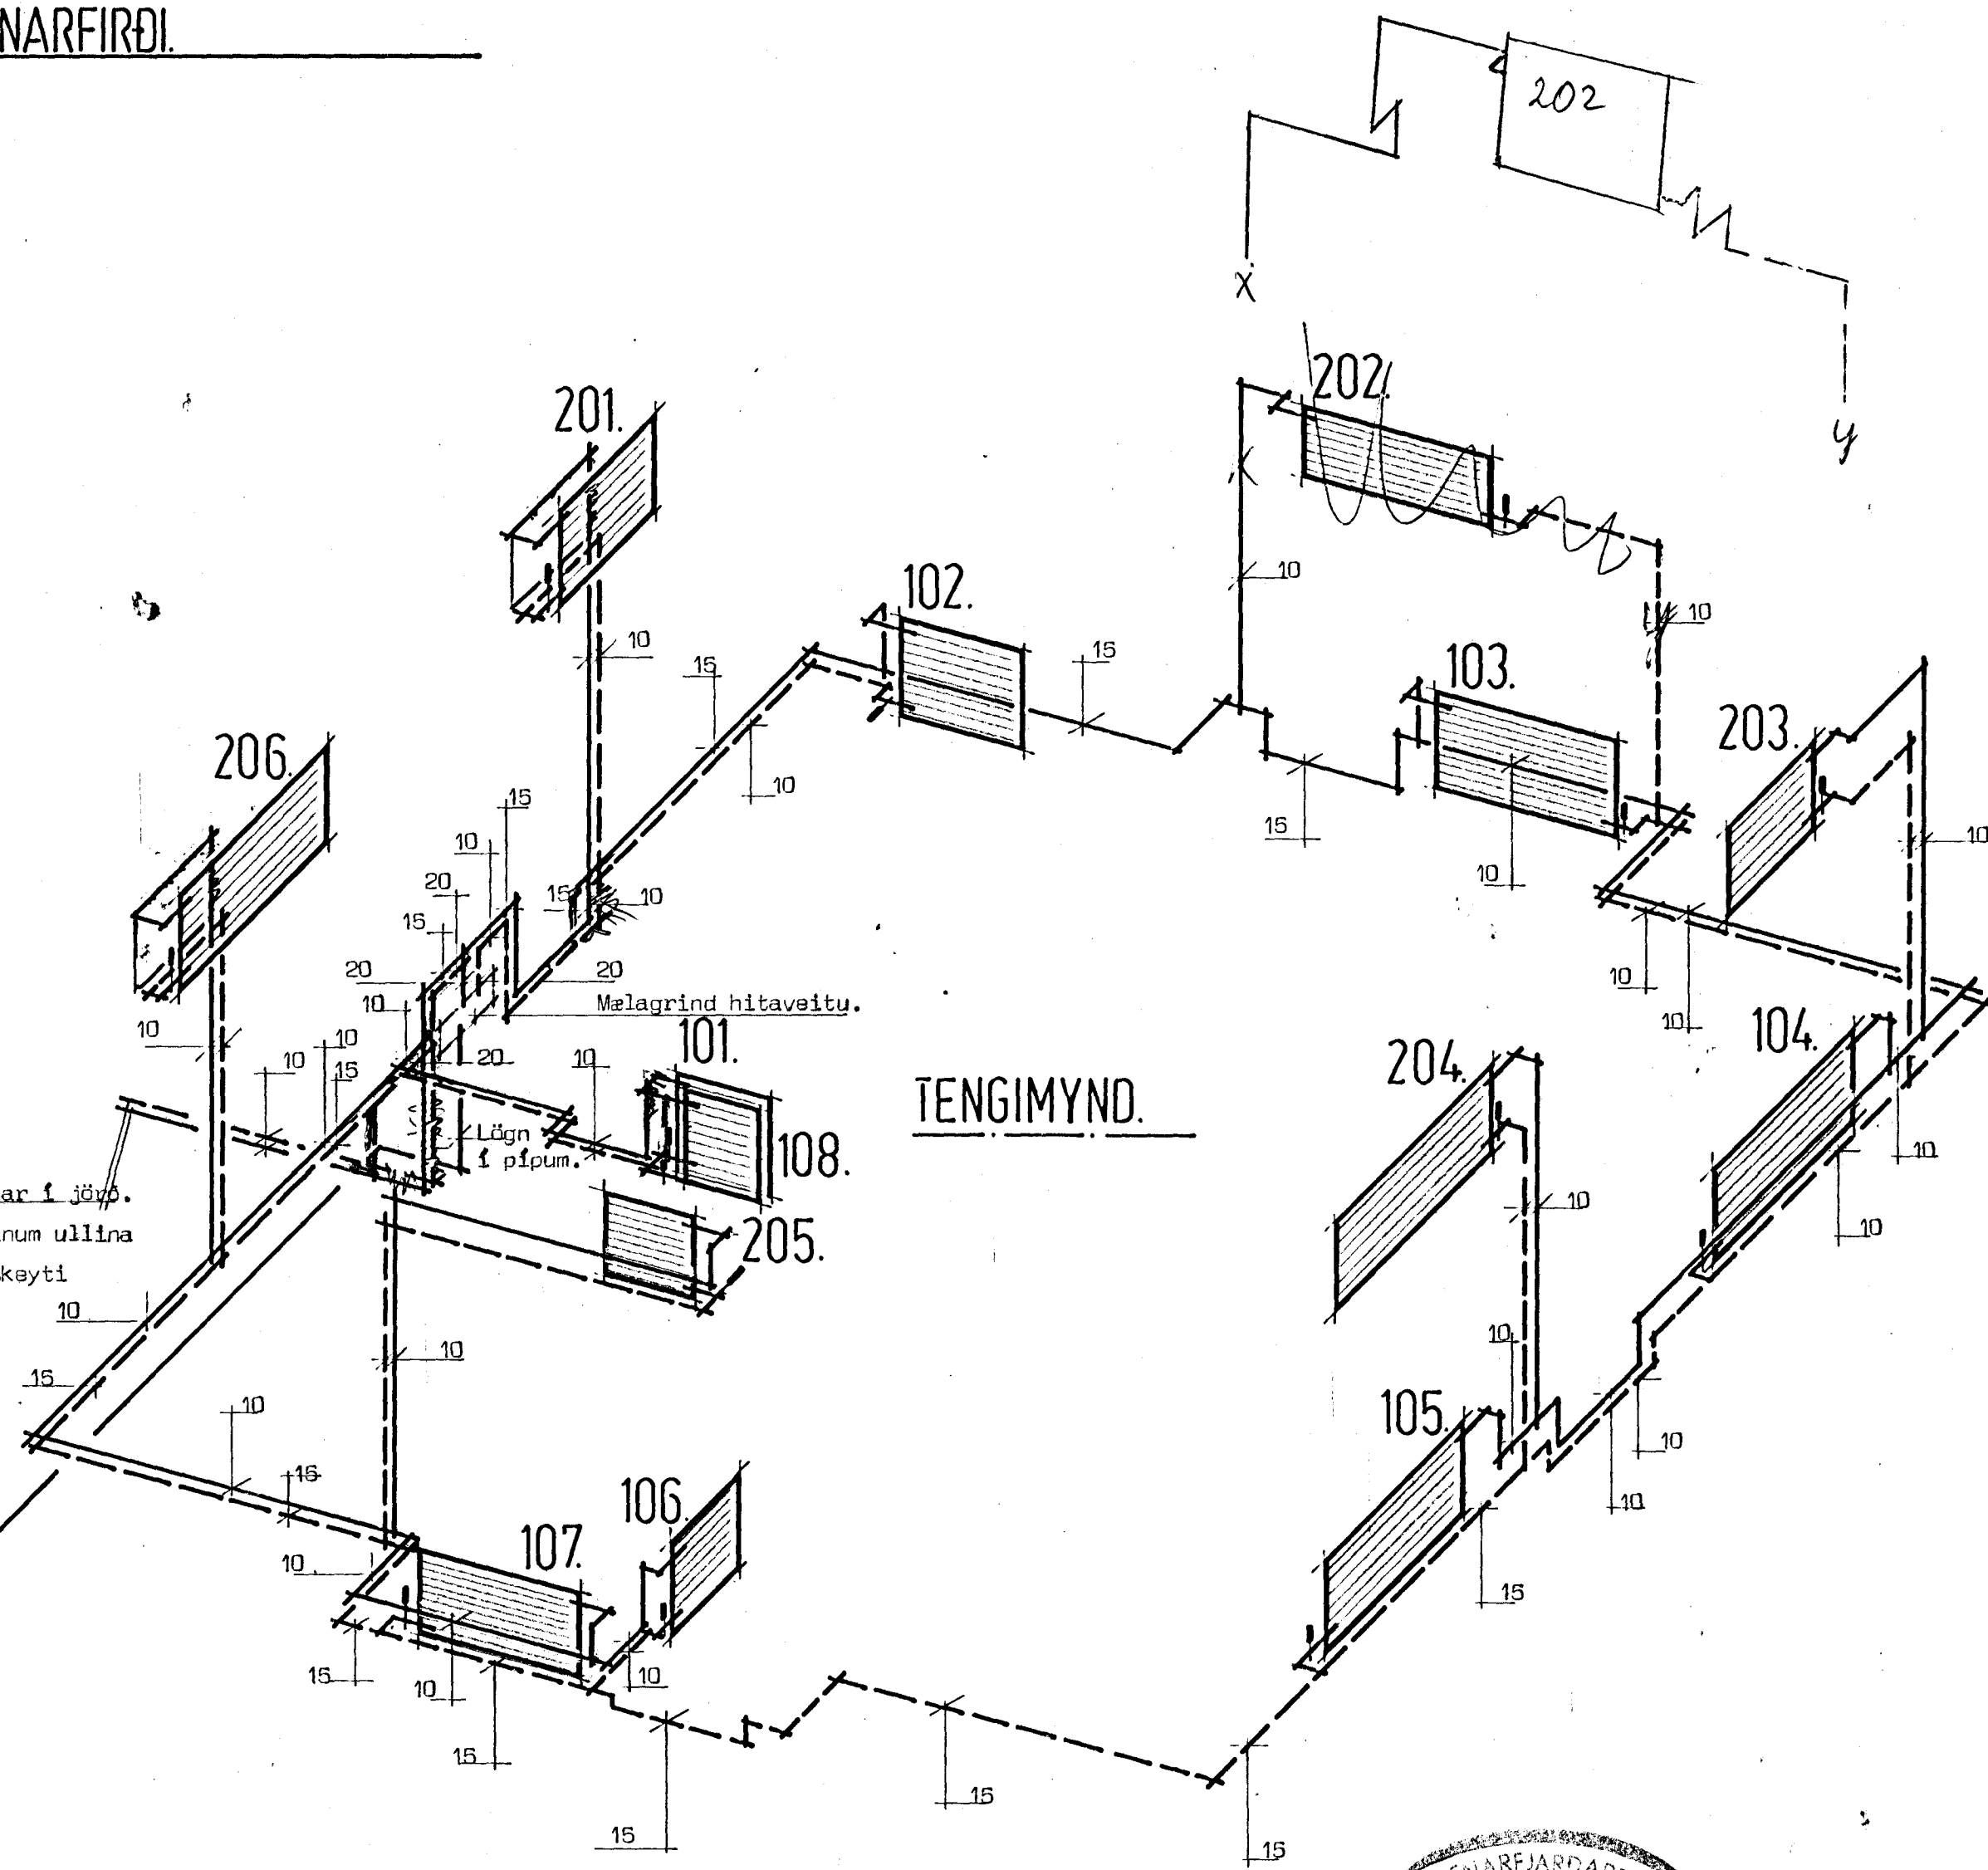

TENGIMYND.

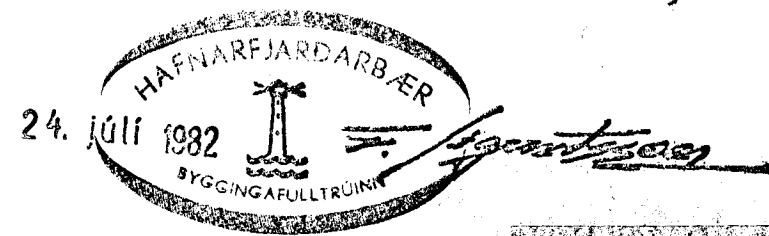

ATH.: Merkingar og skýringar eru á blaði nr.: 3.02.



TÆKNIHÖNNUN GR. NÚM. 3 91-38298

HRAUNBRÚN 16. HAFNARFIRÐI.

Hitalagn. (Hitaveita).
Tengimynd.

TEIKN. NR. FT. 8201

Dagur: 24. Júlí 1982.

Mál: 1:50

Guðm. Hjalmarsson, P. t. P. t.

Guðm. Hjalmarsson

Blad. nr.: 3.06.