
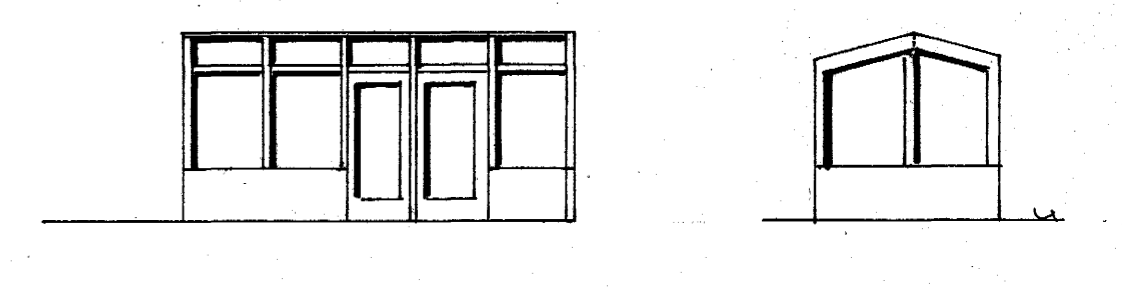
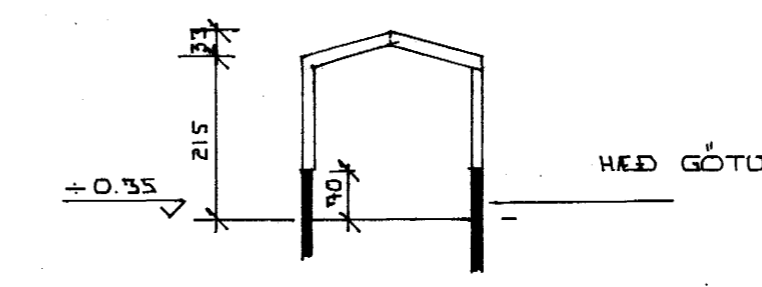
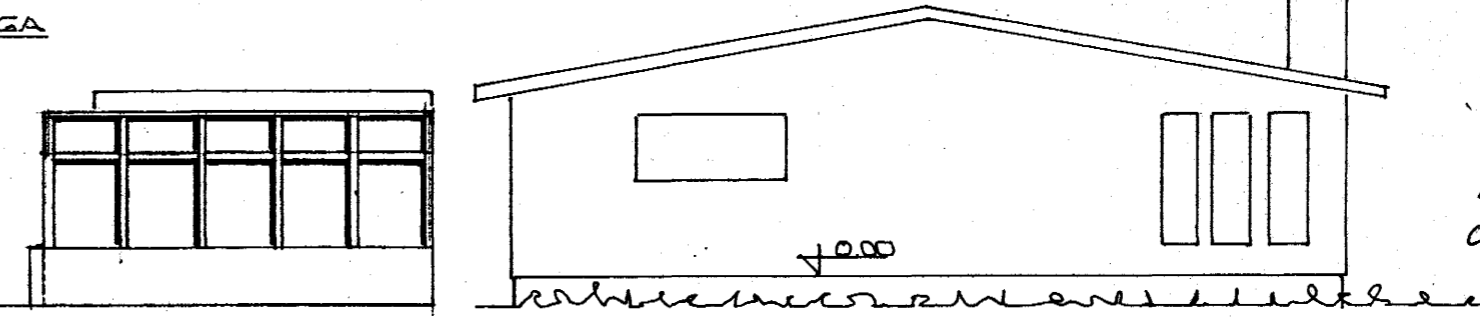


Samþykkt á fundi bygginga-
nefndar þ. 12.6.1984
BYGGINGAFULLTRÚINN
Í HAFNARFIRÐI

Finnsson

Þó kalli 1,5 m frí loft-
mörkun að norðaustan
og norðvestan. F.H.

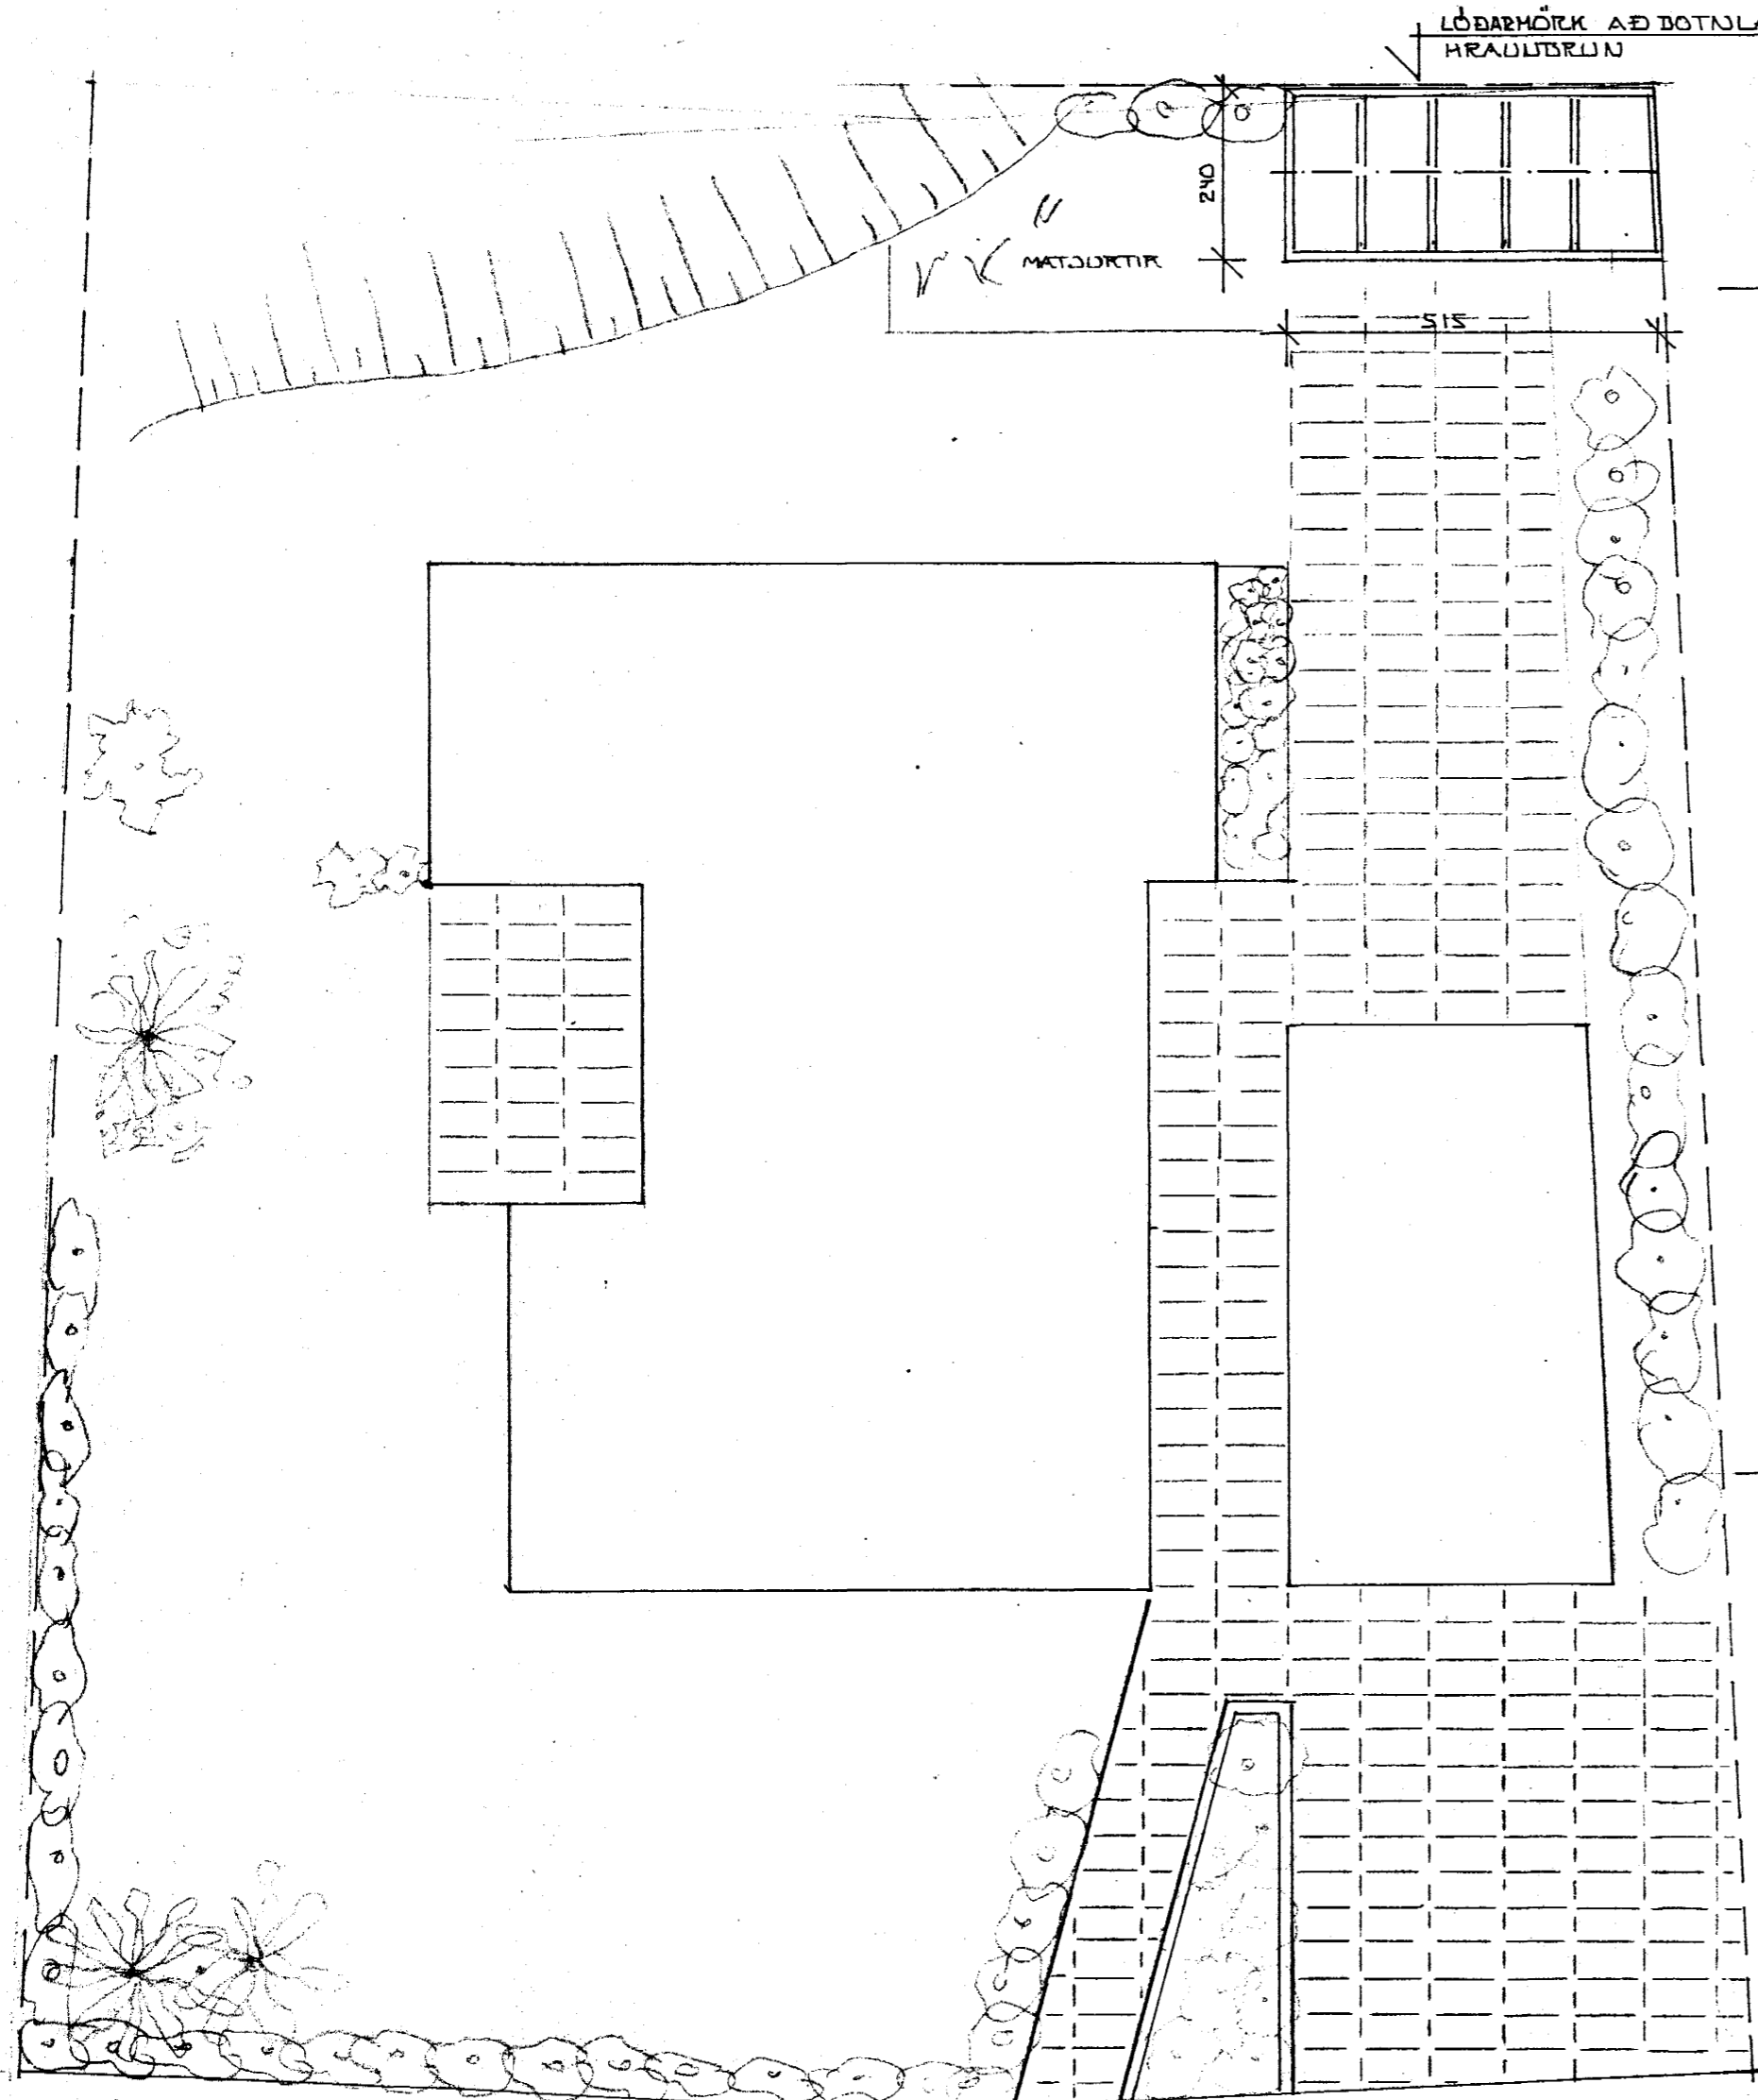

GRUNNMYND 1:100

4250-0170-03

Peyris Guðnason HRAUNBRUN 27
Ulfur Þandursson HRAUNBRUN 25
Sigrún Jóhanna HRAUNBRUN 19
Binnur Jóhanna HRAUNBRUN 21
 Hannatals eru samþykki framkvæmd
 þessari 10 júní 84

BR.NR.	DAGS.	EDLI BREVTINGAR	SIGN.
HRAUNBRUN 17	HAFNARFIRÐI		DAGS. MAÍ 1984
GRÖÐURHÚS - LOÐARSKIPULAG			HANNAÐ
			TEIKNAD
			VERK NR.
MELIKV. 3.100			BLAD NR.
SIGURÐUR ÞORLEIFSSON	TEKNIFRÆÐINGUR F.		
STRANDGÖTU 11	HAFNARFIRÐI	SÍMI 54751	