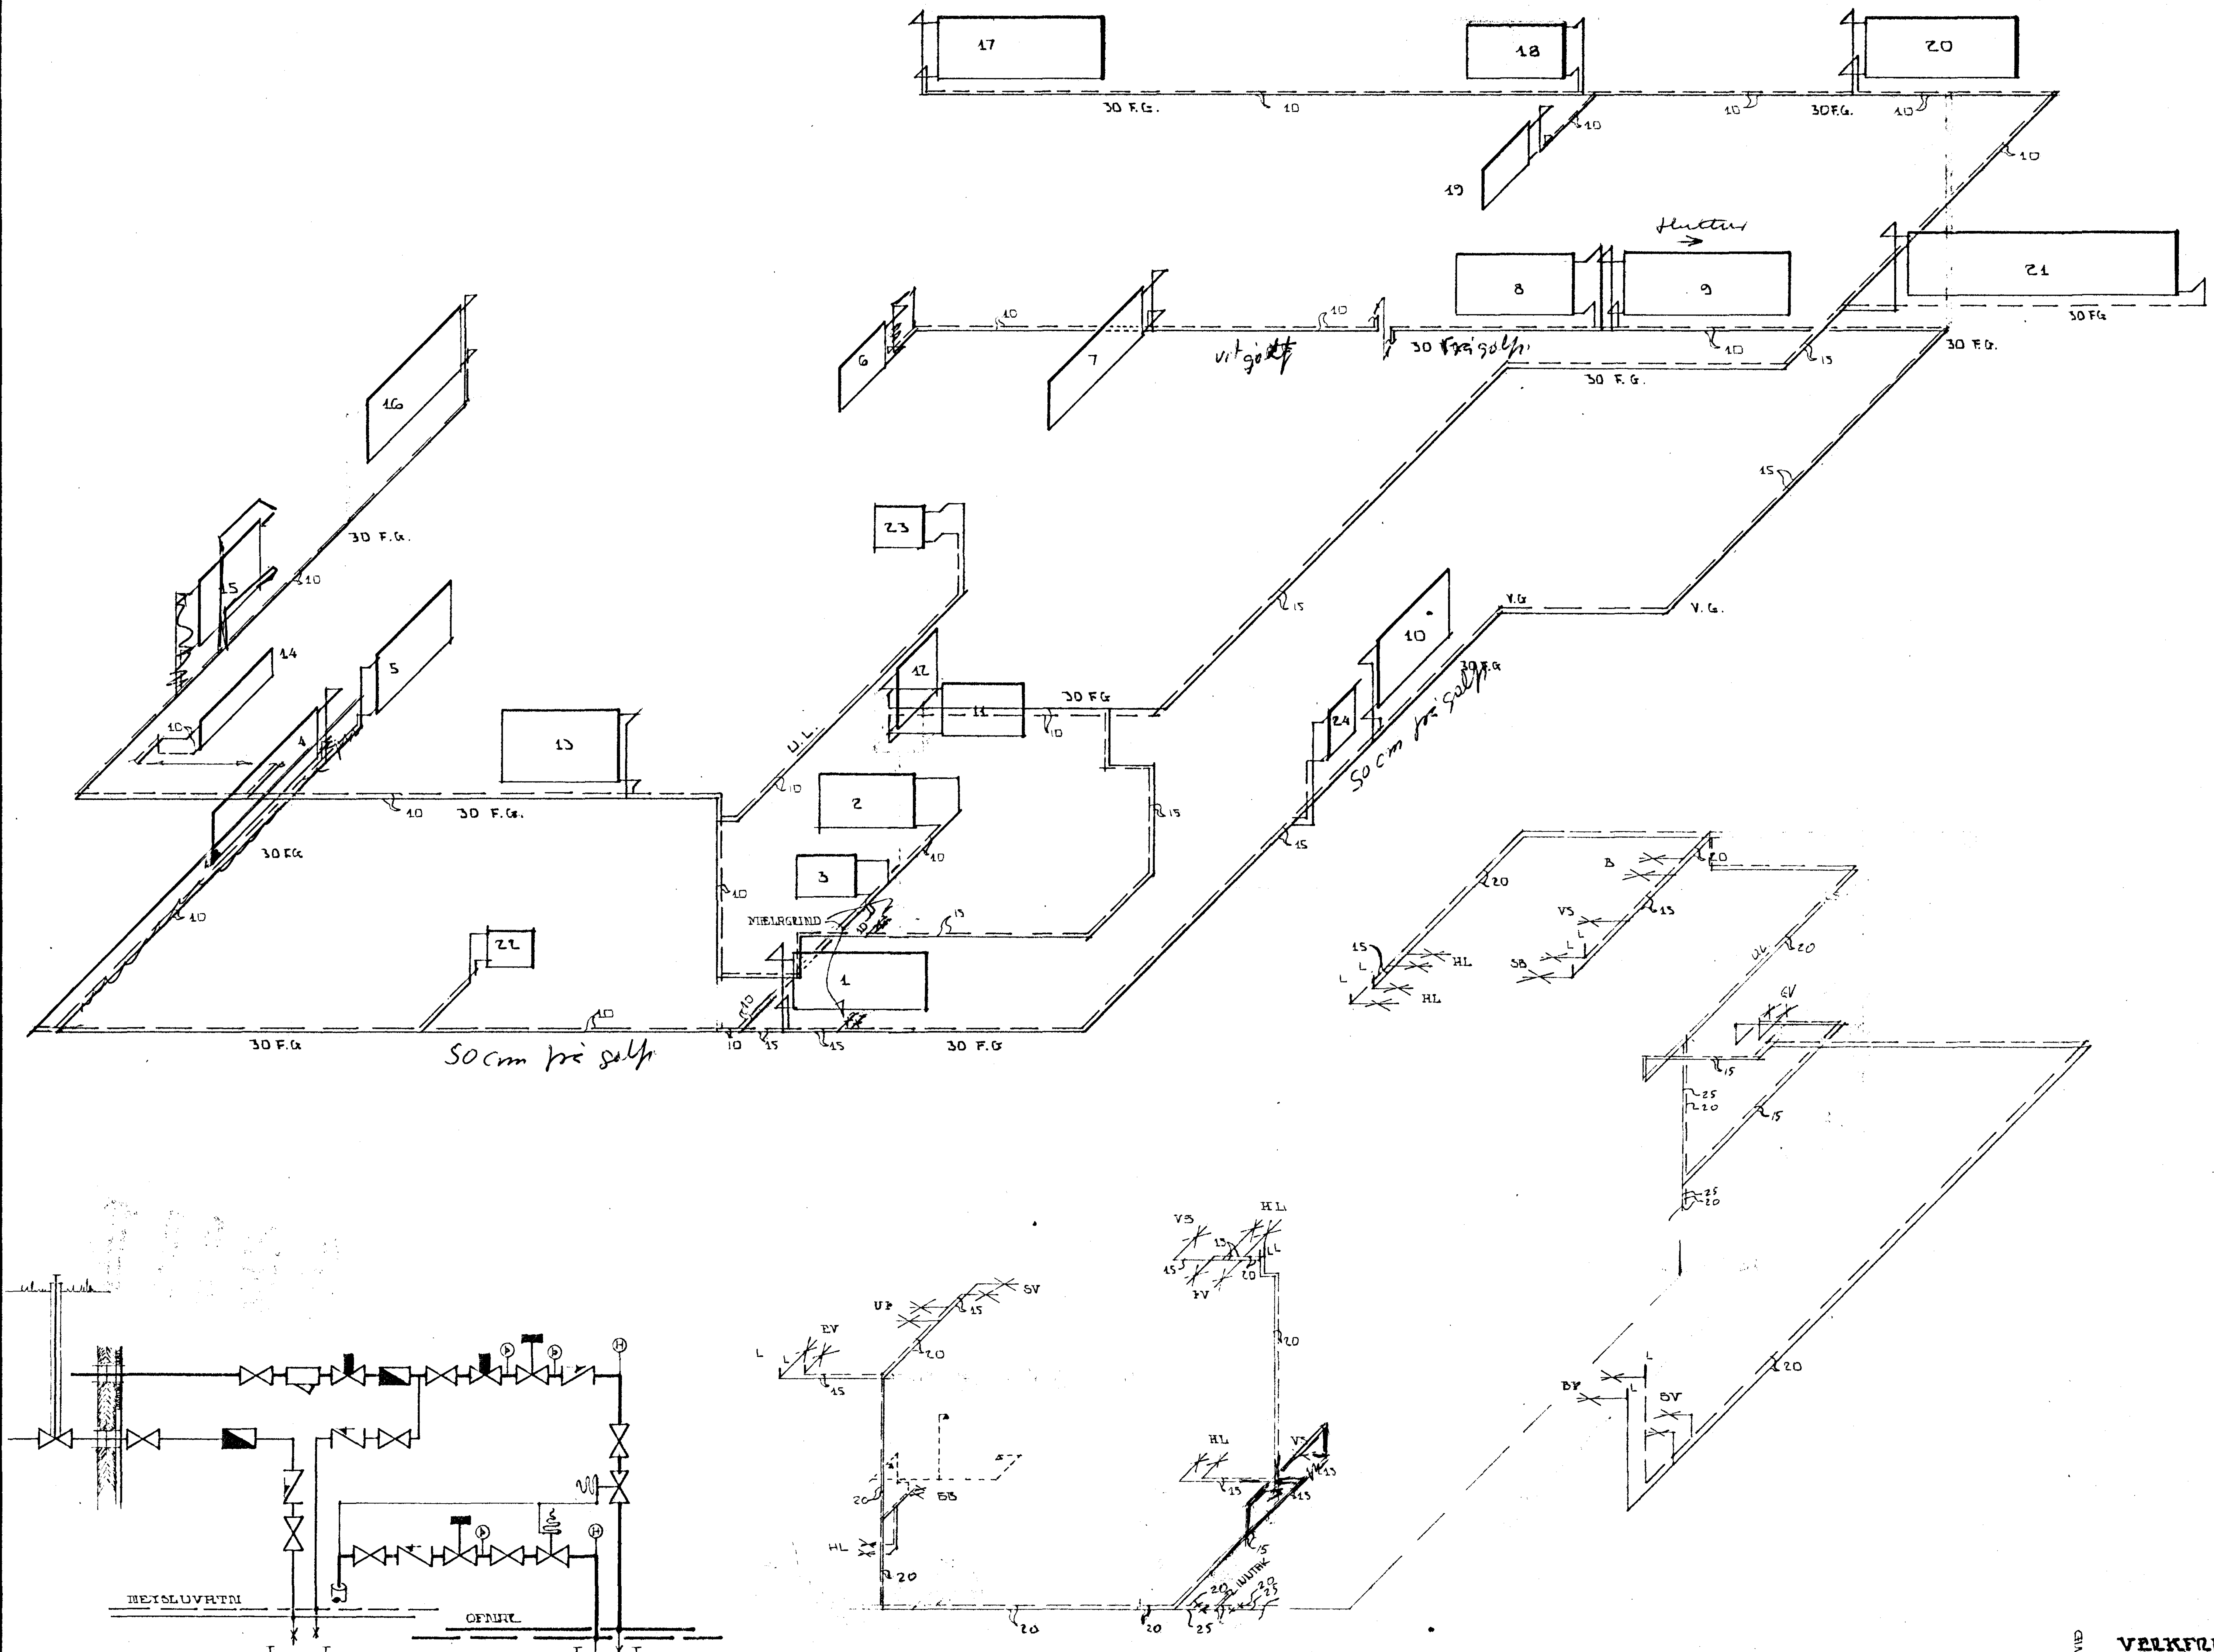

30 F.G. = 30 CM FRÁ GÓLFI
V.G = VIÐ GÓLF
U.L. = UNDIR LOFTI
LAGNIR LIGGJA YFIRLEITT Í EINANGRUN Á VEGG, CA 30 CM FRÁ GÓLFI [illegible]

BREYTT TIL SAMRÆMIS VIÐ LÖGN JÚNÍ '78 BA

VERKFRÆÐISTOFAN BORGARTÚNI 29

[illegible] — HALLGRÍMUR [illegible]

HRAUNBRÚN 19, HAFNARFIRÐI

RÚMMYND LAGNA ~1:50

REYKJAVÍK 20.4.'77 [signature]

8