
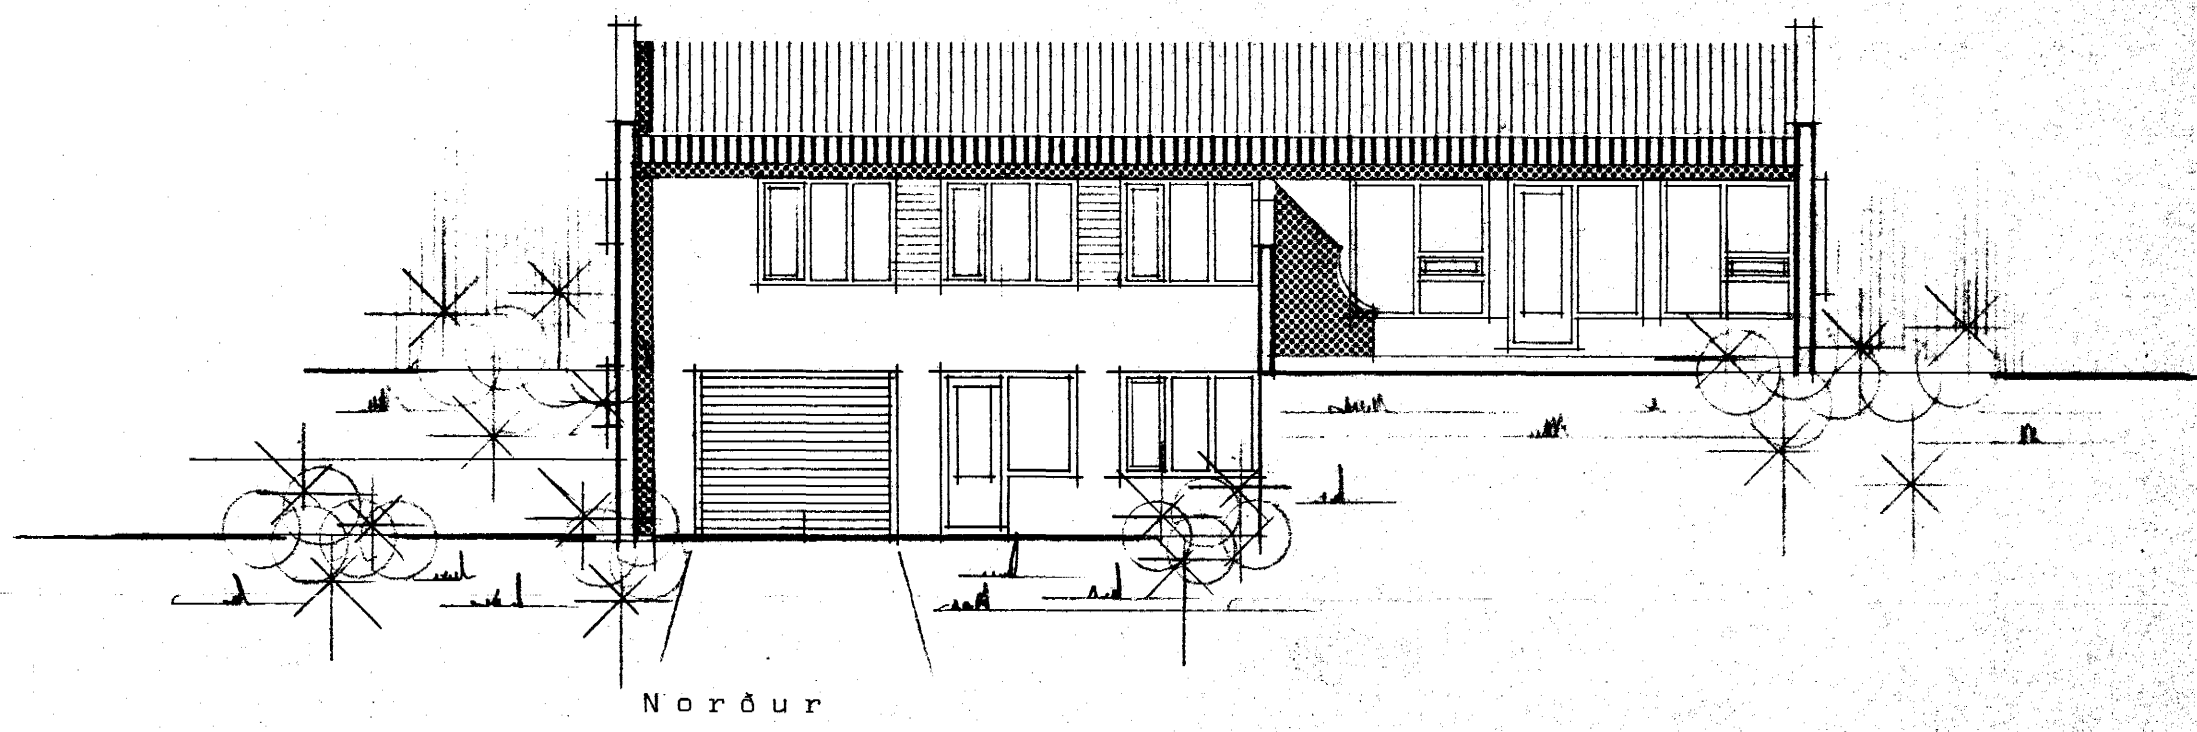
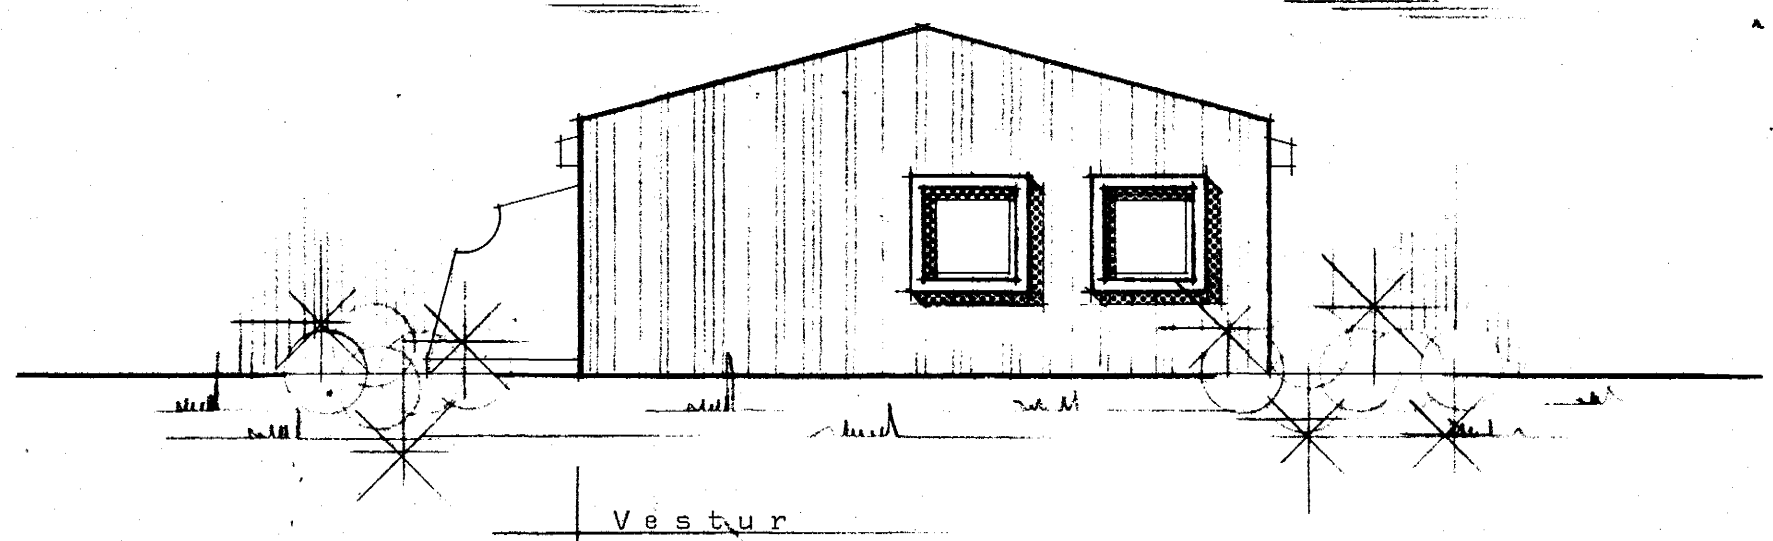
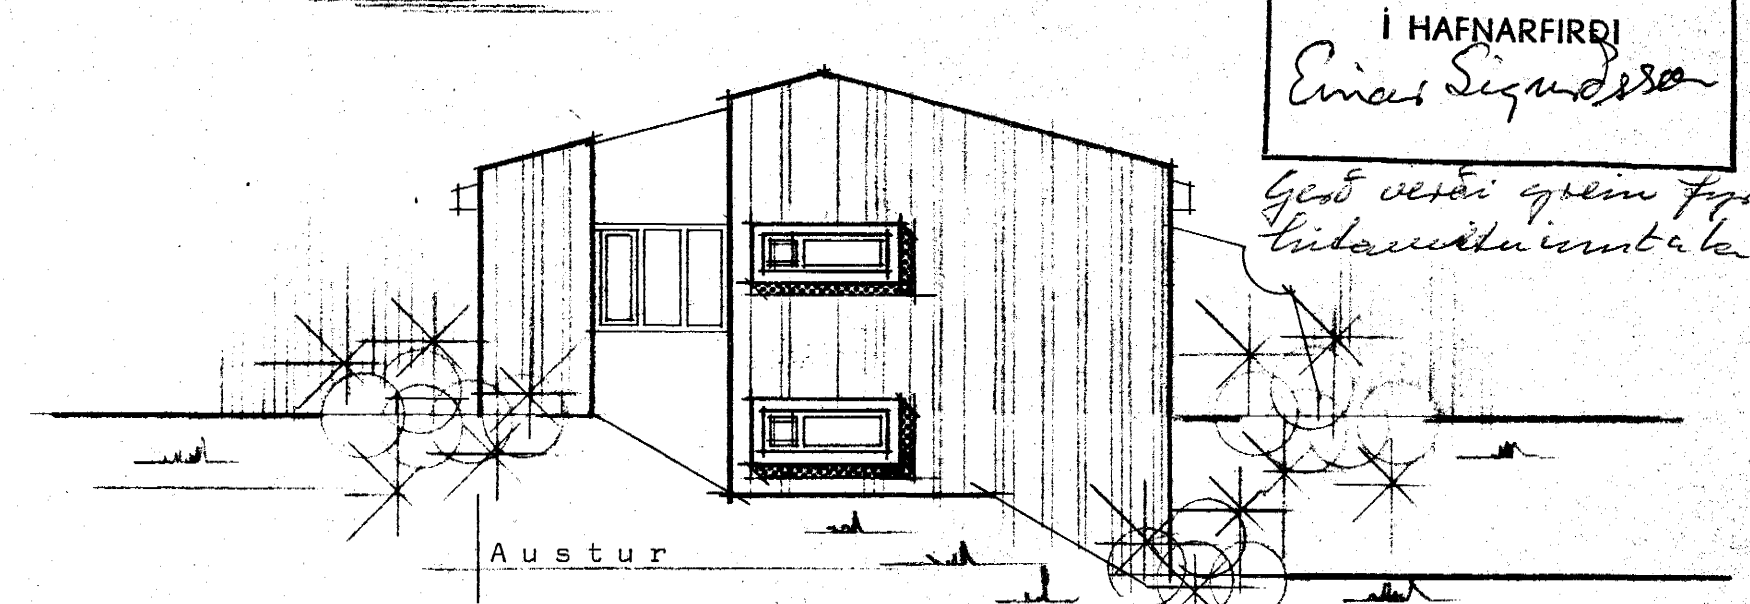




Samþykkt á fundi bygginga-
nefndar þ. 4 / 8 1976
BYGGINGAFULLTRÚINN
Í HAFNARFIRÐI
Einar Sigurðsson


HRAUNBRÚN 21 HAFNARFIRÐI

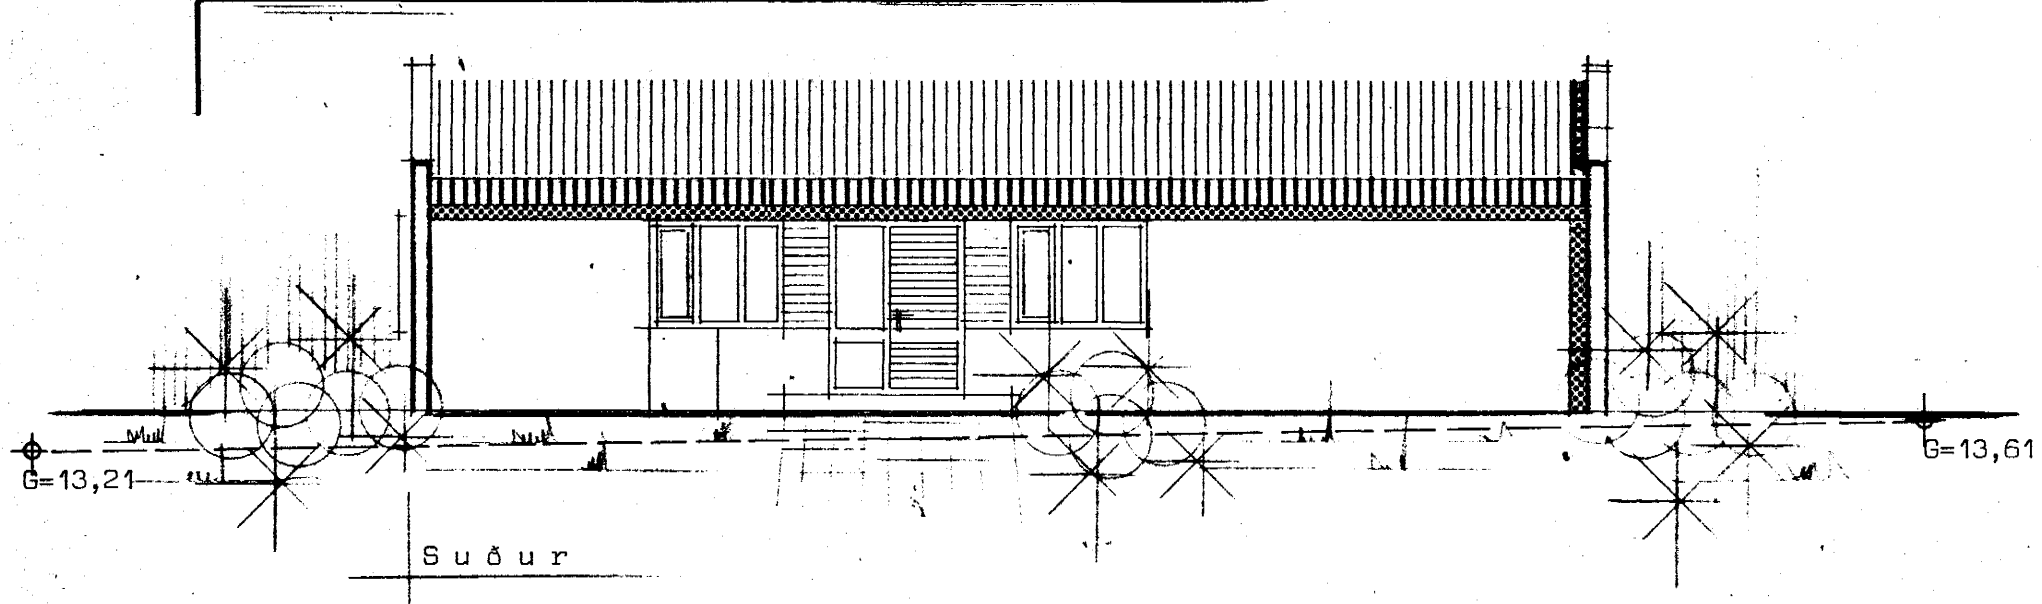

tifftopdf - www.rubissoftware.com - Demo Version

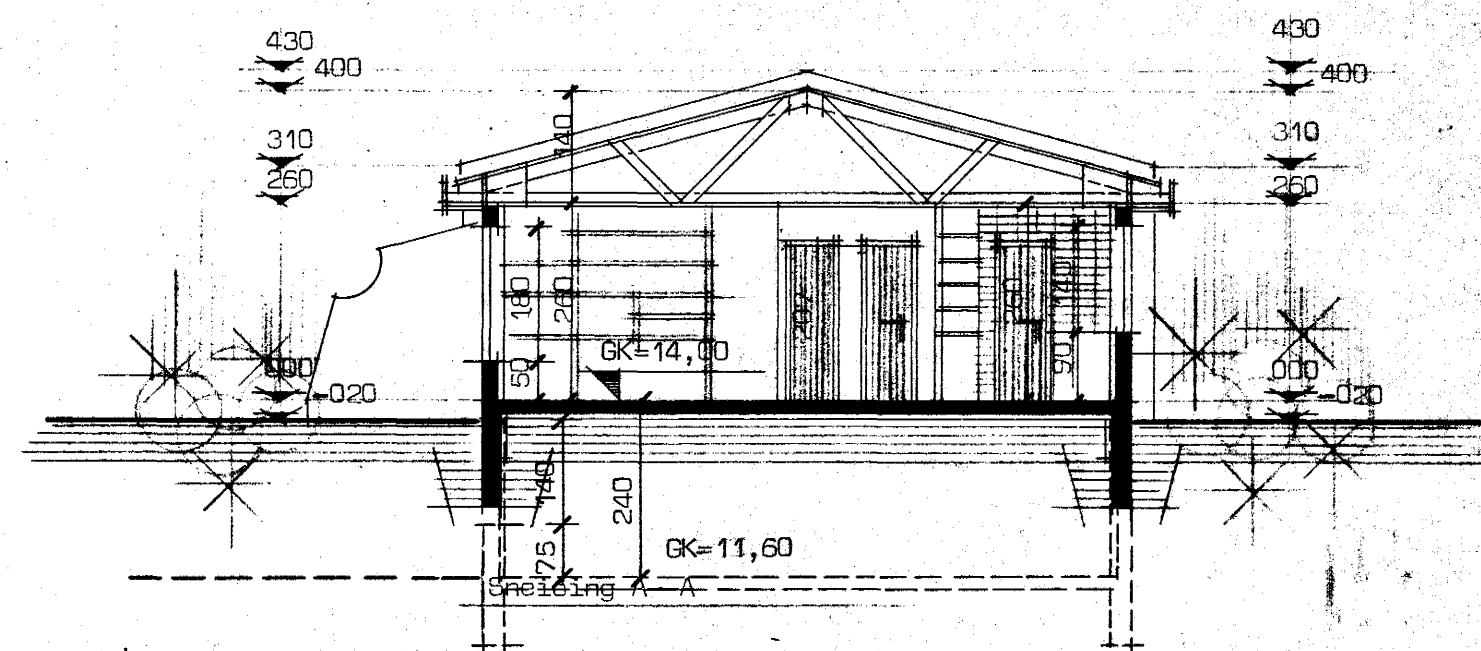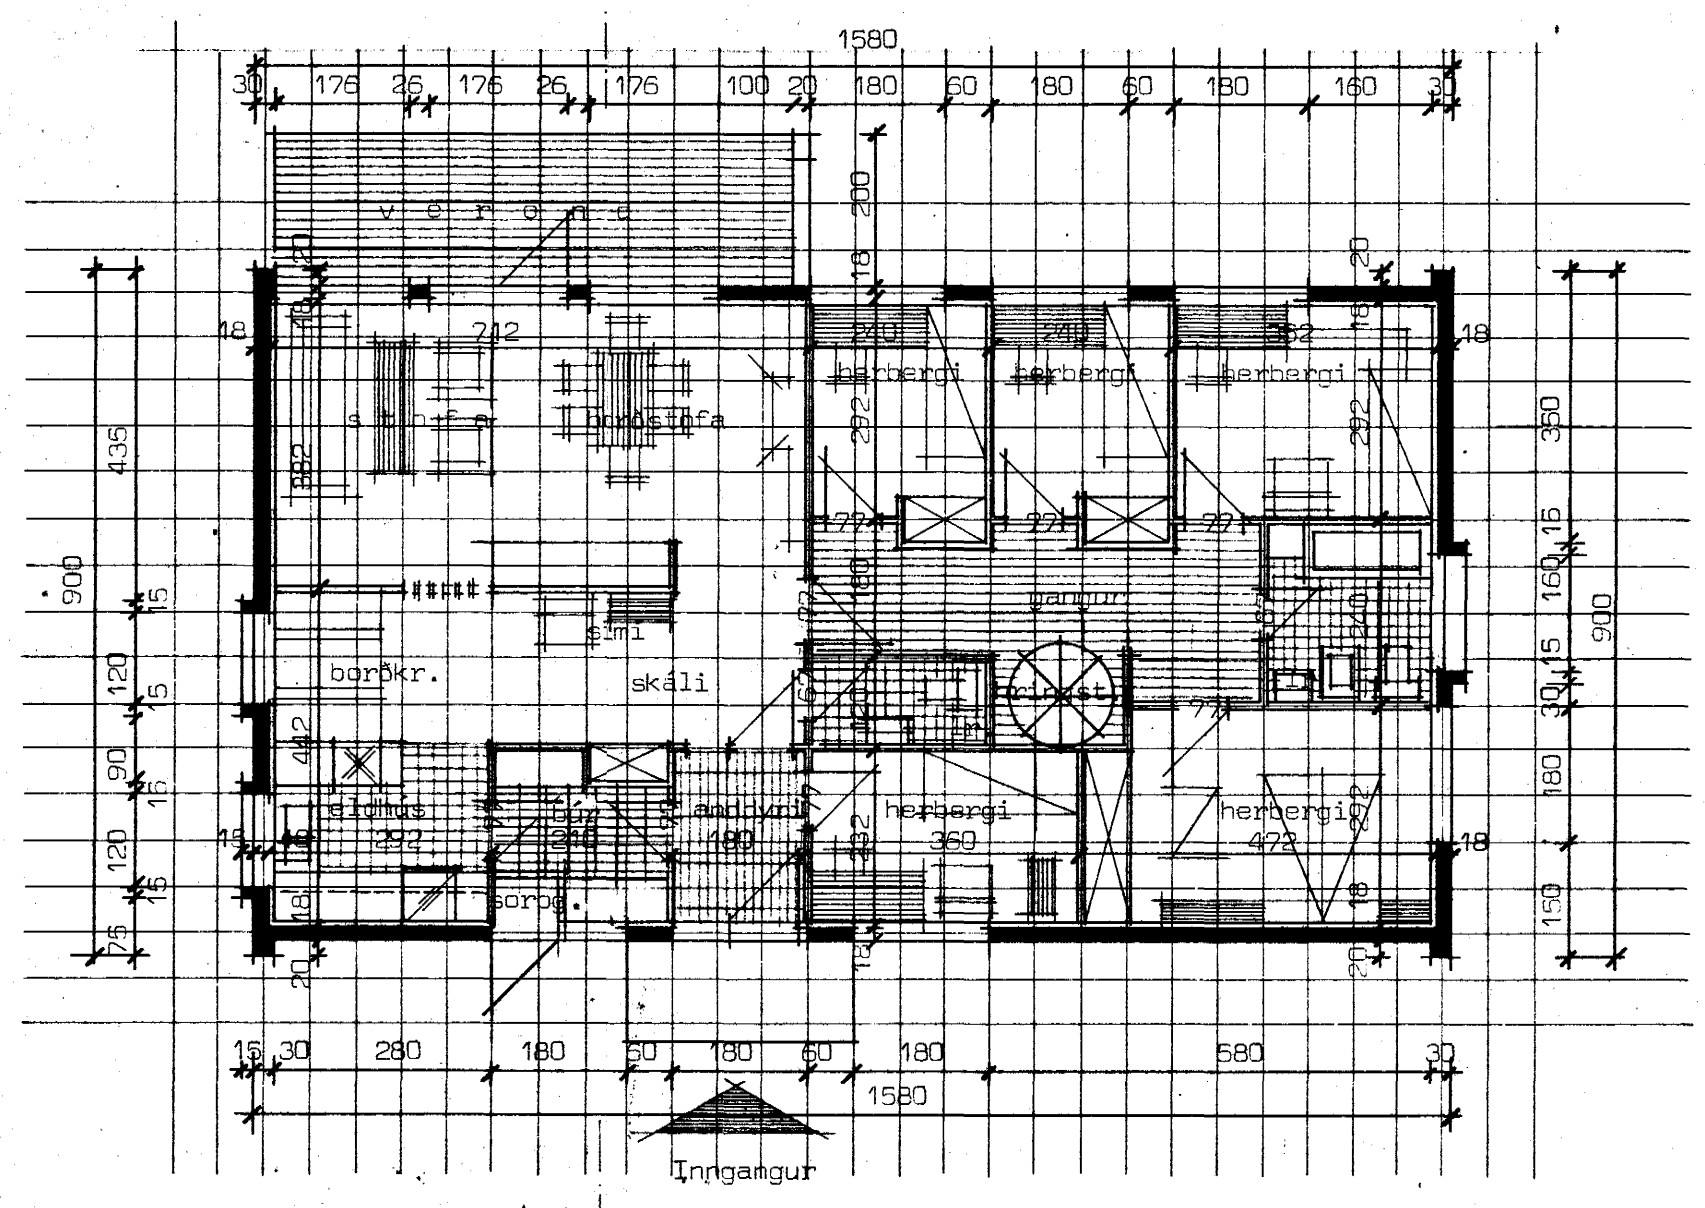

Flatarmál húss bruttó 136,00 m²
Flatarmál húss nettó 122,00 m²

Ír merkir loftrás upp úr þaki.

HÚSNÆÐISTEIGNISTOFAN S.F.

SÚÐURLANDSBRAUT 20 SÍMI 86810

DAGSETNING 1975
MÆLIKVÆÐI 1:100
BREYTING

Hrauntún 21 Hafnarfirði
Grunnmynd, sneiðing og útlitsmyndir.

Einar Sigurðsson
VERK NR HT 5071