HRAUNBRÚN 21 HAFNARFIRÐI

Samþykkt á fundi bygginganefndar þ. 4/8 1976
BYGGINGAFULLTRÚINN
Í HAFNARFIRÐI
Einar Sigurðsson

Gesð verði grein f. hitaveitunnstaki

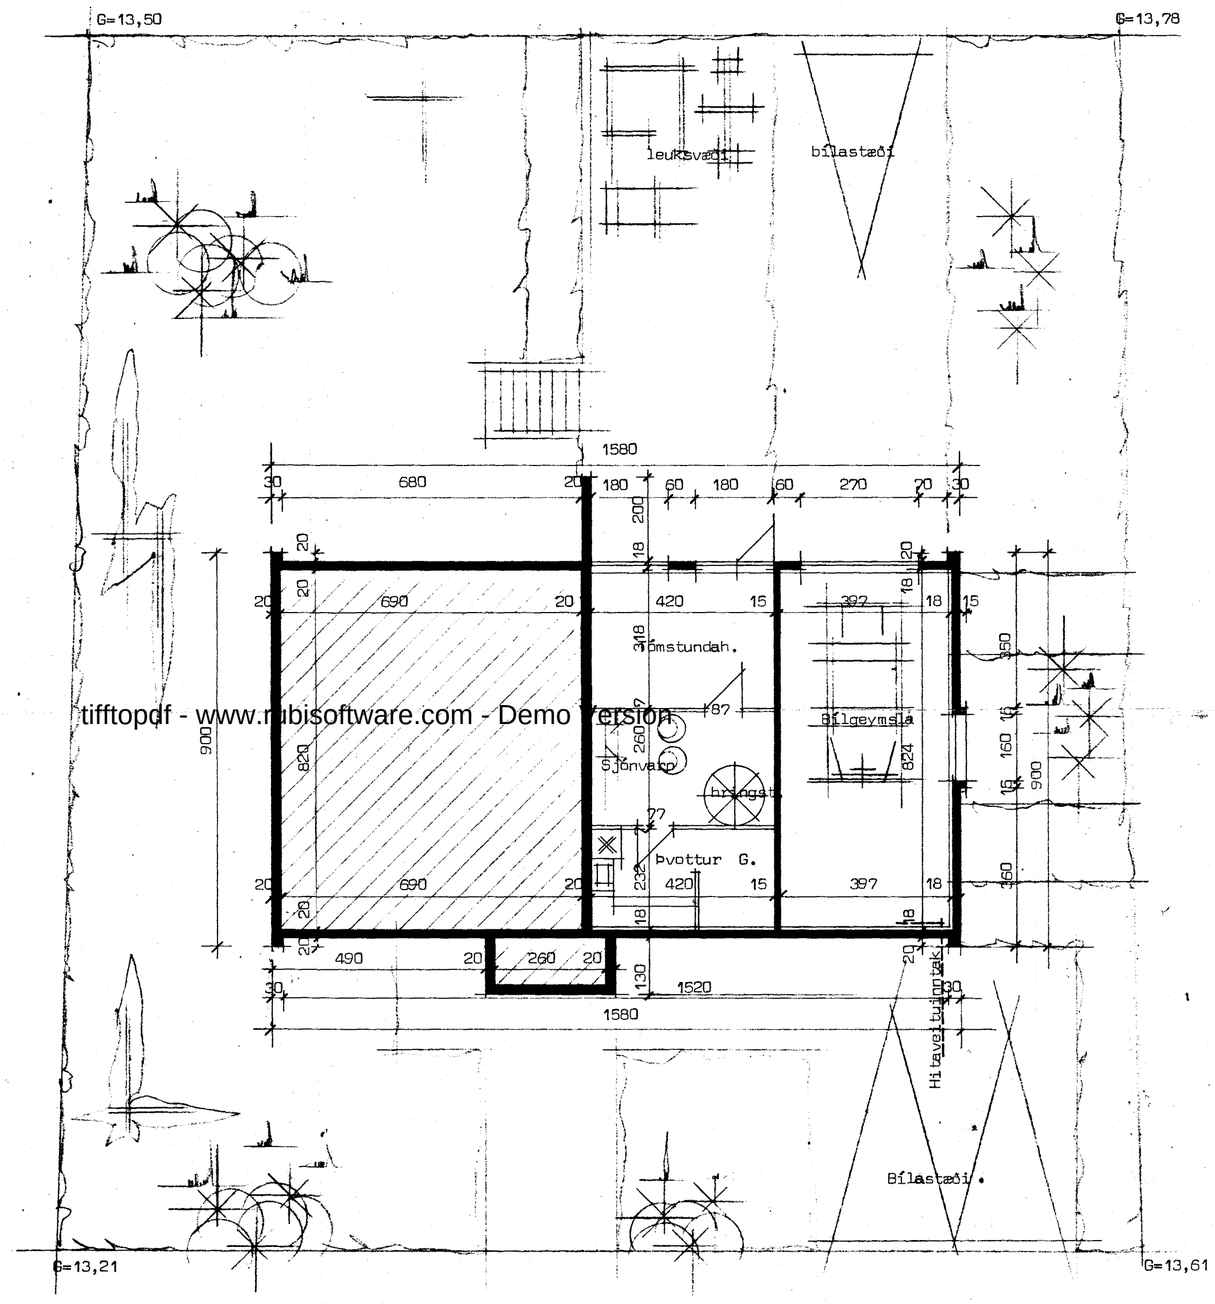

Grunnmynd kjallara.

Hrauntún.

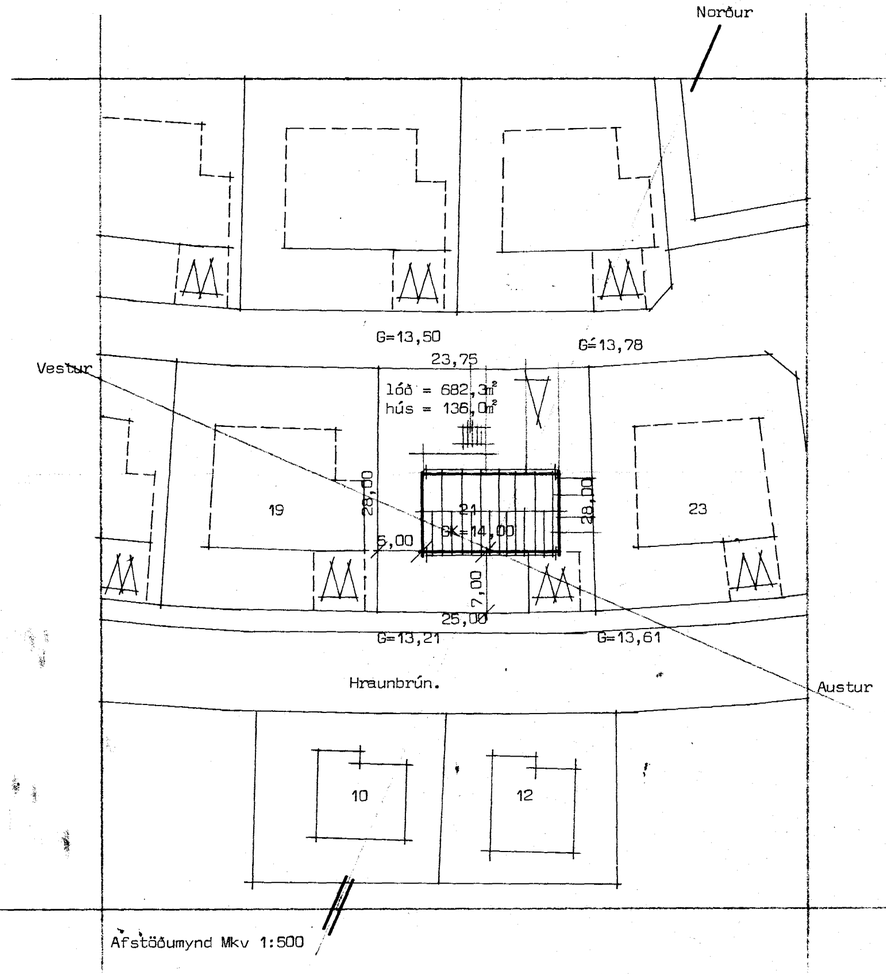

Afstöðumynd Mkv 1:500

tifftopdf - www.rubisoftware.com - Demo Version

HÚSNÆÐISTEIKNISTOFAN SF.

SUÐURLANDSBRAUT 20 SÍMI 86810

DAGSETNING 1976
MÆLIKVARÐI 1:100 1:500
BREYTING

Hraunbrún 21 Hafnarfirði

Grunnmynd og afstöðumynd.

VERK NR HT 5071