


Grunnmynd hæðar.

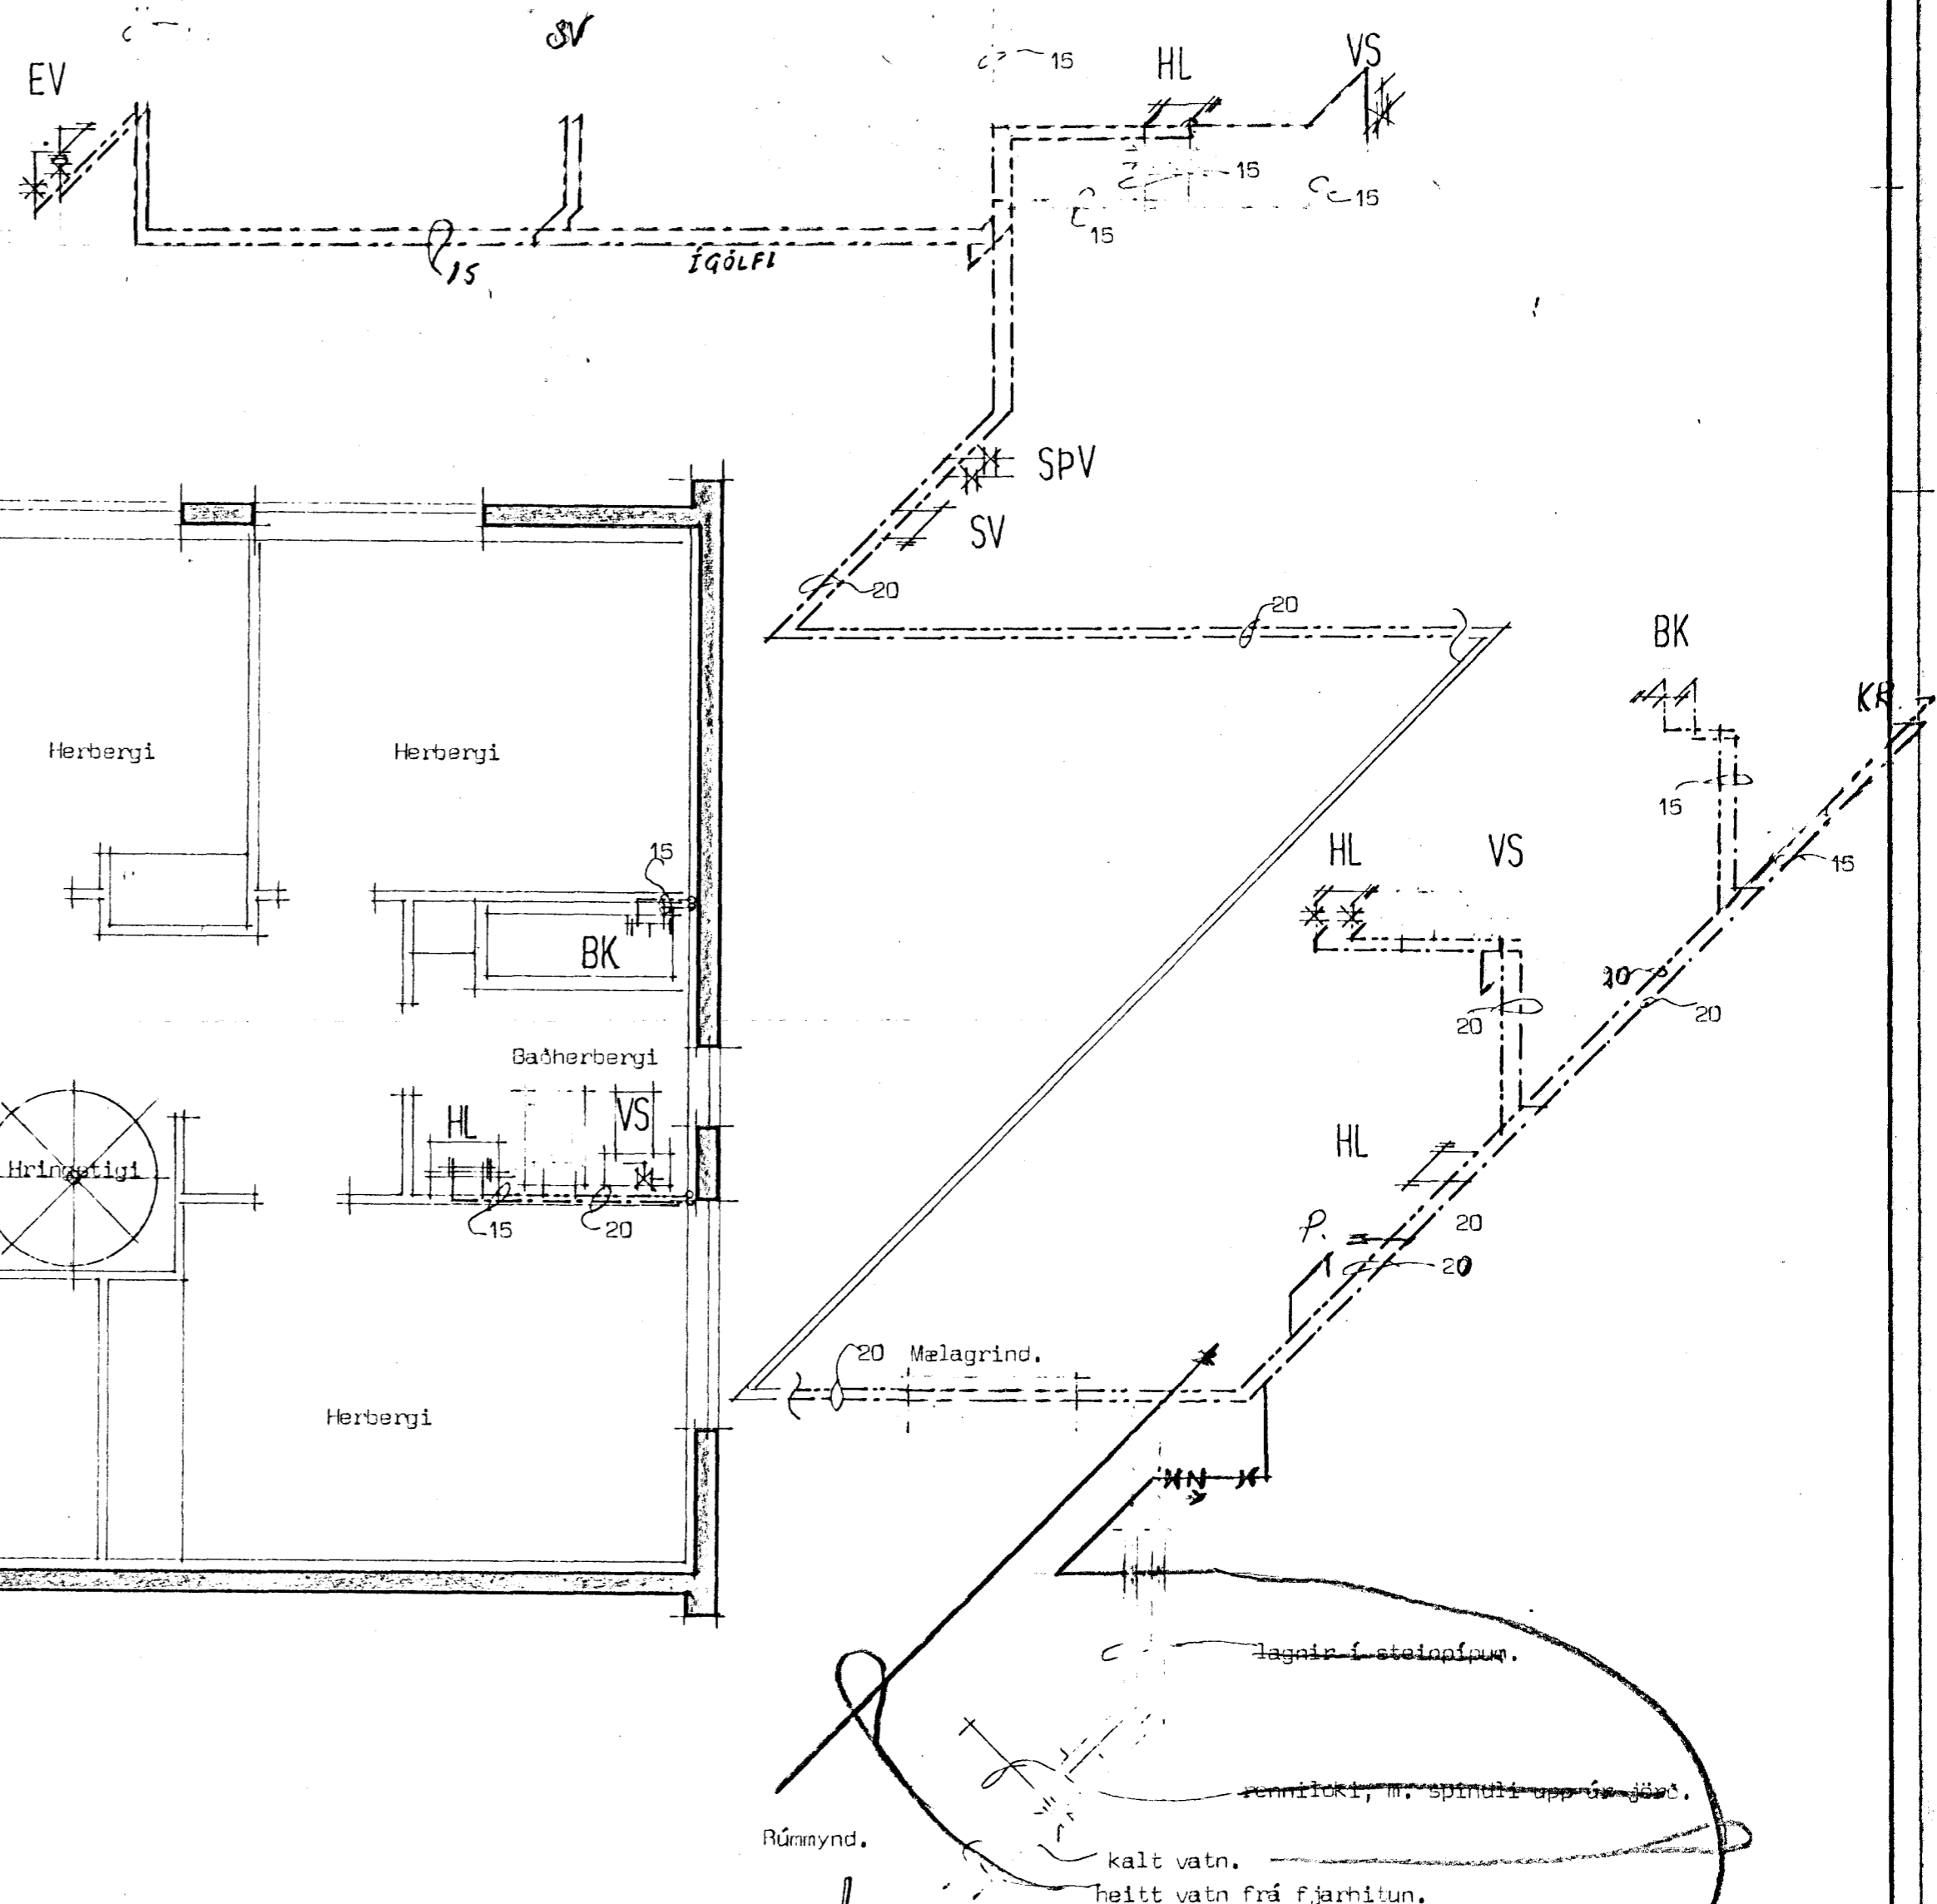

Rúmmynd.

kalt vatn.
heitt vatn frá fjarhitun.

HÚSNÆÐISTEIGNISTOFAN F.S.

SUÐURLANDSBRAUT 20 SÍMI 86810

DAGSETNING 1976

MÆLIKVARDI 1:50

BREYTING

[Signature]

Hraunbrún 21 Hafnarfirði

Vatnslögn

2 af 2

VERK NR 5071