

Sp. 24. sept 1957


SKILYRÐI

Breyting á húsi þóvarins Sigurðssonar, Norðurbráut 11B, Hafnarfirði

HRAUNBRÚN 22

4250-0220 .01

Eftir breytingu

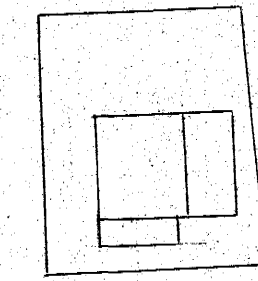

Afslöðumynd





1:500

Ónefnd gata

Norðurbráut







Kvarði 1:100

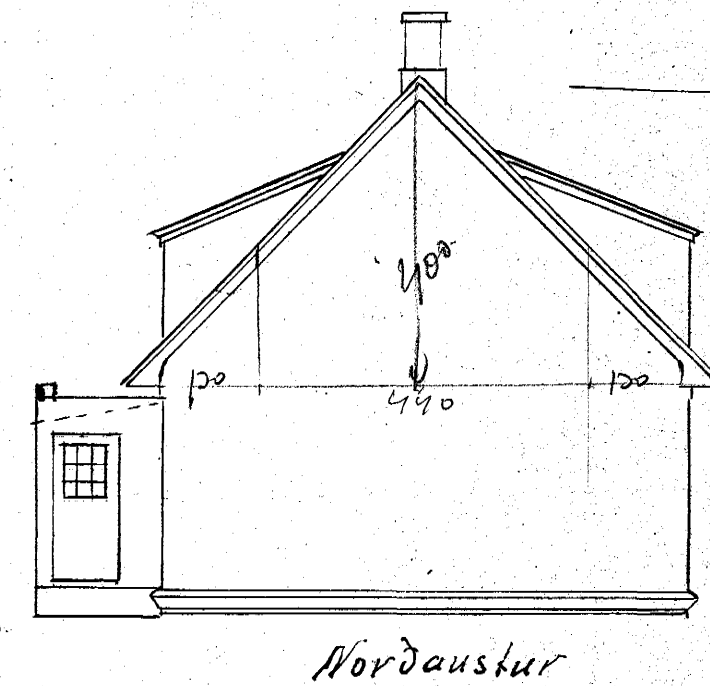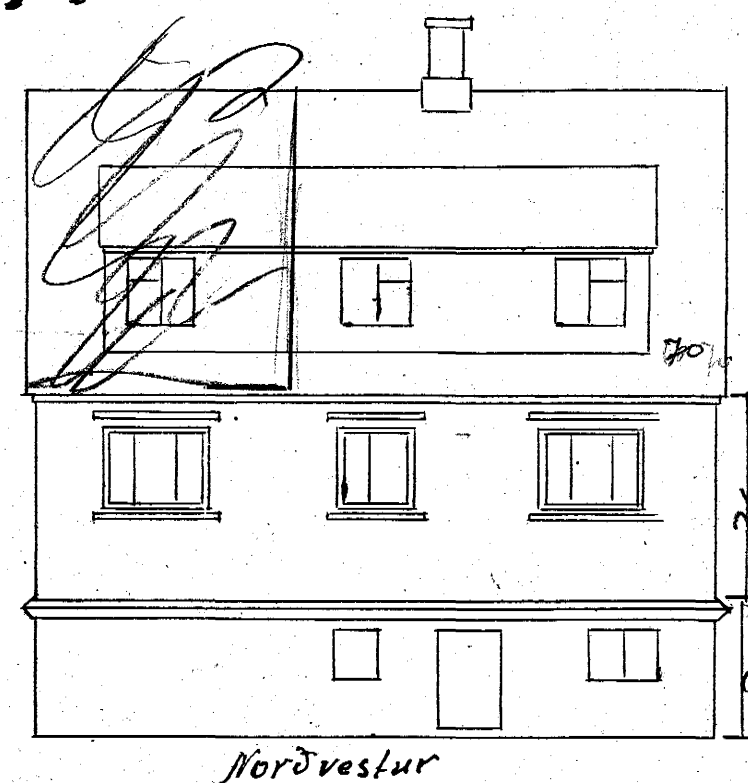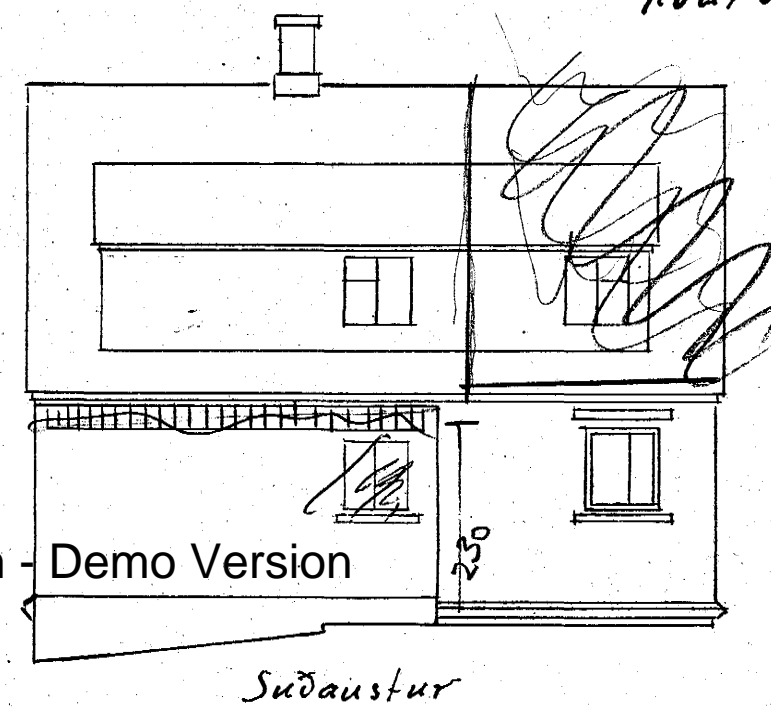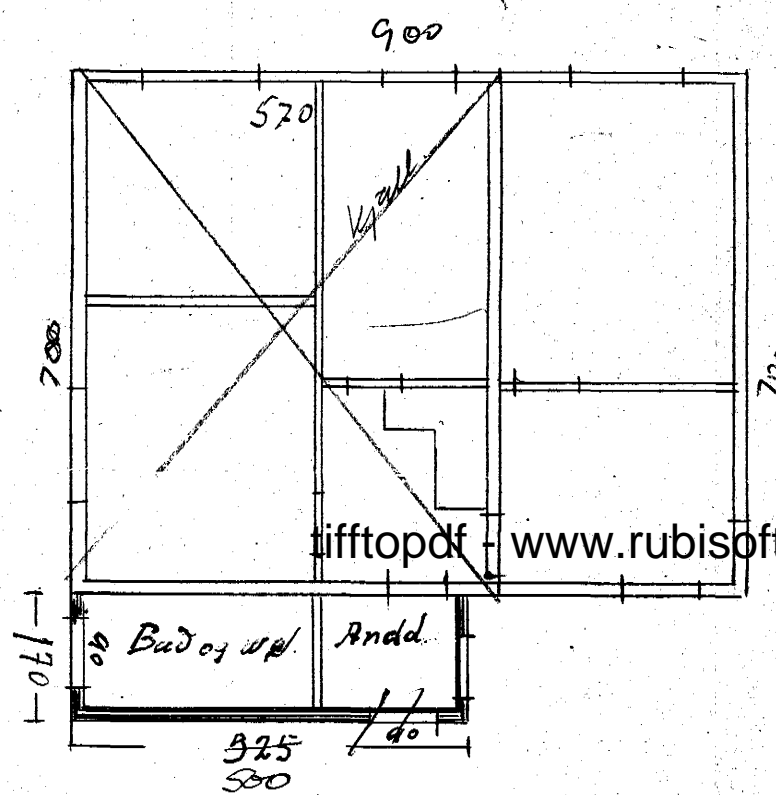

þannig er húsið  
OCT 1986

Fyrir breytingu

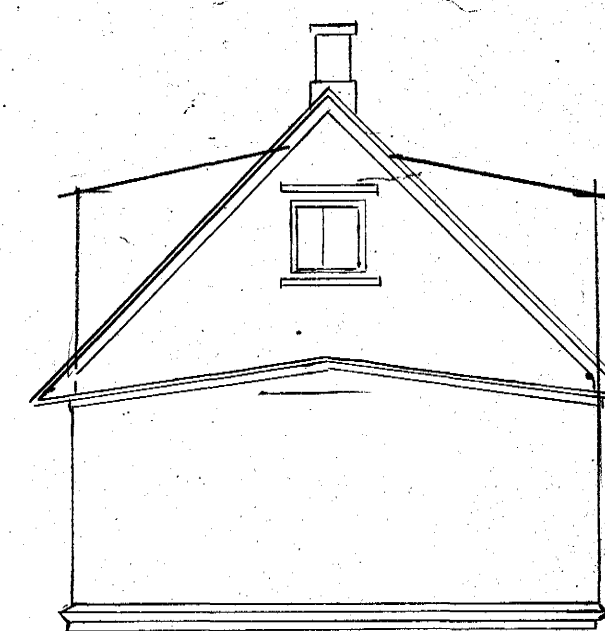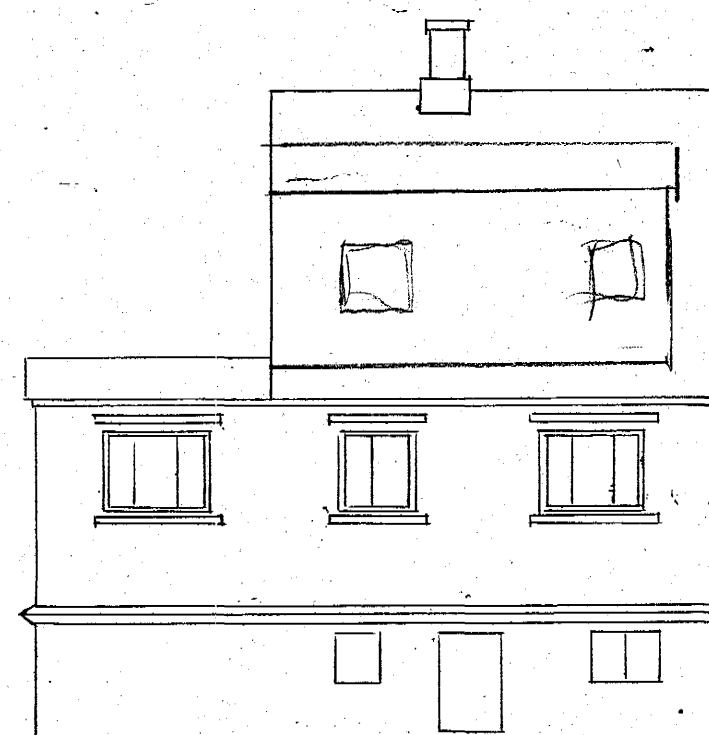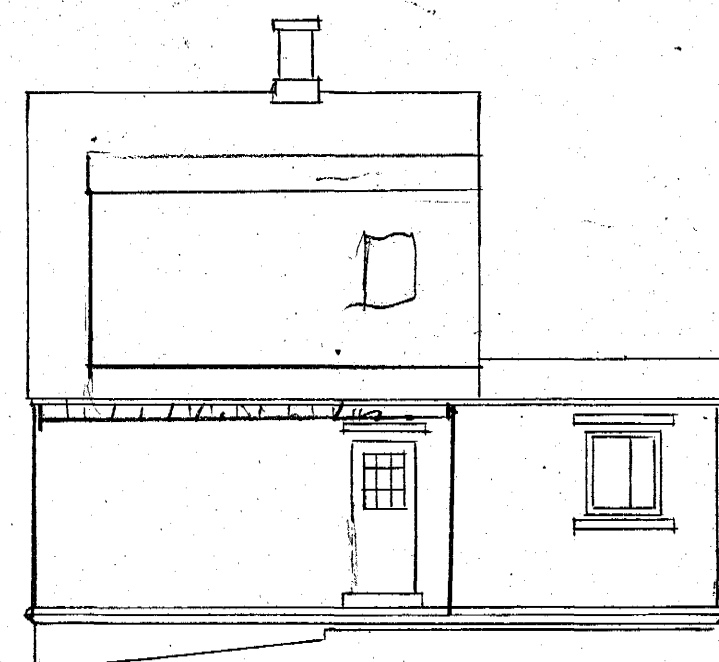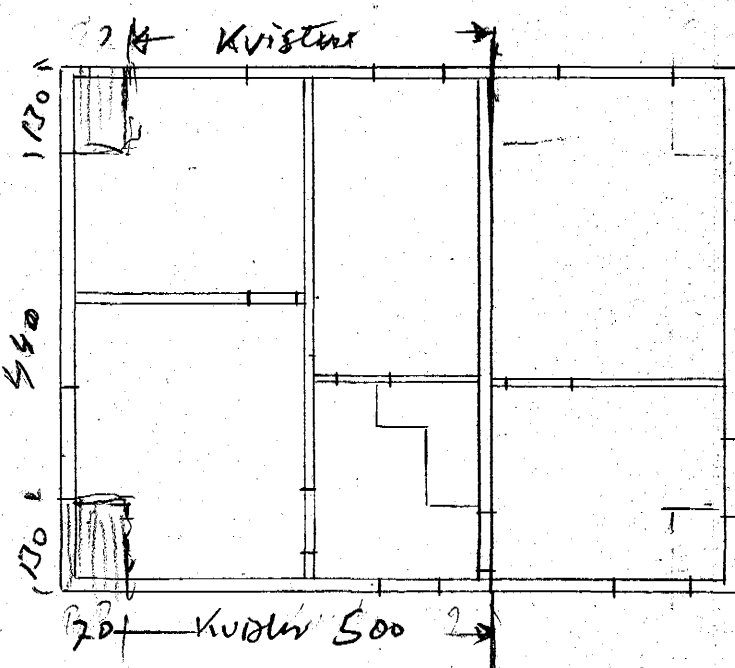

Hafnarfirði í sept. 1957  
Gestur M. Gammaliðsson

FM