





Samþykkt þann

03 JUNÍ 2003


Byggingafulltrúinn í Hafnarfirði  
F.h. Kristján Þorarinsson

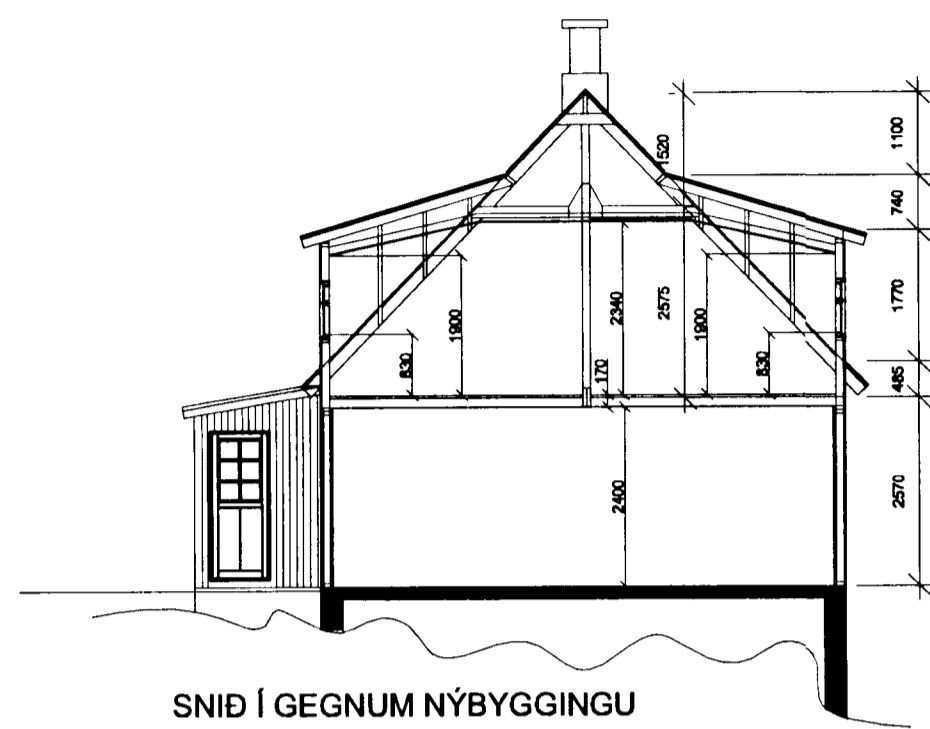


SNID Í GEGNUM NÝBYGGINGU

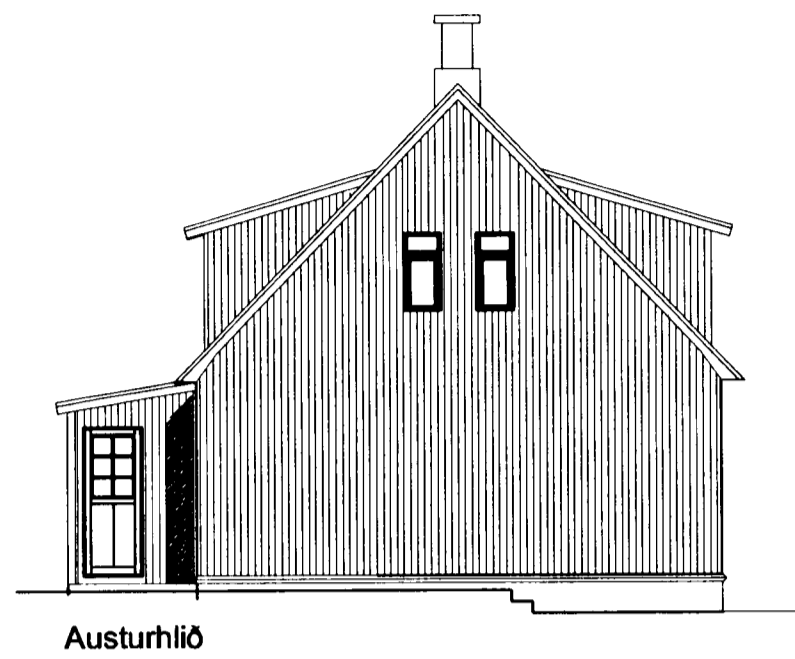


Austurhlíð

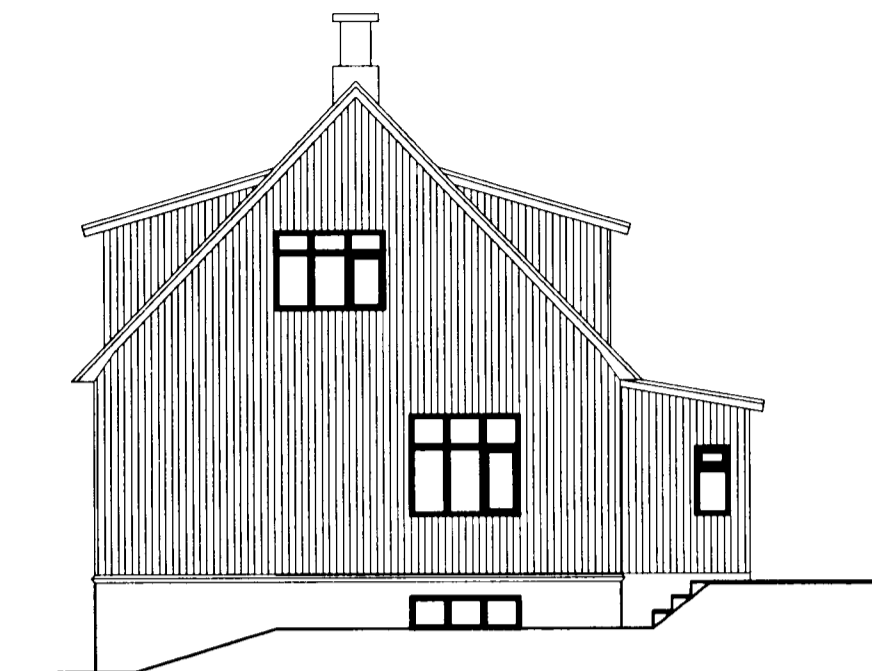


Vesturhlíð

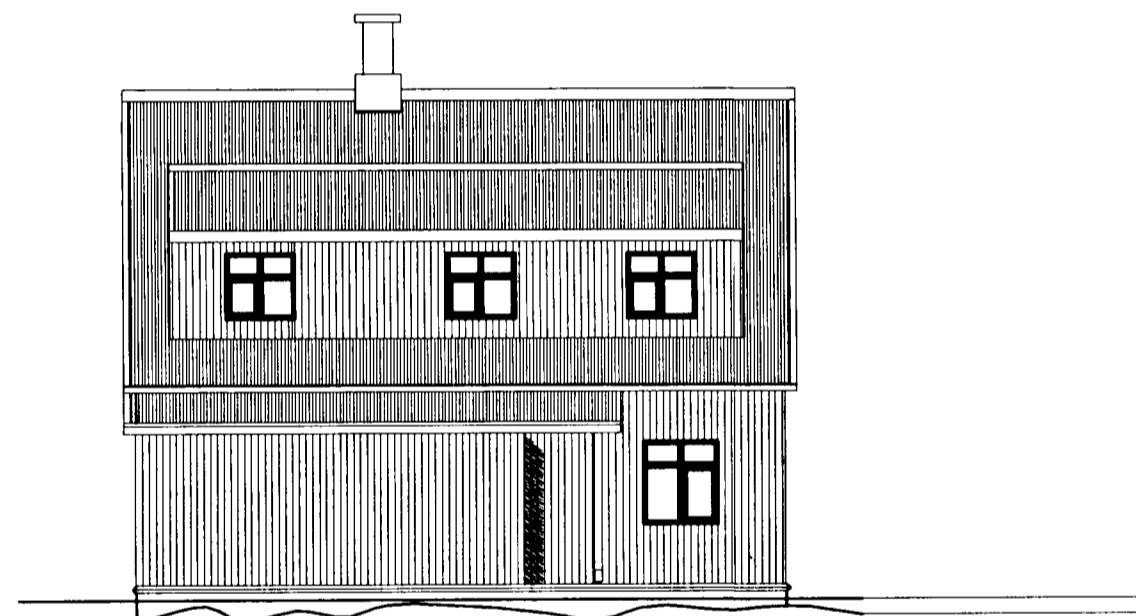

Suðurhlíð

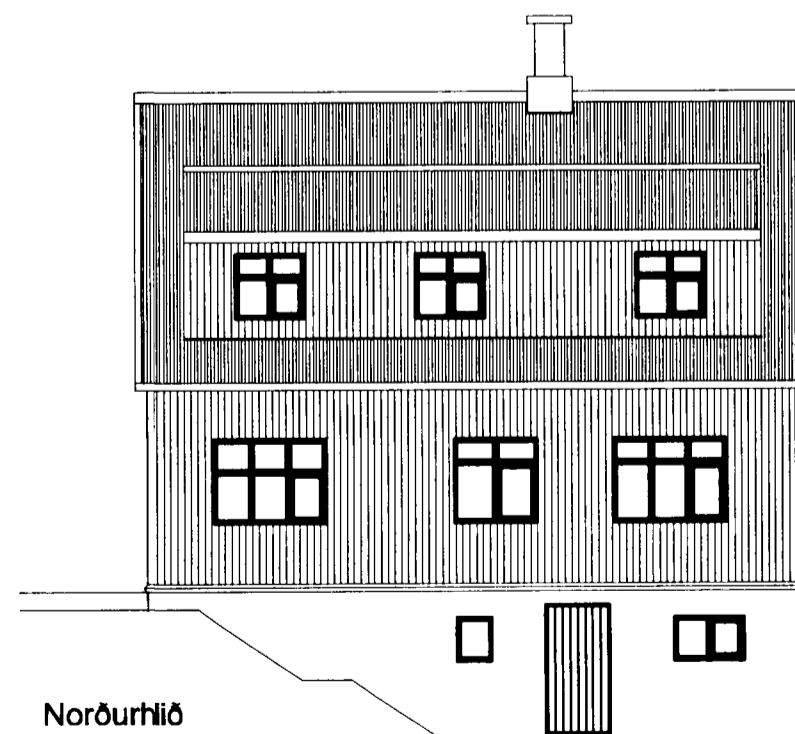

Norðurhlíð

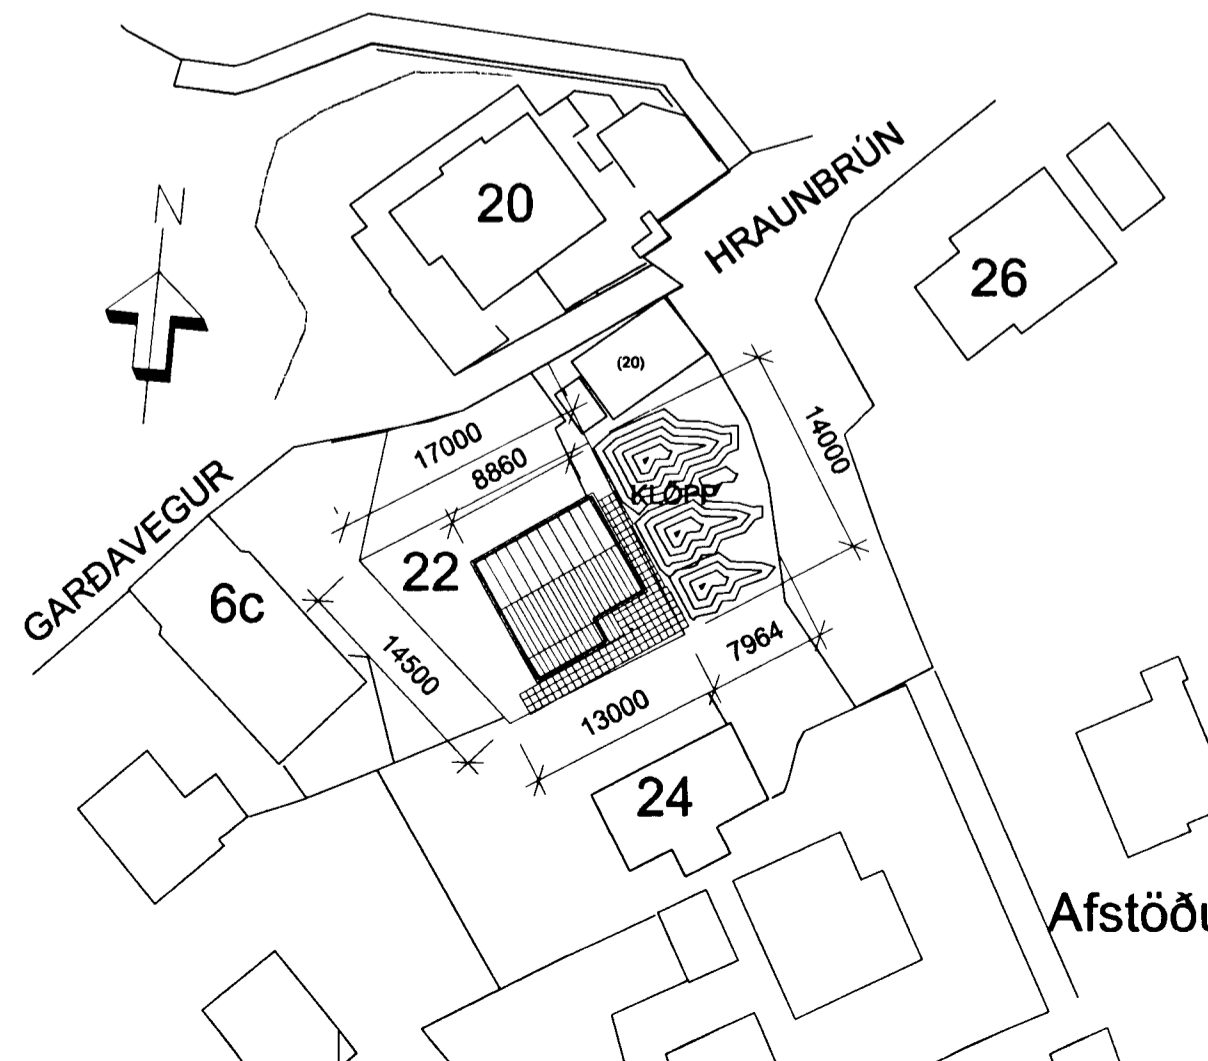

Afstöðumynd 1:500

Húsið er í upphafi teiknað af Gesti M. G. Síðar teiknað, mælt upp og gerð byggingarlýsing af Verk & Tækni ehf, Sigurði Jónssyni Vélteknifræðingi Kt: 210254-5799 í janúar 2002. Teiknað lagfærð og staðfærð, ásamt gerð skráningartöflu í mars 2003 af TEIKNISTOFU A.V.J.

040344-3309

TEIKNISTOFA A.V.J.

Hólmaslóð 4 101 Reykjavík.  
Símar: 554-0673--896-3230

Aðalsteinn V. Júlíusson  
Byggingateknifræðingur M.T.F.Í  
Stuðlaseli 18, 109 Reykjavík  
Kt: 040344-3309

VERKHEITI: Hraunbrún 22 Hafnarfirði  
Viðbygging

HEITI TEIKNINGAR: Útlit, Sníð og Afst.mynd				VERK.NR. 03201
				TEIKNING NR. 1301
HANNAÐ AVJ	TEIKNAD A.V.J	YFIRFARID	DAGS 190303	KVARDI 1:100,1:500
BREYTT 280503	1	2	3	4