


Samþykkt á fundi bygginga-
nefndar þ. 29/6 1977
BYGGINGAFULLTRÚINN
Í HAFNARFIRDI
[Signature]

Ganga skal frá opnu
eldstæði í samræði við
slíkktviliðsstjóra

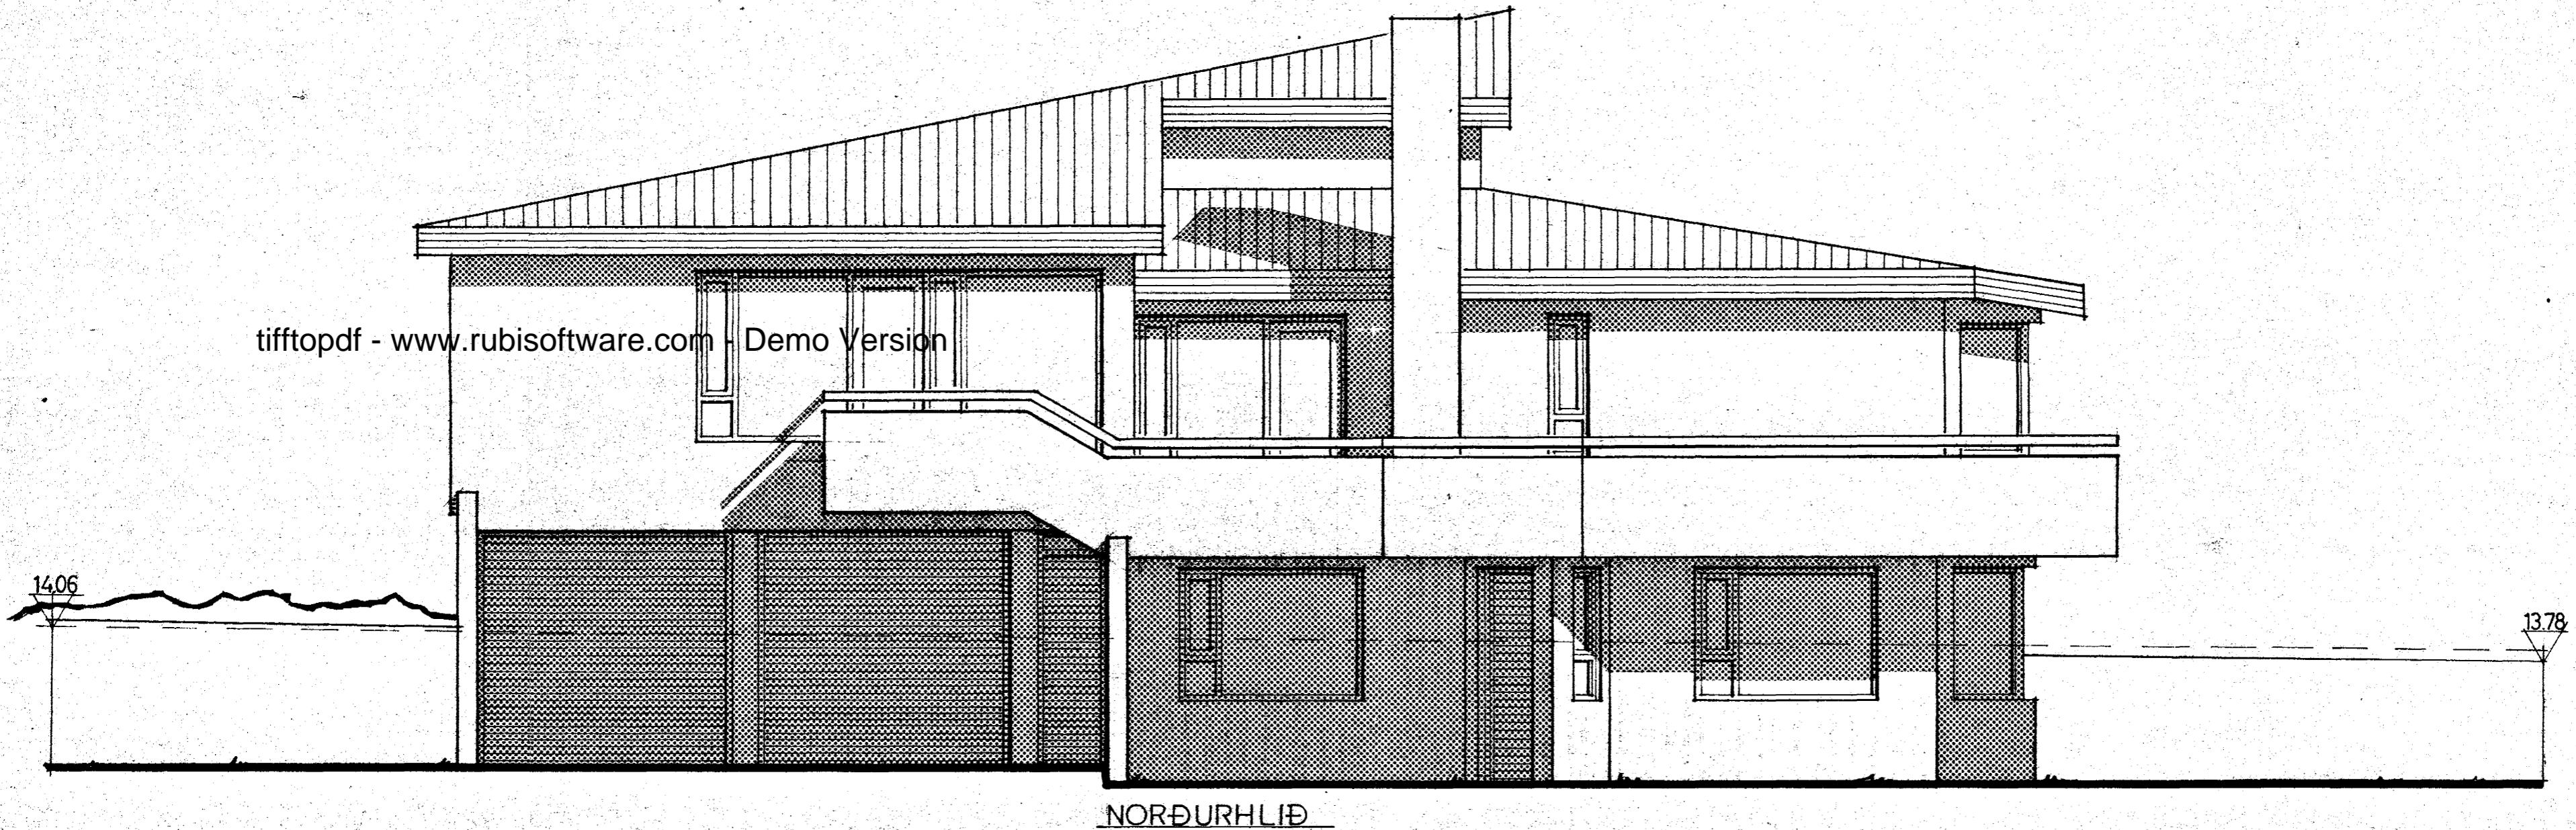

KVARDI : 1.90
DAGS : 27.0.77
VERKNA :
TEIKNNR. :

UNNID : *[Signature]*
BR. JUN. 77

TEIKNUN SF
ARKITEKTASTOFA
FELLSMÚLA 26
105 R. S. 82022