
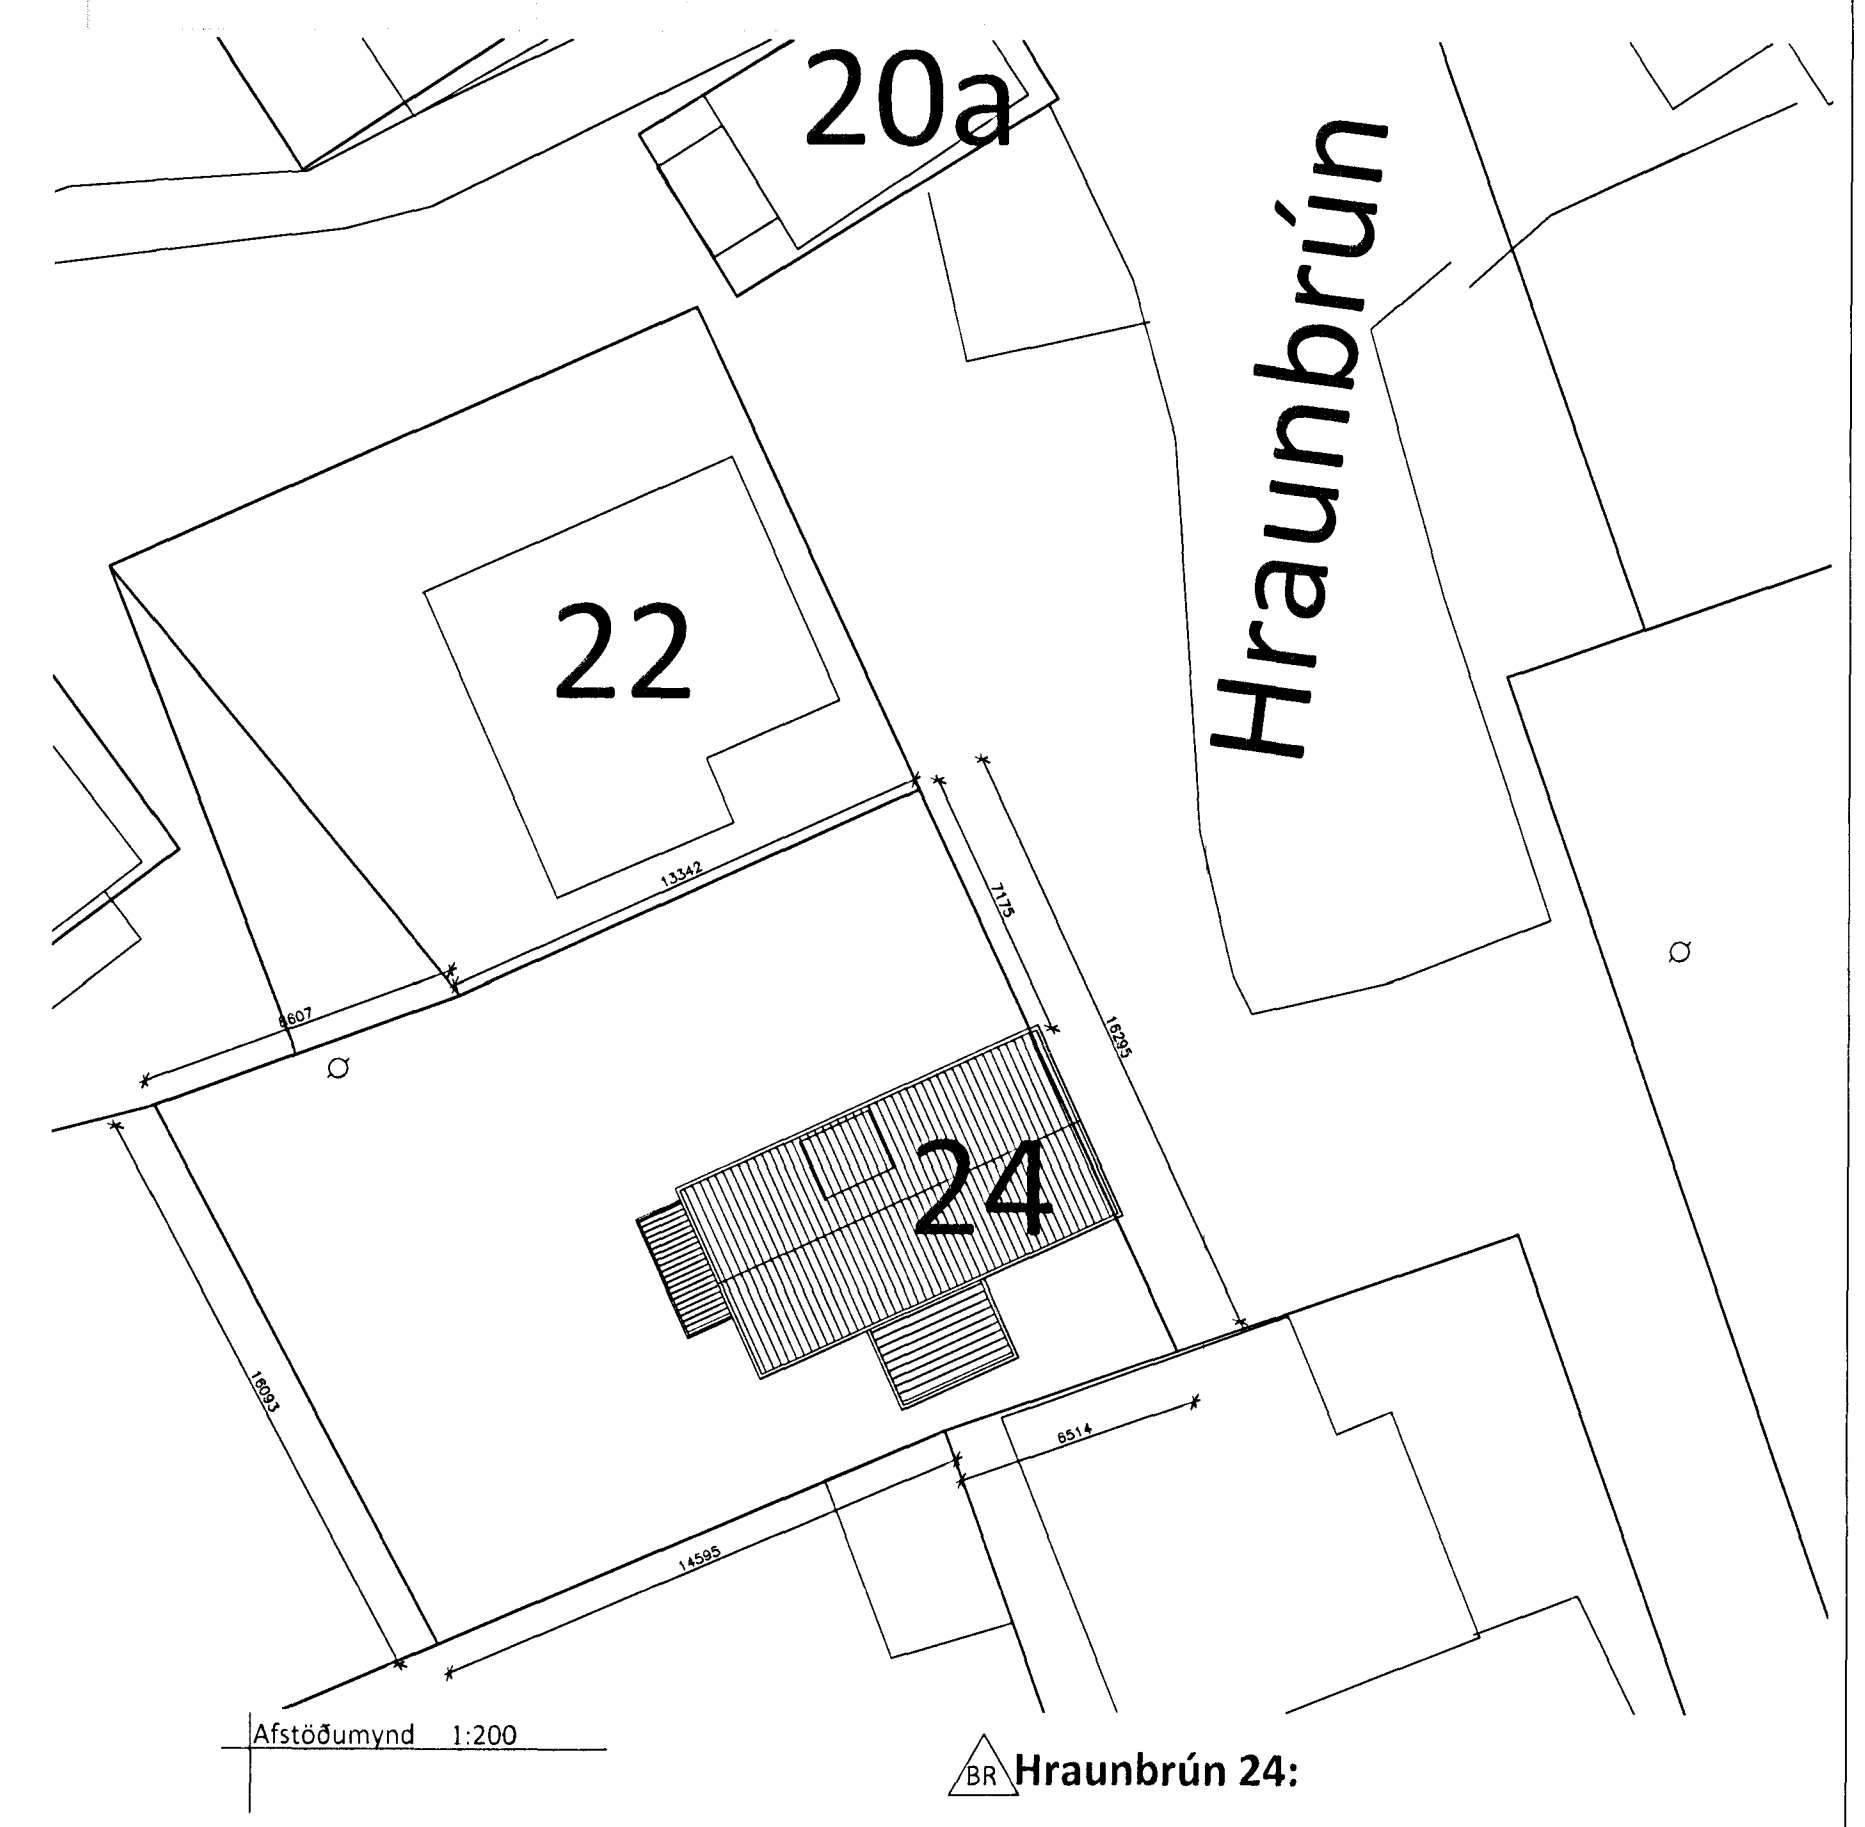
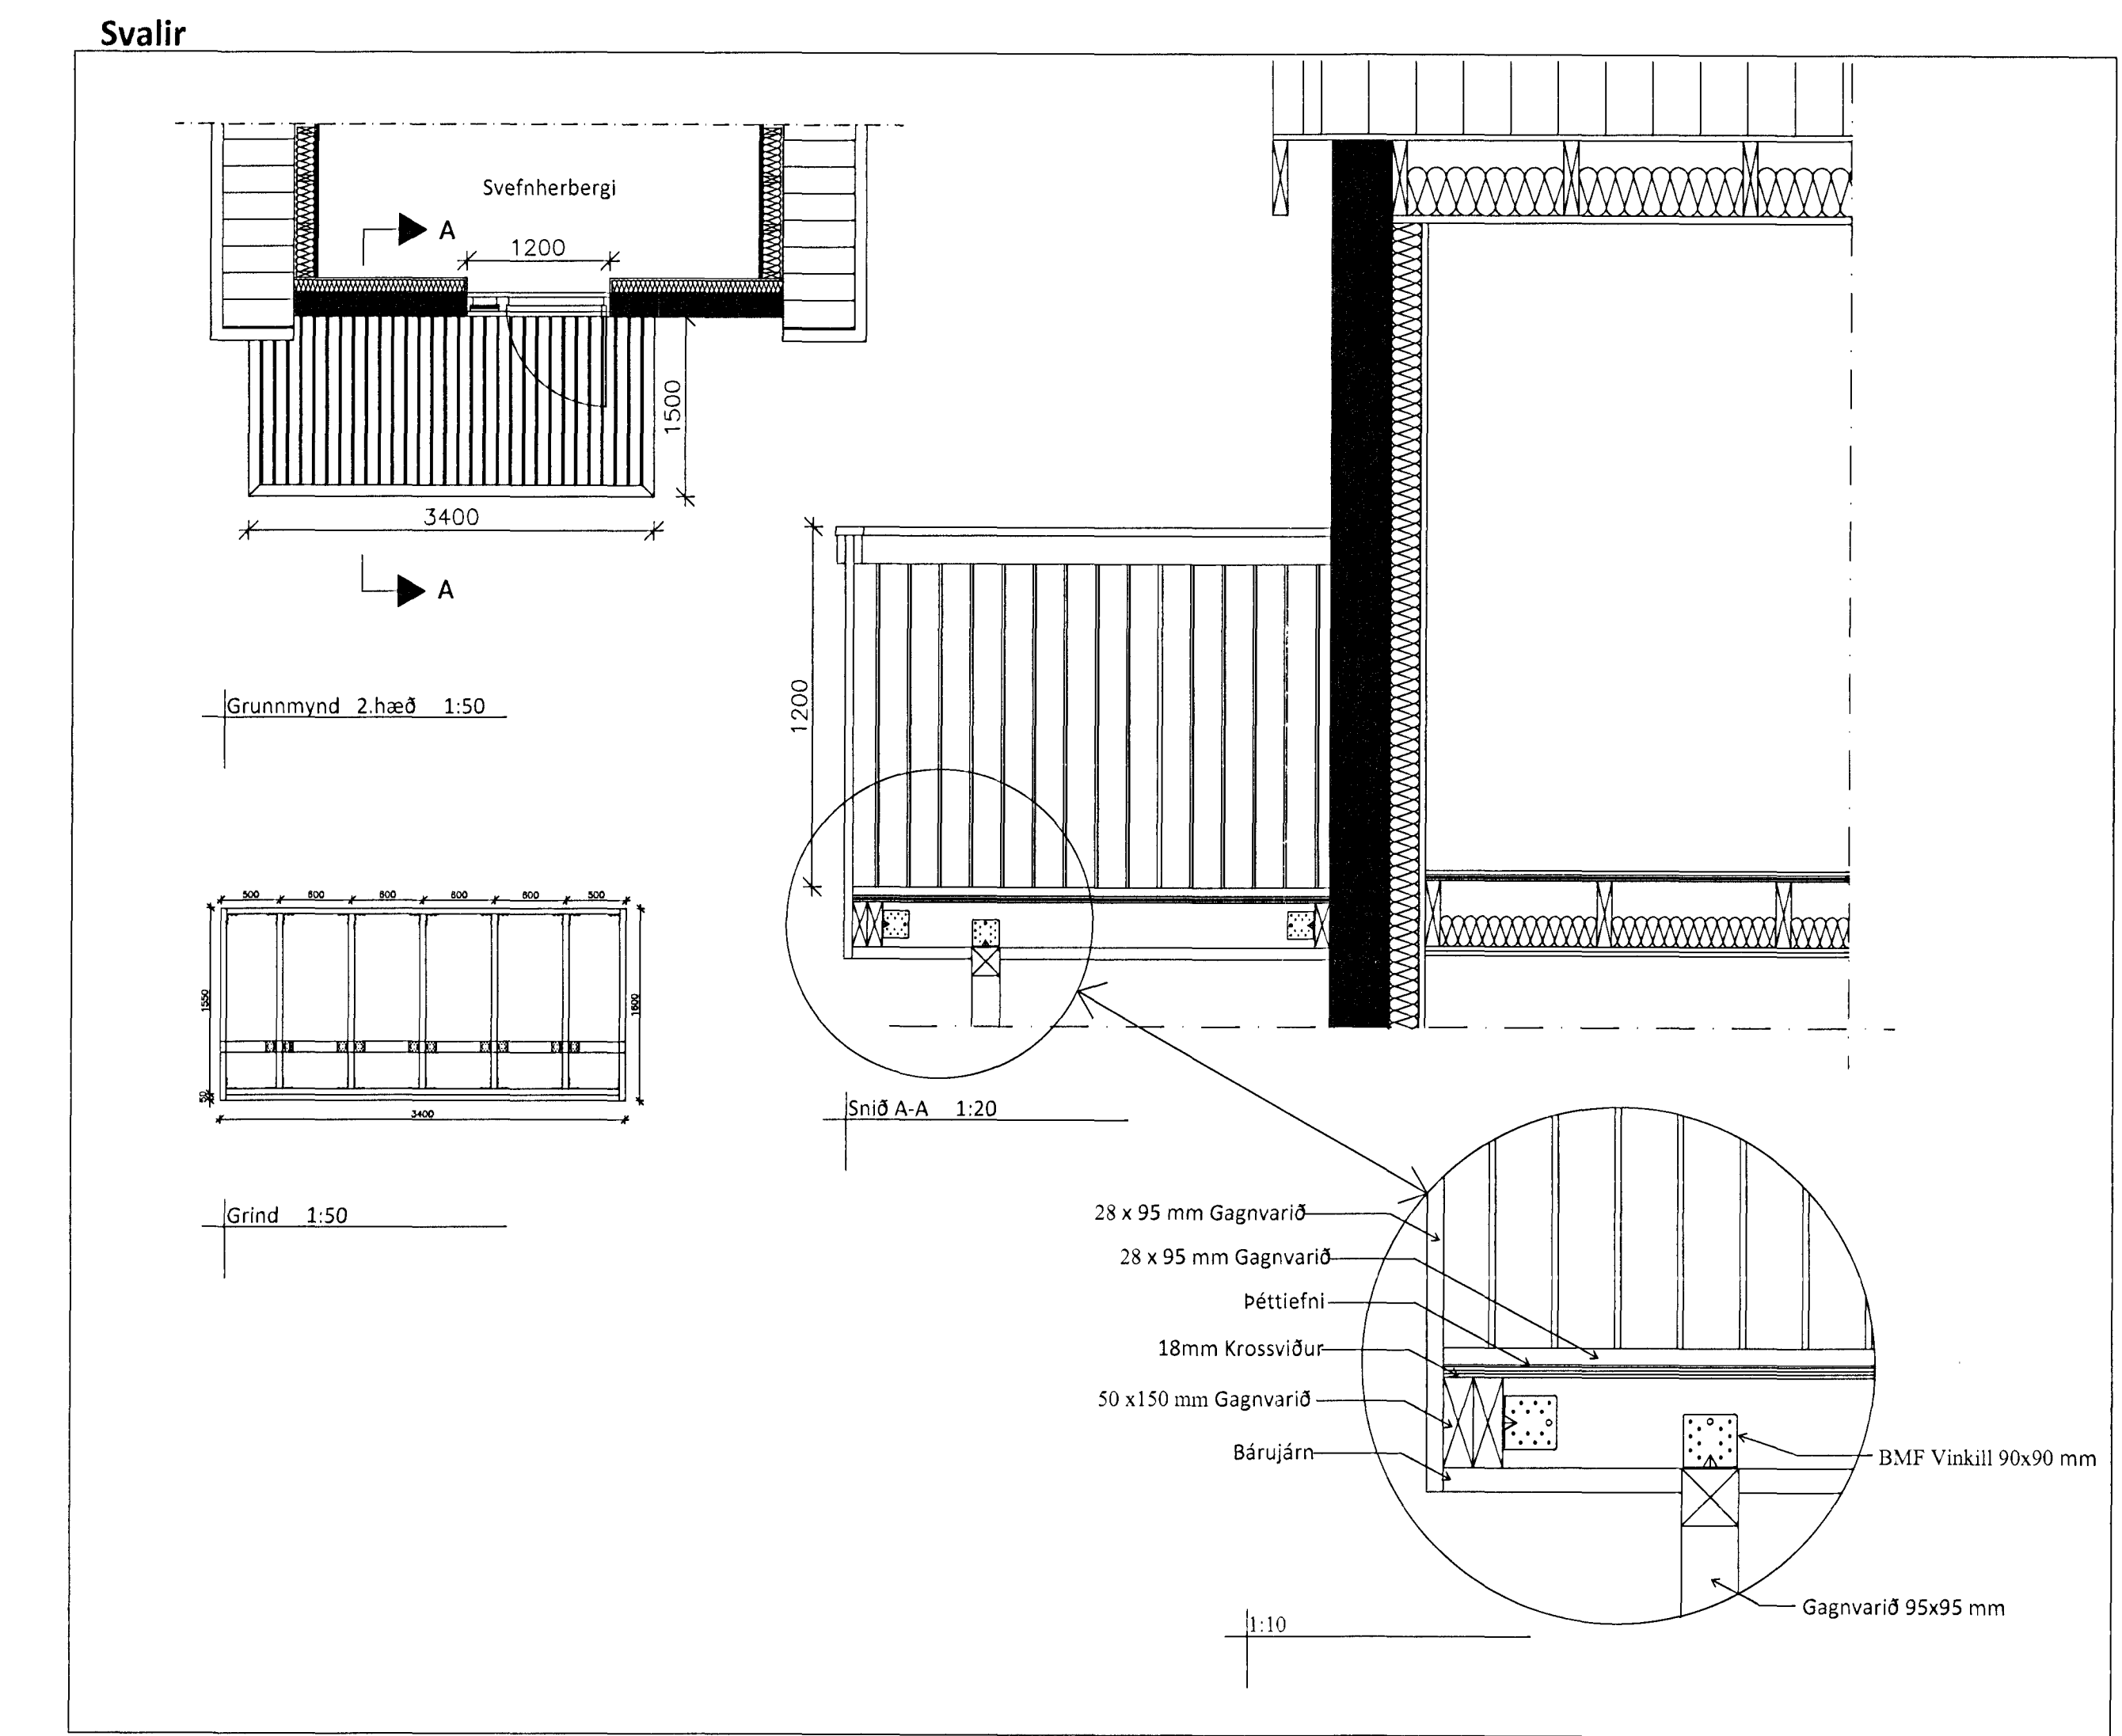
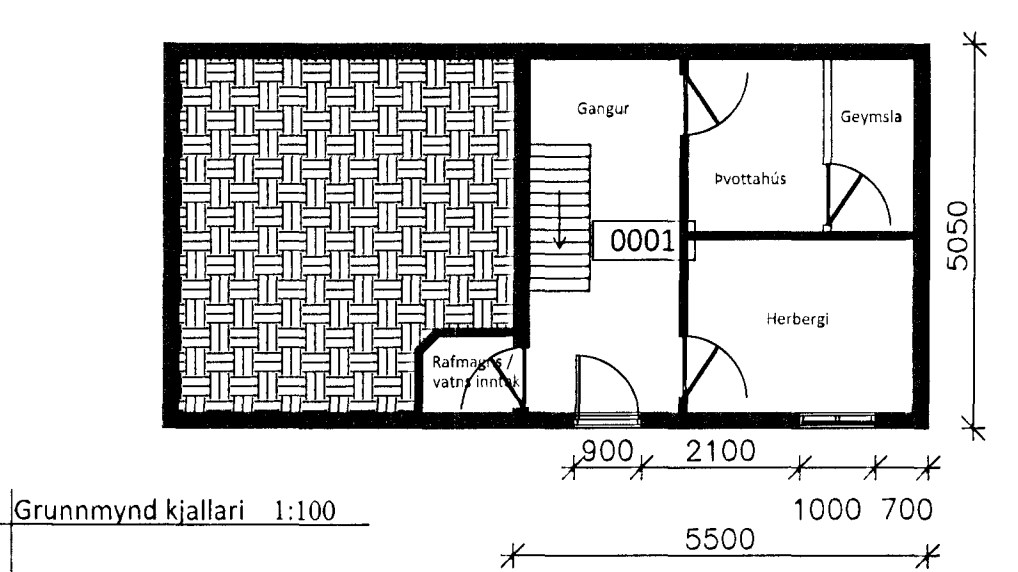
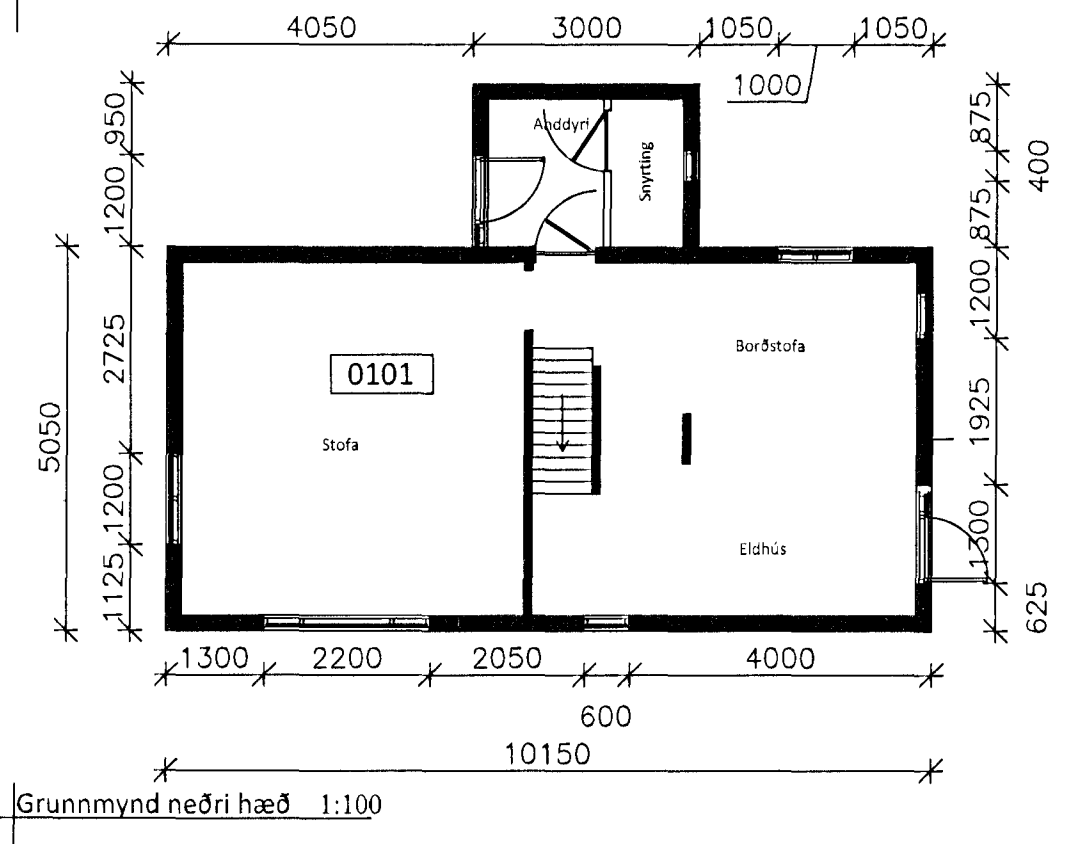
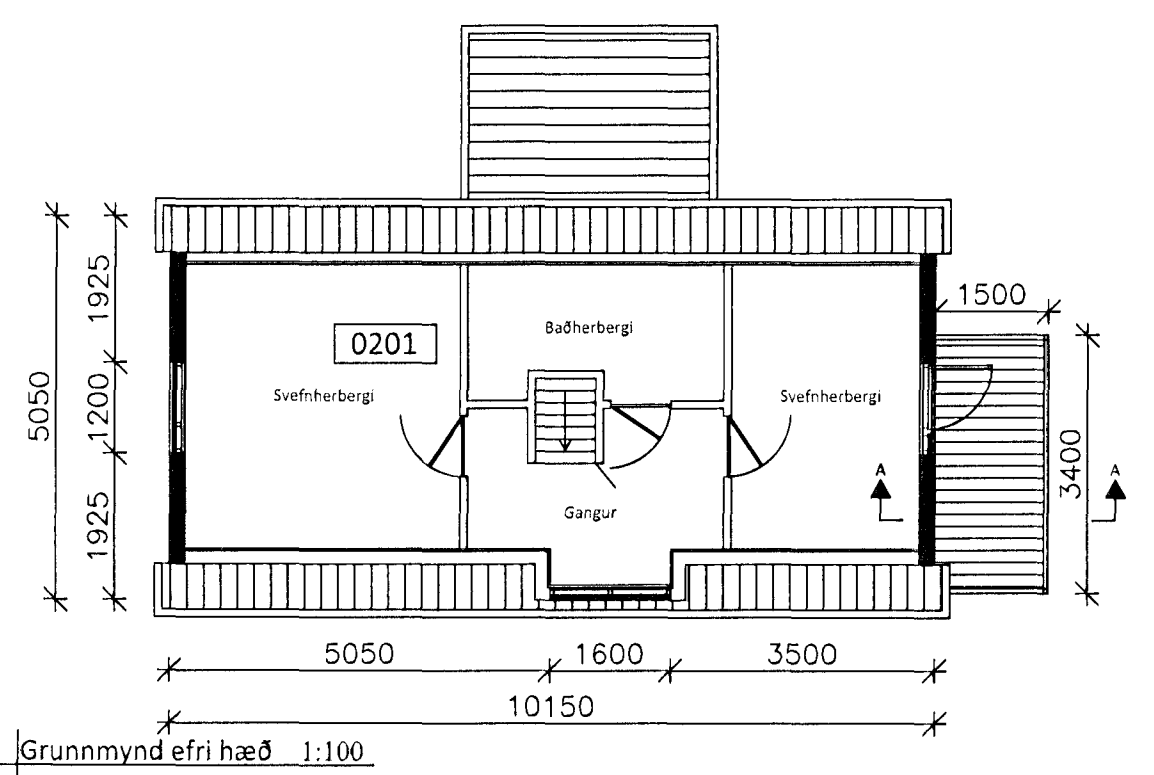


Uppskipting og lýsing		Stærðir																
D0 Lokun	D1 Rými hæð-röð	D2 Húskun textil	D3 Höfuð- flakkun	D4 Eignar- hald	D5 Bolufötur m <sup>2</sup>	D5M Málafötur m <sup>2</sup>	D6 Sigar m <sup>2</sup>	D7 Op m <sup>2</sup>	D8 Brúðfötur m <sup>2</sup>	D9 Brúðfötur sh < 1,8	D10a Salarhæð mm	D10b Salarhæð max	D11 Brúð- rúmmál m <sup>3</sup>	D12 Hættfötur m <sup>2</sup>	D16 Birt flatalmál m <sup>2</sup>	Rekinfala skiptarúmmál	D17 Skipta- rúmmál m <sup>3</sup>	
		Matshluti			136,7	0,0	2,4	0,0	136,7	8,3			357,2	111,9	128,4		287,979	
		Botn											11,5					
A	00 0001	Kjallari	N	0101	27,7	0,0	0,0	0,0	27,7	0,0	2,20	2,20	60,9	23,7	27,7	2,20	52,140	
A	01 0101	1. hæð	N	0101	57,7	0,0	1,5	0,0	57,7	0,0	2,60	2,60	150,0	50,9	57,7	2,60	132,340	
A	02 0201	2. hæð	N	0101	51,3	0,0	0,9	0,0	51,3	8,3	3,80	1,39	134,8	37,3	43,0	2,63	98,099	
C	0202	Svalir	S	0101	5,4				5,4				134,8	37,3	43,0	1,00	5,400	

Athugasemdir  
 Sameignir sumra

Eignarhald	Eignar- hald	Nokkun textil	Birt flatalmál m <sup>2</sup>	Skiptarúmmál Sérígn m <sup>3</sup>	Sérígn og sameign m <sup>3</sup>
	0101	1. hæð	128,4	287,979	287,979
		Alls	128,4	287,979	287,979

Sampykkt þann  
**10 AUG 2011**  
 Byggingafræðingur B.Fí.  
 Þorleifur Björnsson

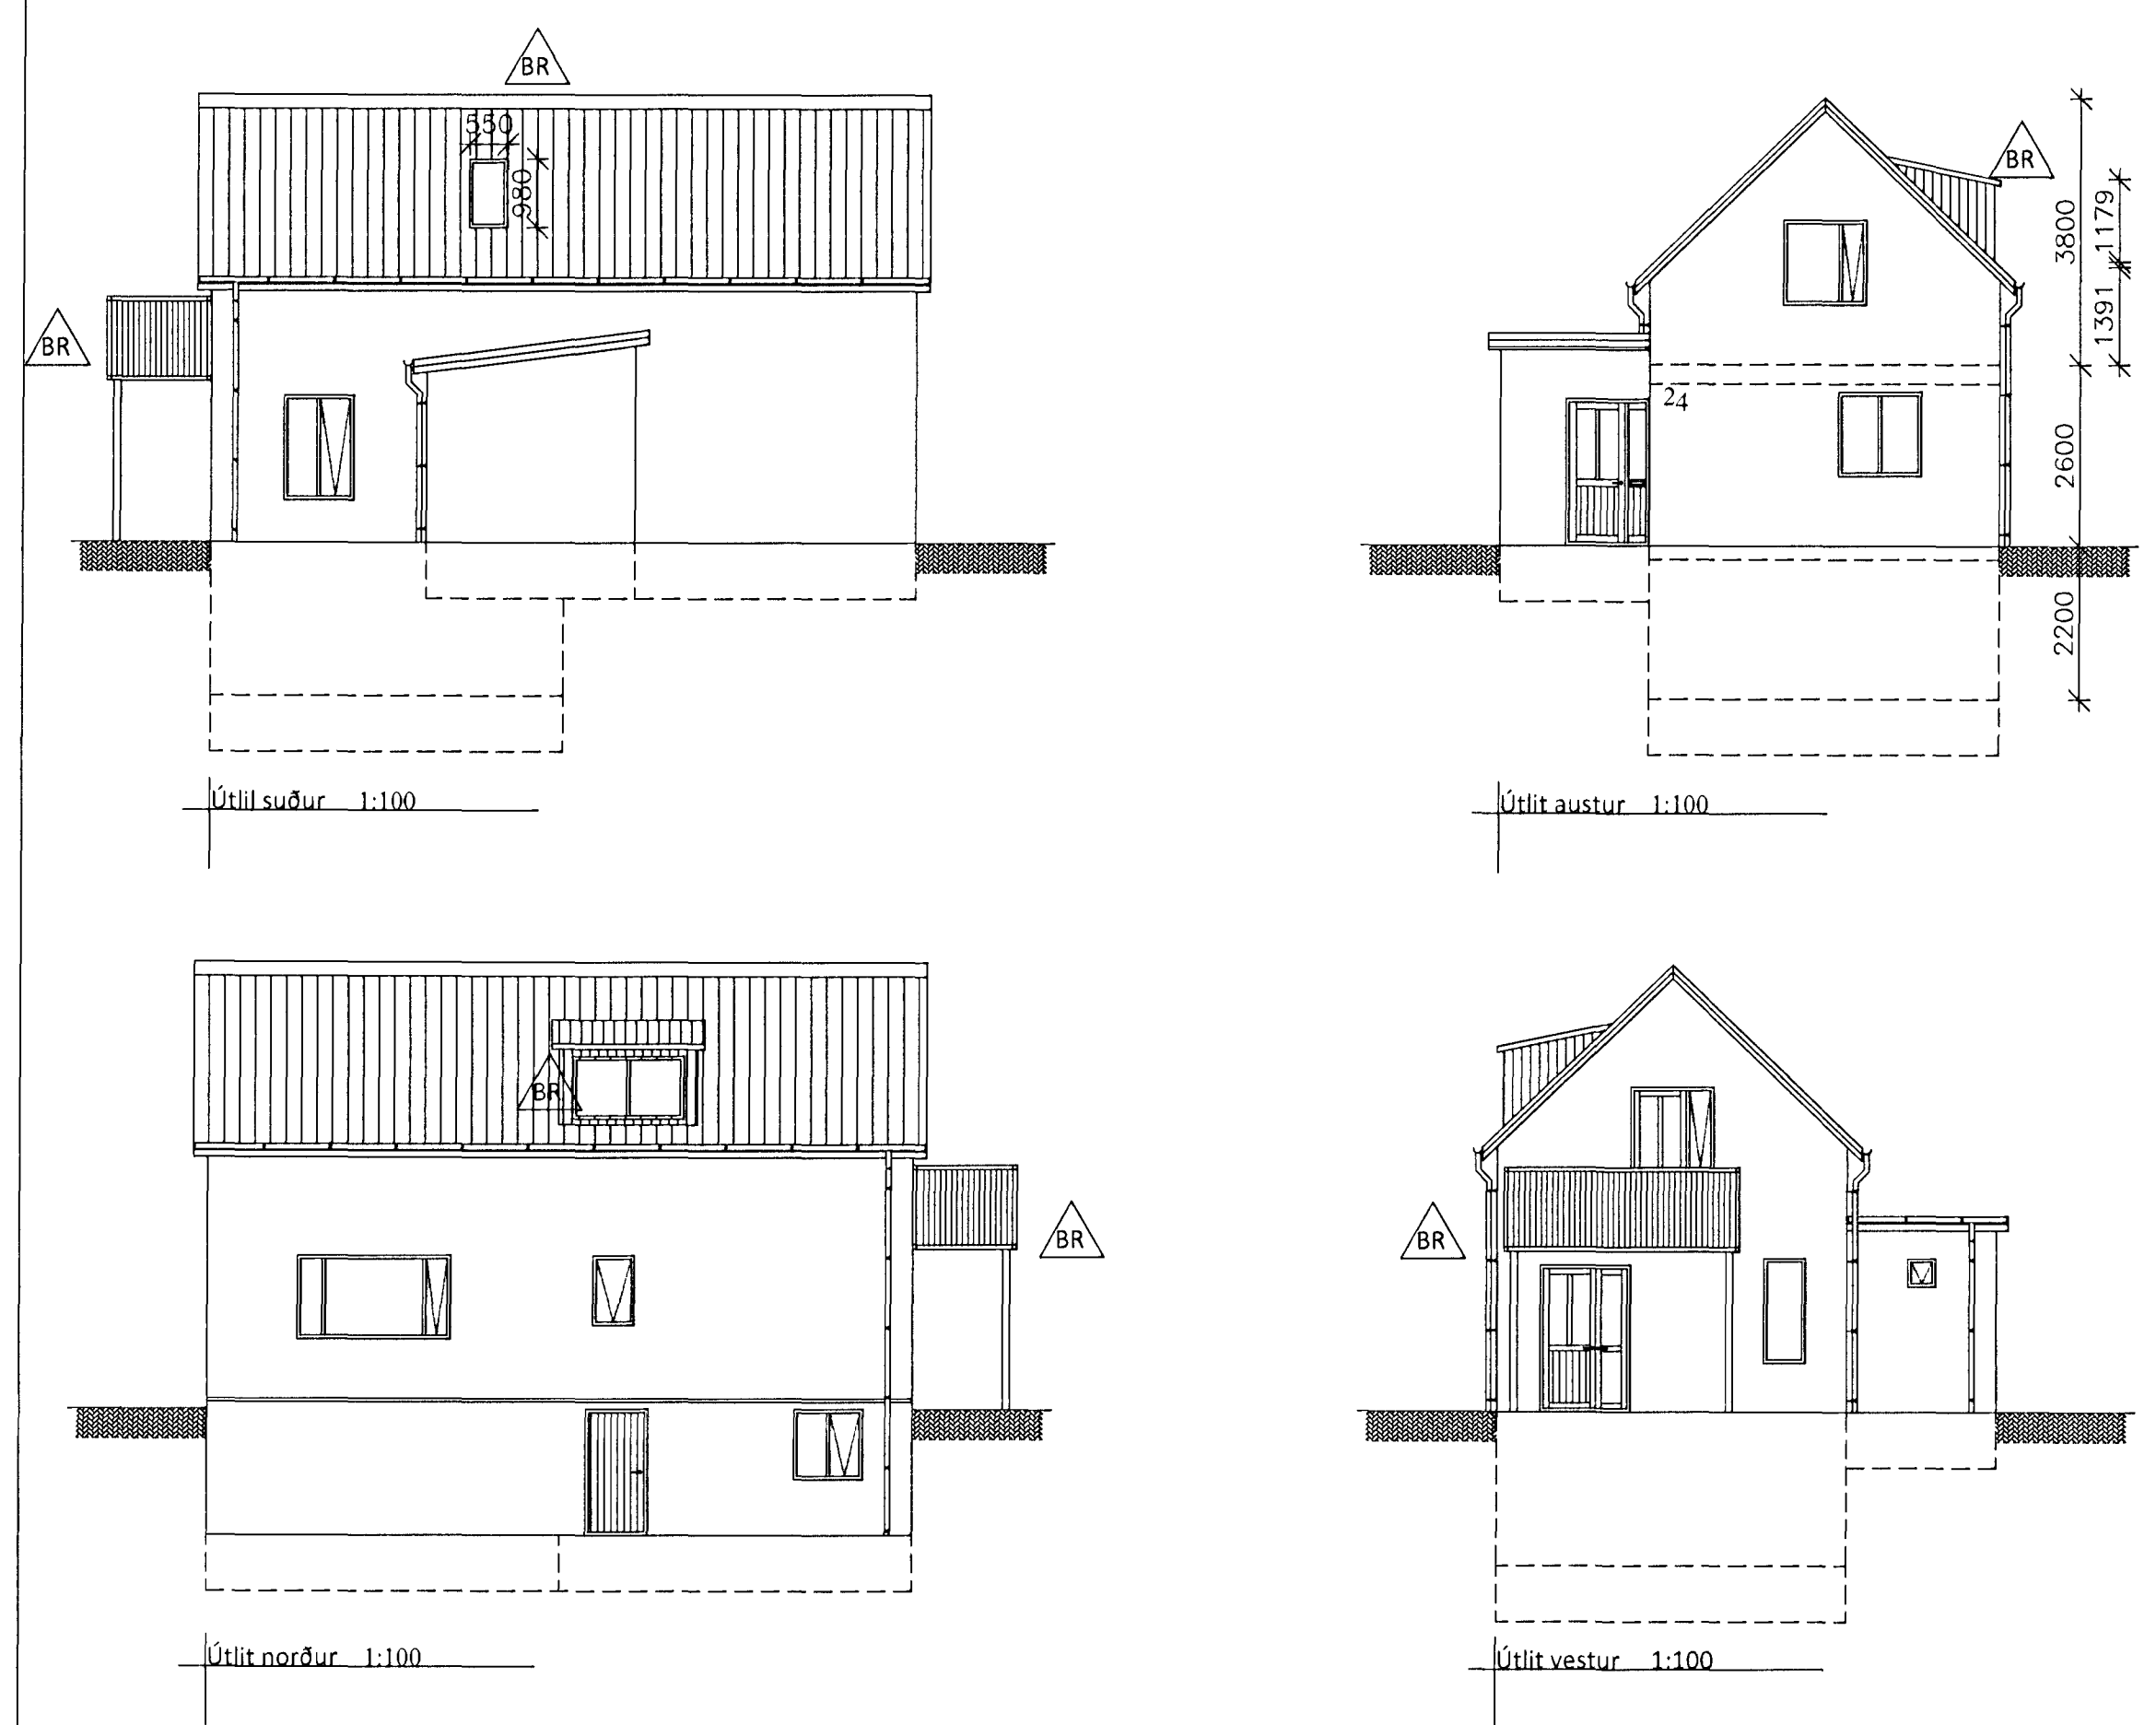

- Hraunbrún 24:**
- Breyting: Kvistur settur á hús árið 1954
  - Breyting: Þakgluggi úr badherbergi
  - Breyting: Svalir út frá svefnherbergi 2. hæð

Þorleifur Björnsson, byggingafræðingur B.Fí.  
 kt. 030673-3799  
 leifi@iav.is  
**Hraunbrún 24**  
 Hafnarfjörður  
 Grunnmynd, Útlit og afstaða (Reyndarteikning) HANNAD/T. Hünbogi Þór  
 ATH. SAMP: *Þorleifur*  
 KT.  
 KVARDI: SJÁ TEIKNINGU Njarðvík 17. maí 2011  
 VERKNR. BLAD. 101 BR. 1