


Hús Björgvins Stefánssonar við Norðurbraut nr. 11b


Sp. 2/4 53 Hraunbrunn 24

Breyting 1:100


4250-0240-01

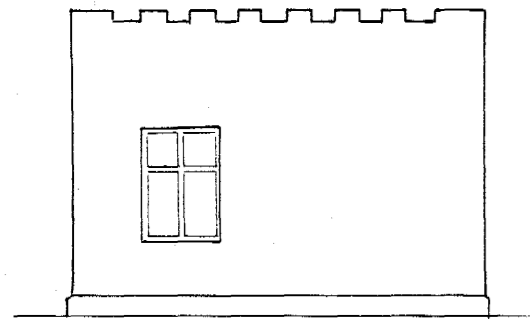


Sudur

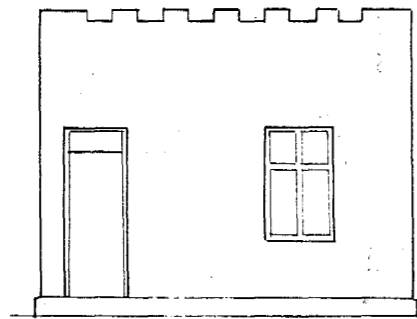


Austur

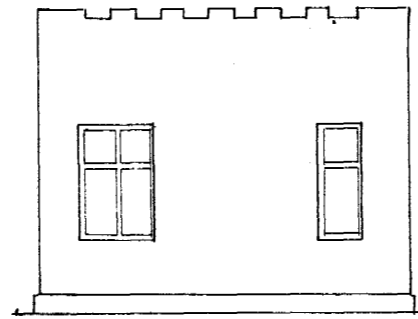


Vestur

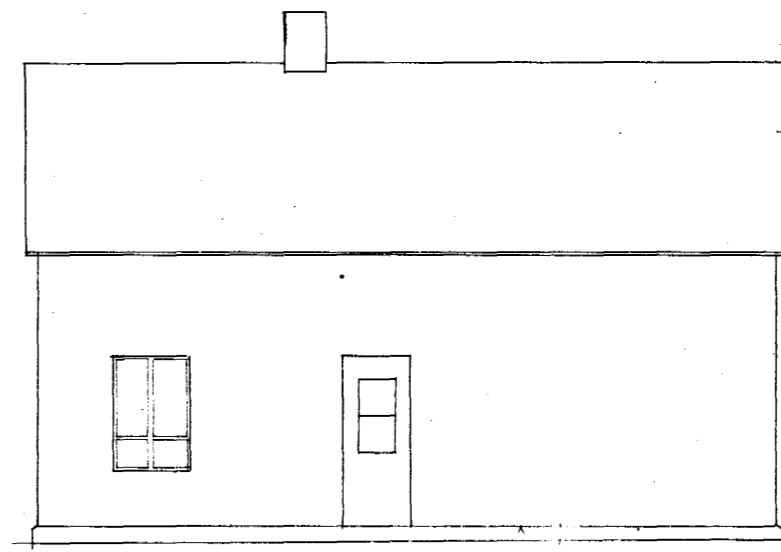


Sudur

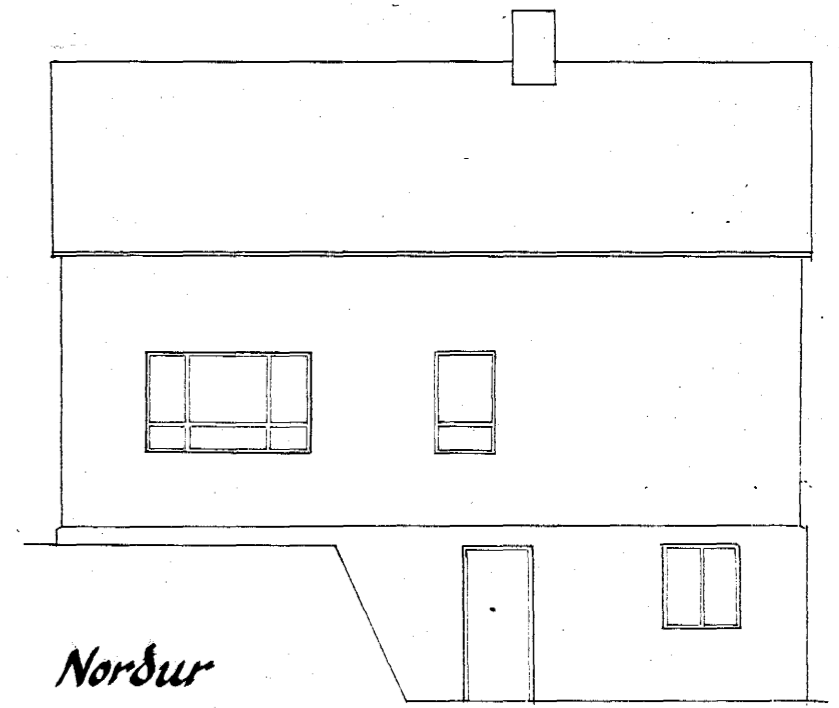

Norður

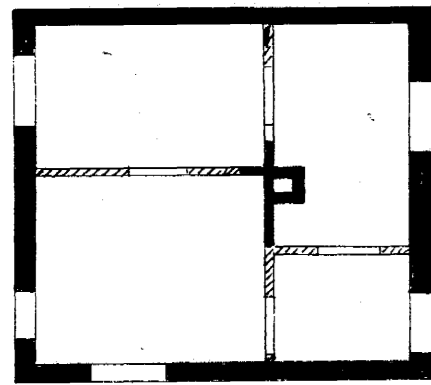


Hæðin

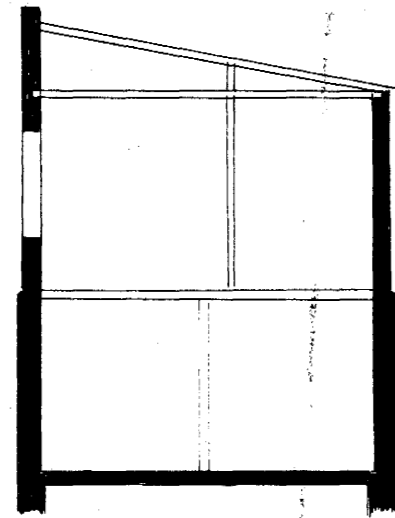


Fyrir breytingu

tifftopdf - www.rubissoftware.com Demo Version


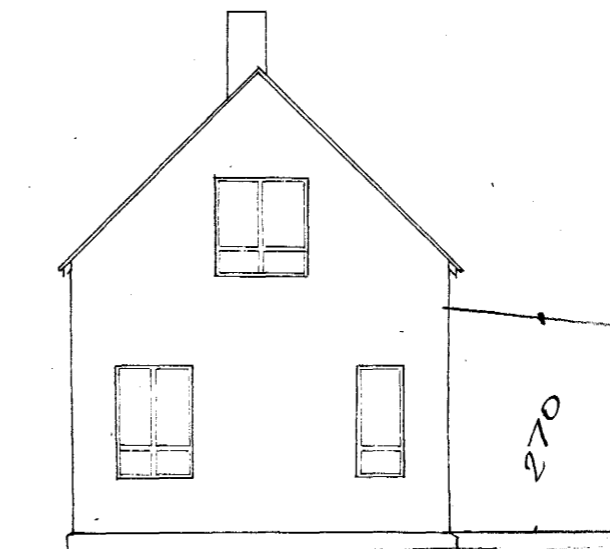


Vestur

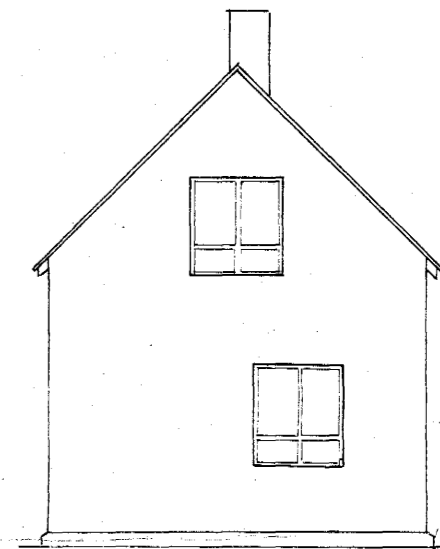


Austur


Afstöðumynd 1:500

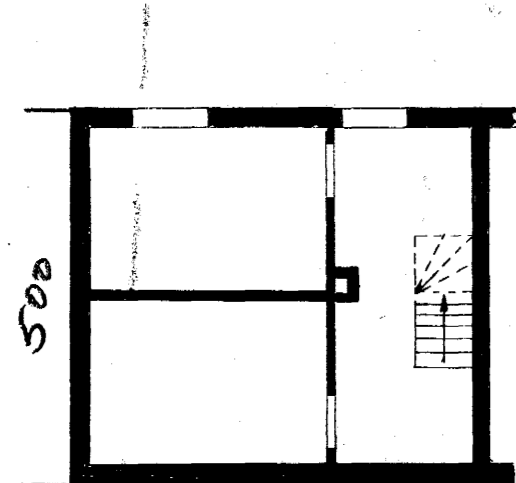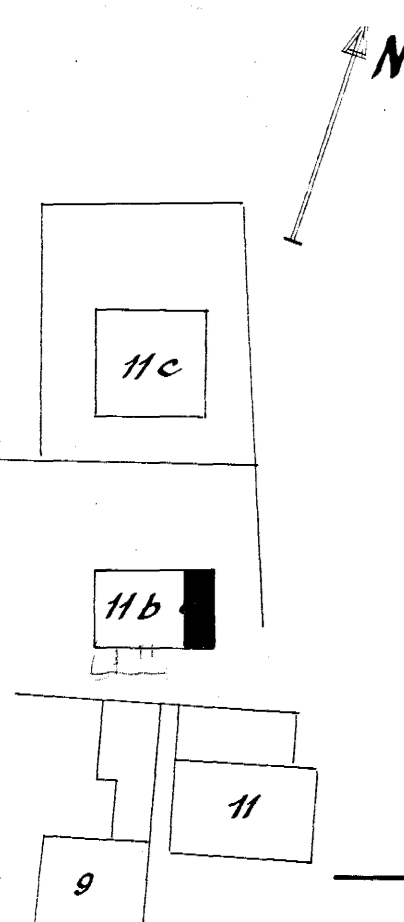


Kjallari

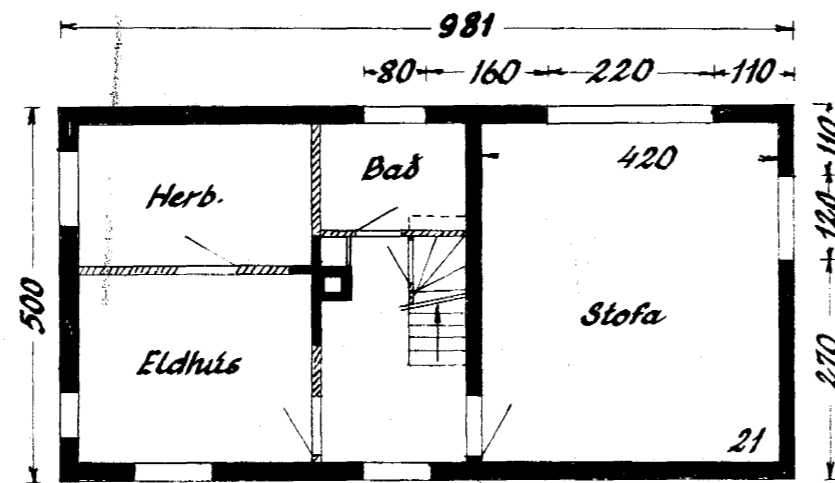

1. hæð

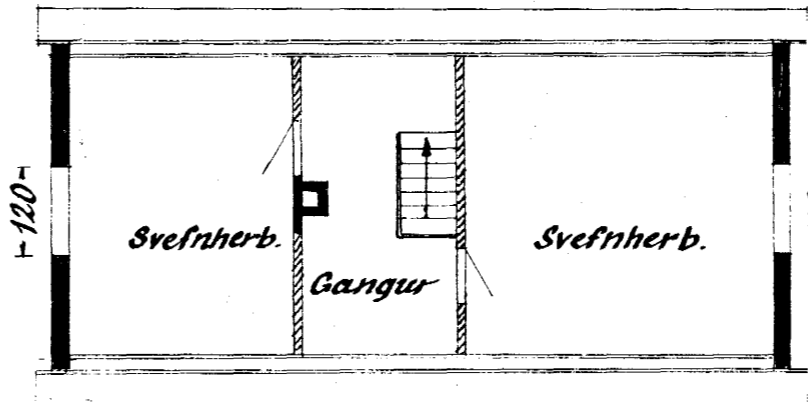

Þak hæð

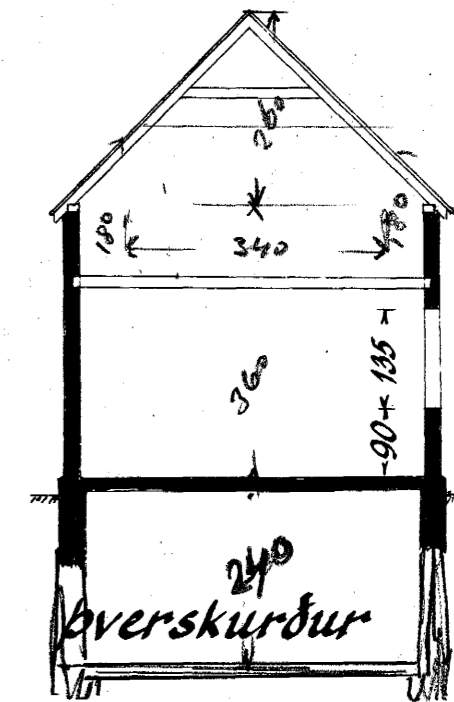

Þverskurður

Hafnarfirði í marz 1953  
Sigurður J. Ólafsson