




Breyting á húsi þorvarins Sigurðsonar, Norðurbraut 11e. Hafnarfirði.

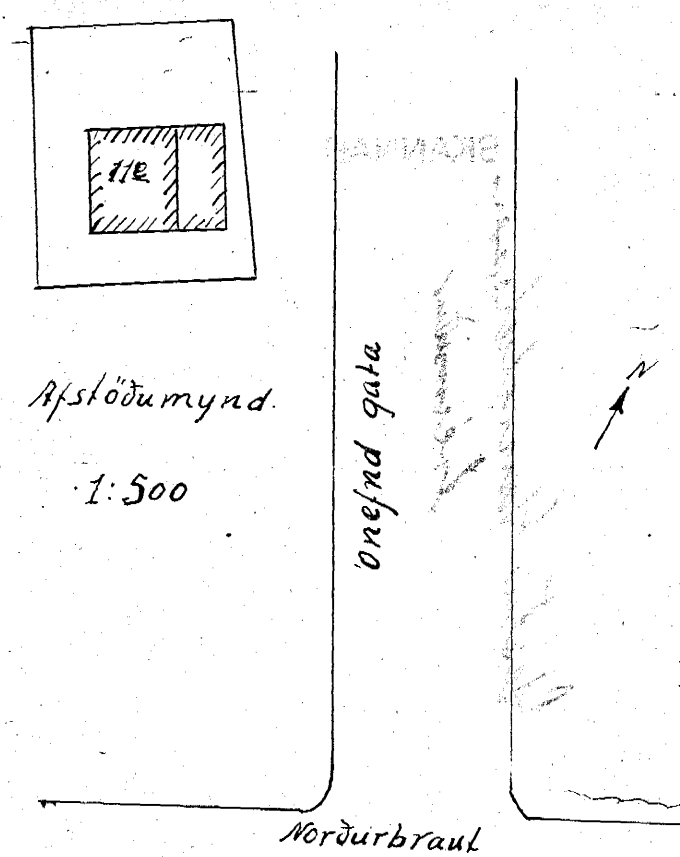

Eftir breytingu.

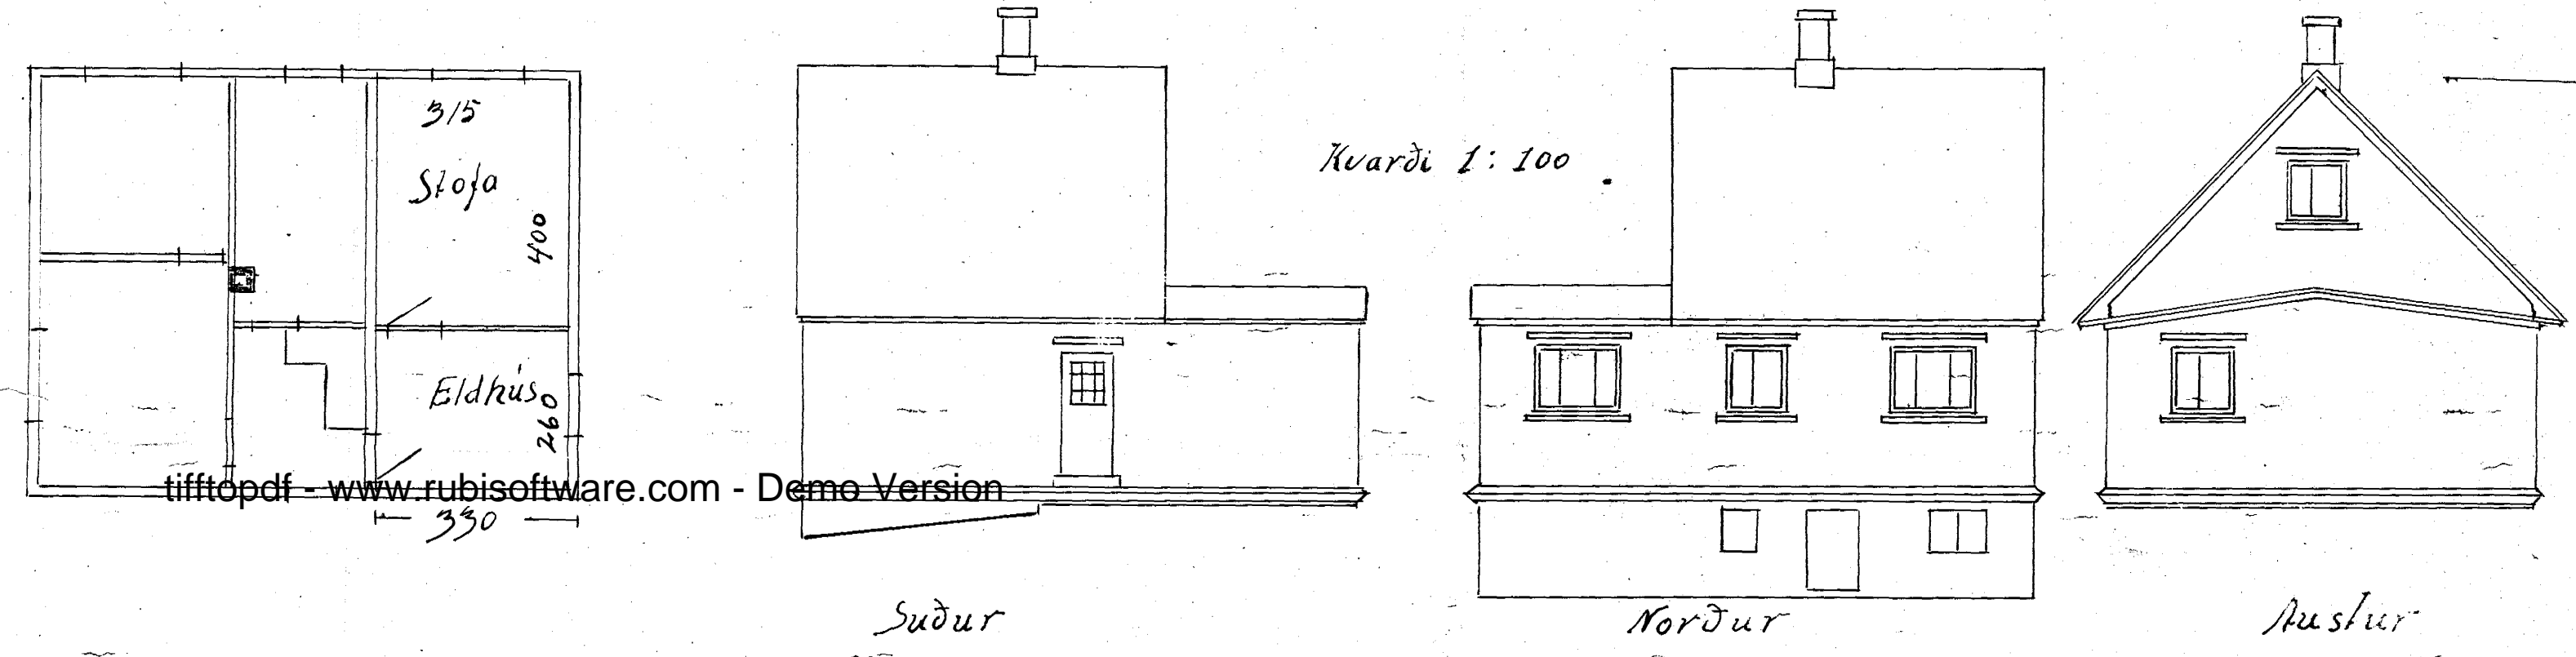

Fyrir breytingu.

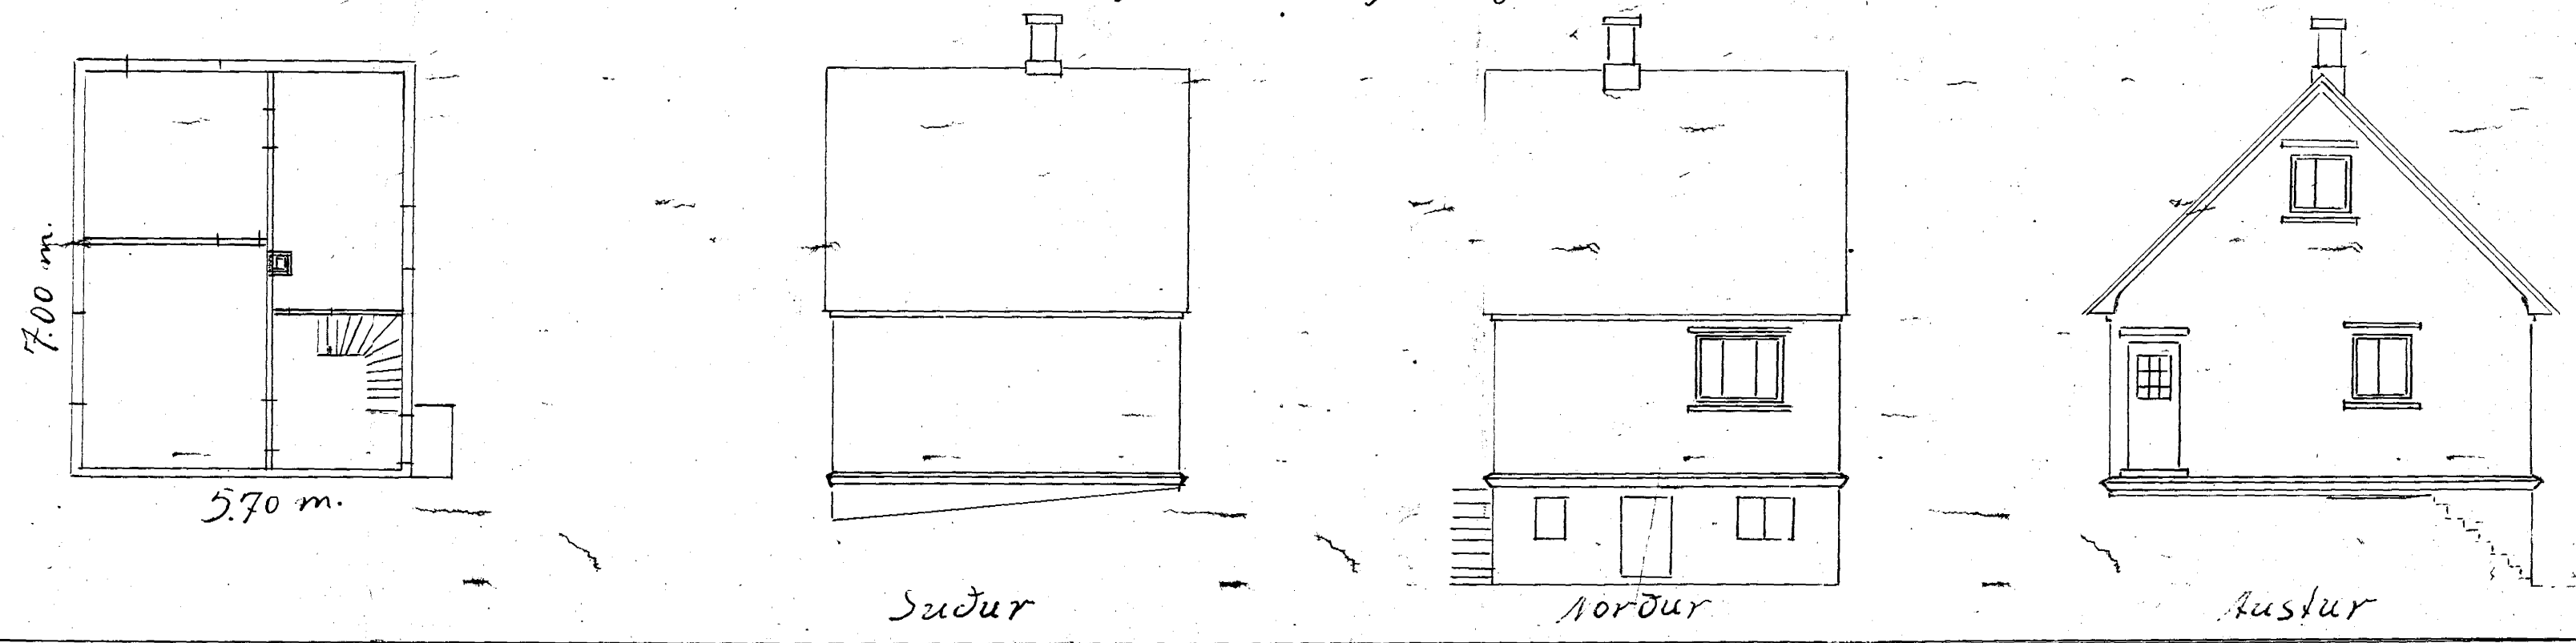

Þyggjaeinnari
Gestur Gausliðson
S. p. 23.7.19

Hafnarfirði júlí 1949
Gestur M. Gauslið