


Breyting á húsi þorarins Sigurðsonar, Norðurbraut 11e, Hafnarfirði.

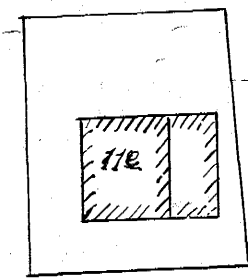



Afslöðamynd.

1:500

Ónefnd gata


Norðurbraut

Eftir breytingu.

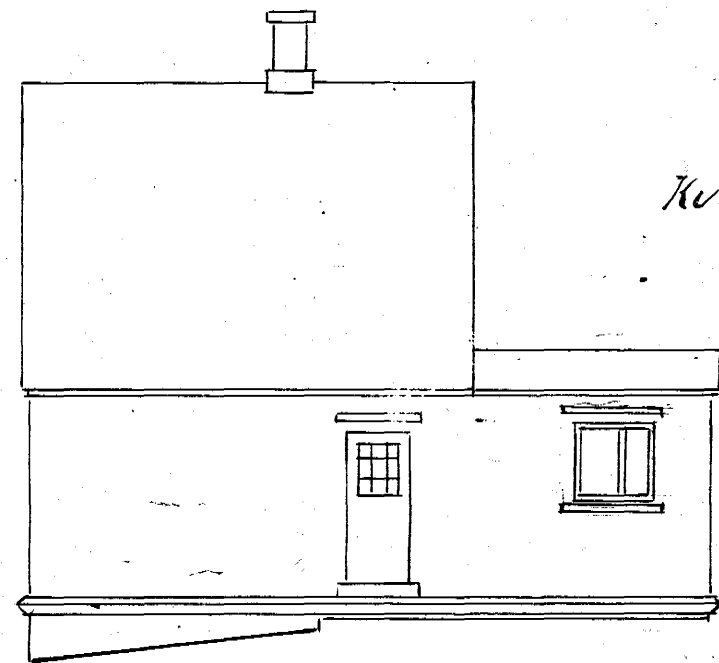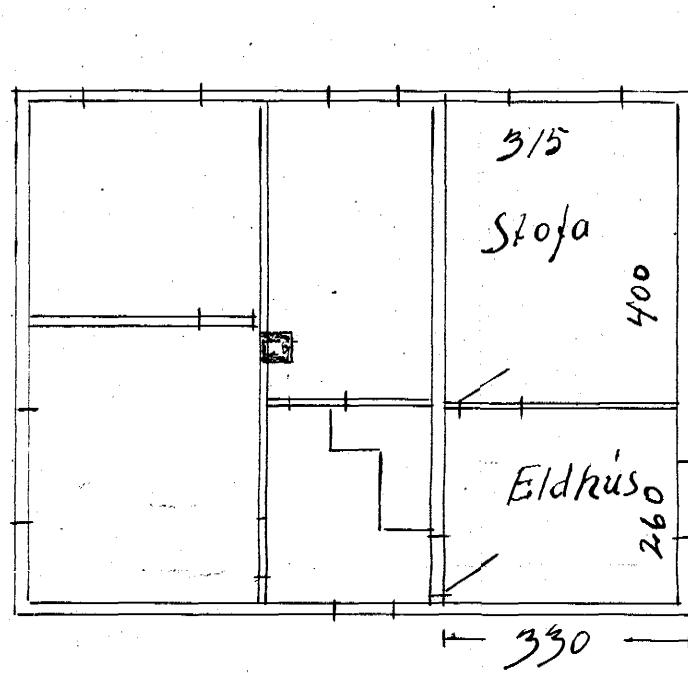


Suður

Kvartí 1:100

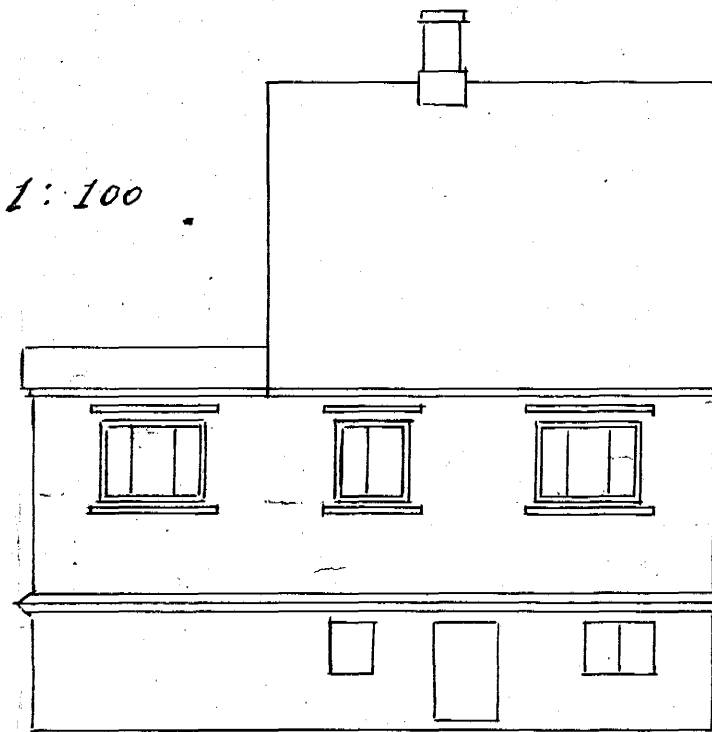


Norður

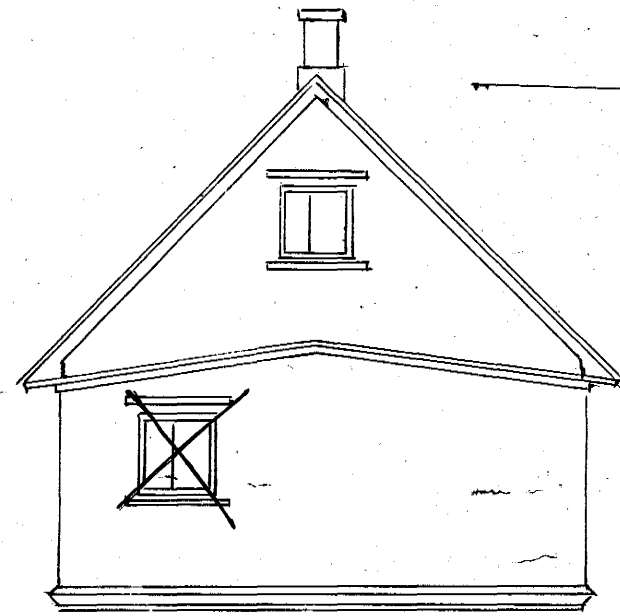


Austur


Fyrir breytingu.

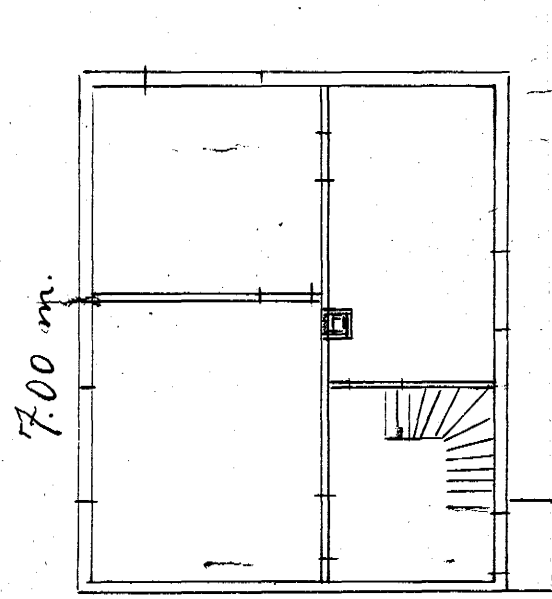


5.70 m.

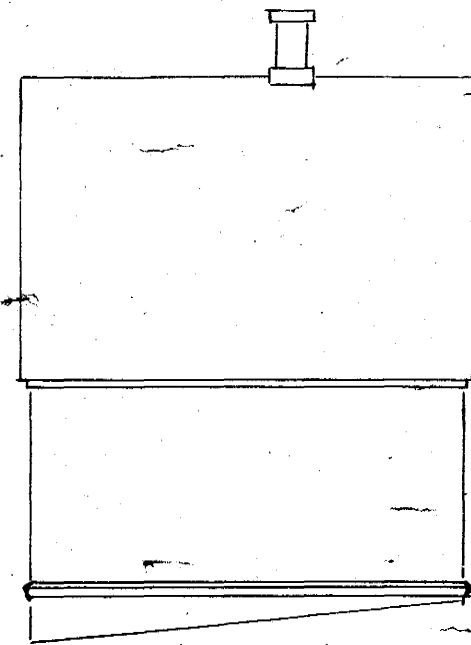

Suður

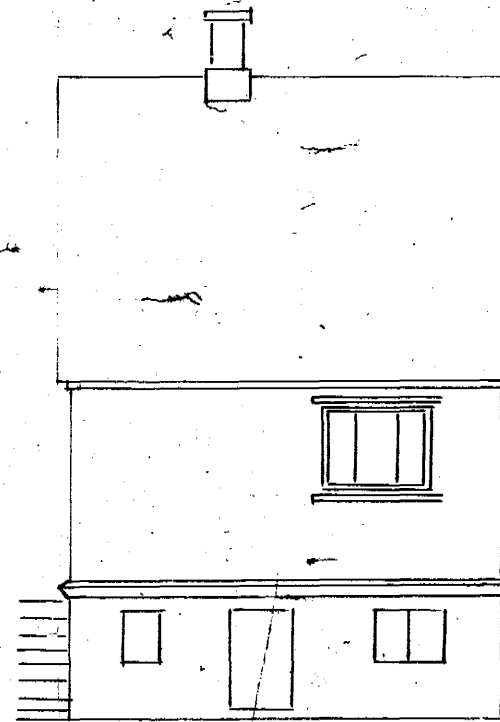

Norður

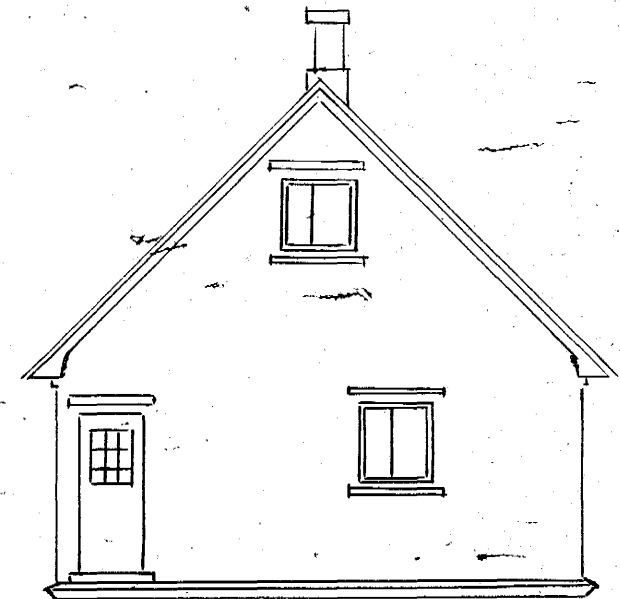

Austur

Hafnarfirði í júlí 1949

Gestur M. Gunnarólfsson