


GRUNDMYND, M=1:50

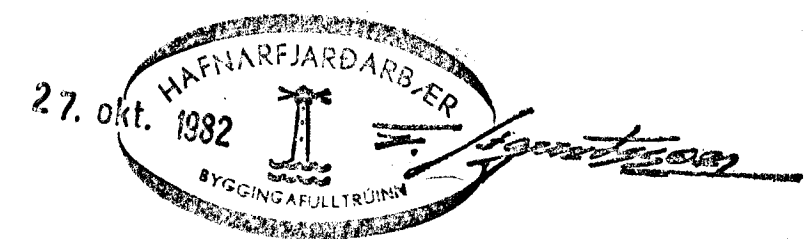

BREYTT 11.10.1982

HRAUNBRÚN NR. 25  
 HAFNARFJÖRÐUR Í MARS 1878  
 ARNARHRAUNI 47 50587  
 HREINLETIS- OG HITLAGJÓR  
 Á HEB

*Ágúst Magnússon FVET*