


RÚMMYND

PÍPUR SÉU GALVANISERADAR, EYNAUGRADAR
 MED 2 CM GLERULLARHÖLNUM, OG VÆÐAR MED FLASTÓÚKI.
 HÁLDVATNUSPÍPUR VEFIST MED SISALPAFPA ÁÐUR EN
 EYNAUGRÆÐ ER.
 NEYSLUVATNUSKERFI SKAL ÞRÝSTIREYNA VID 8 KG/CM²
 ÞRÝSTING Í 24 TÍMA.
 EFNÍ OG FRAGANGUR SÉ Í SAMRÆMI VID
 REGLUGERÐ FYRIR VATNUSVEITU REYNASAVIAUR.

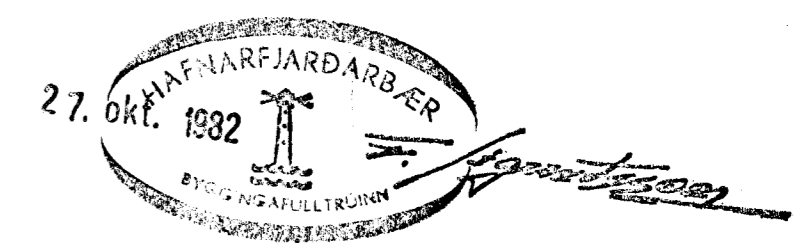

BREYTT 11.10.1982

HRAUNBRÚN NR. 25
 HAFNARFIRDI Í APRÍL 1979
 ARNARHRAUNI 47 50587
 NEYSLUVATNUSKERFI - RÚMMYND

Agnes Magnúsdóttir