


Byggingarfulltrúi  
samþykkt erindið.  
29 APR. 2004  
Bent skal á að samþykkt þessi verður ekki virk  
fyrr en eftir þinglýsingu eignaskiptafrýðingar  
Innar og skráningu hennar hjá Fastegnamali ríkisins.  
Byggingarfulltrúinn í Hafnarfirði  
F.h. Kristján Þórarinnsson

Samþykkt þann  
29 APR. 2004


Byggingarfulltrúinn í Hafnarfirði  
F.h. Kristján Þórarinnsson

KJA


*[Handwritten signature]*

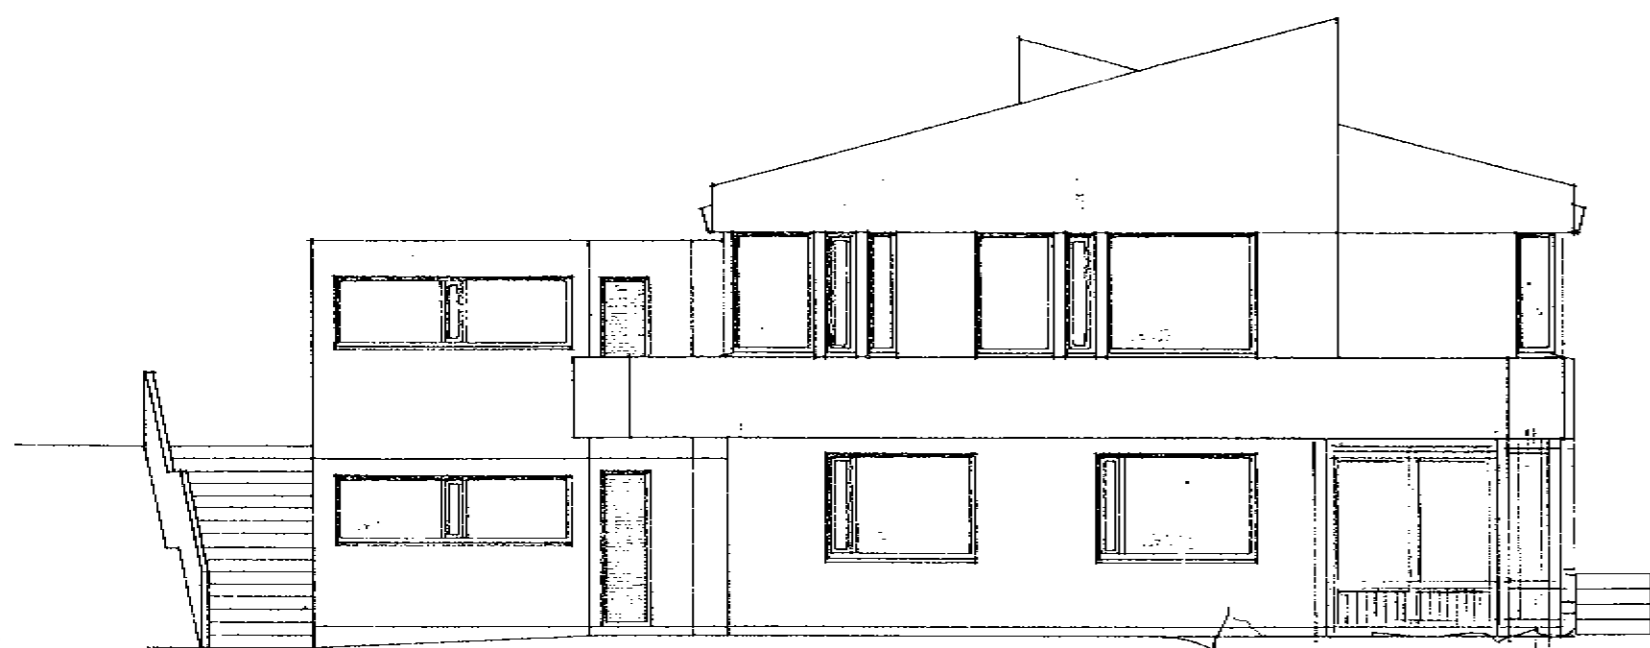


NORÐUR M. 1:100.

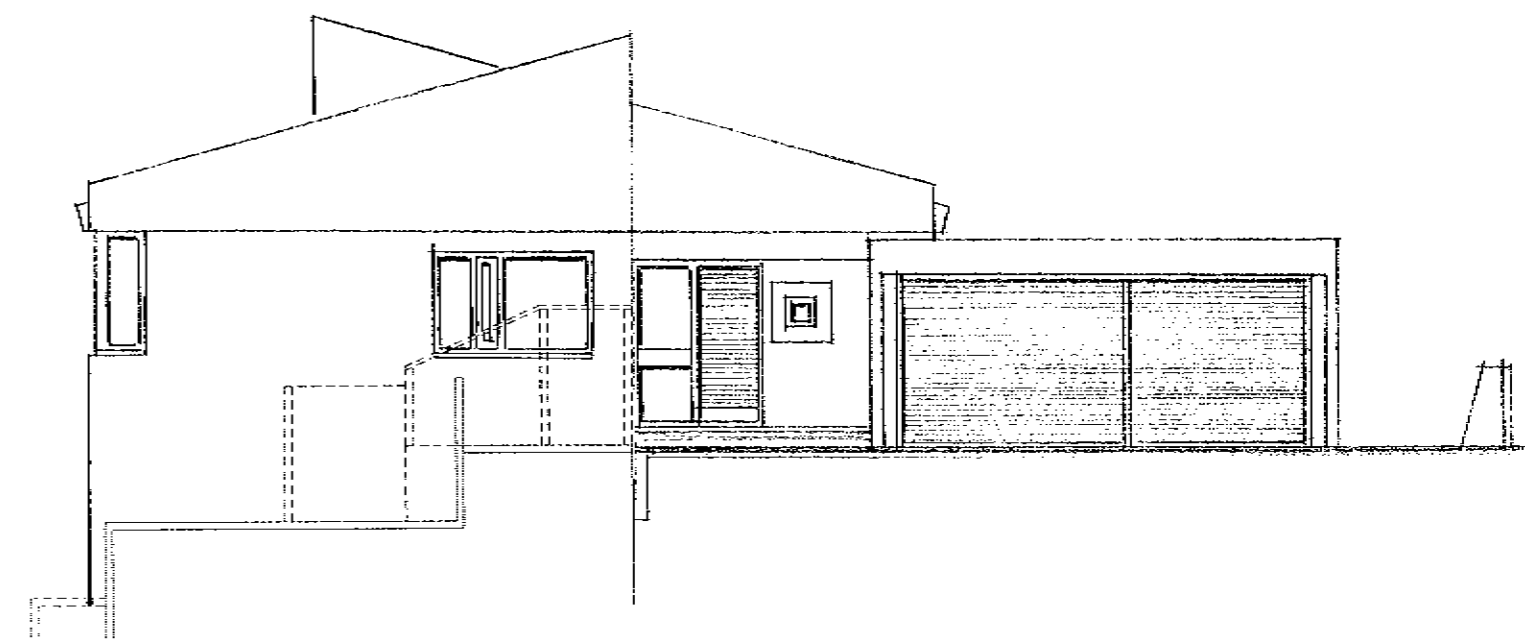

tifftopdf - www.rubissoftware.com - Demo Version

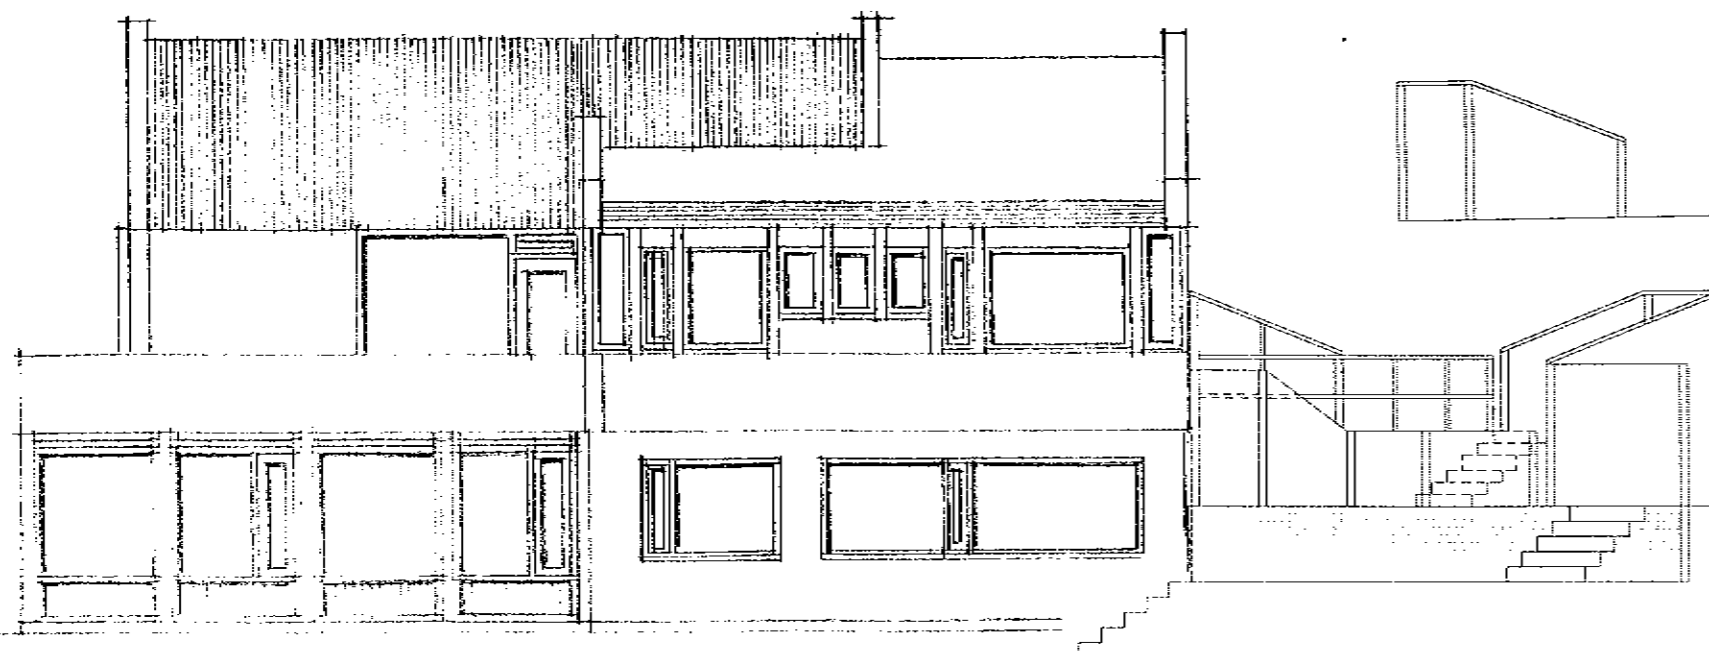

VESTUR M. 1:100.

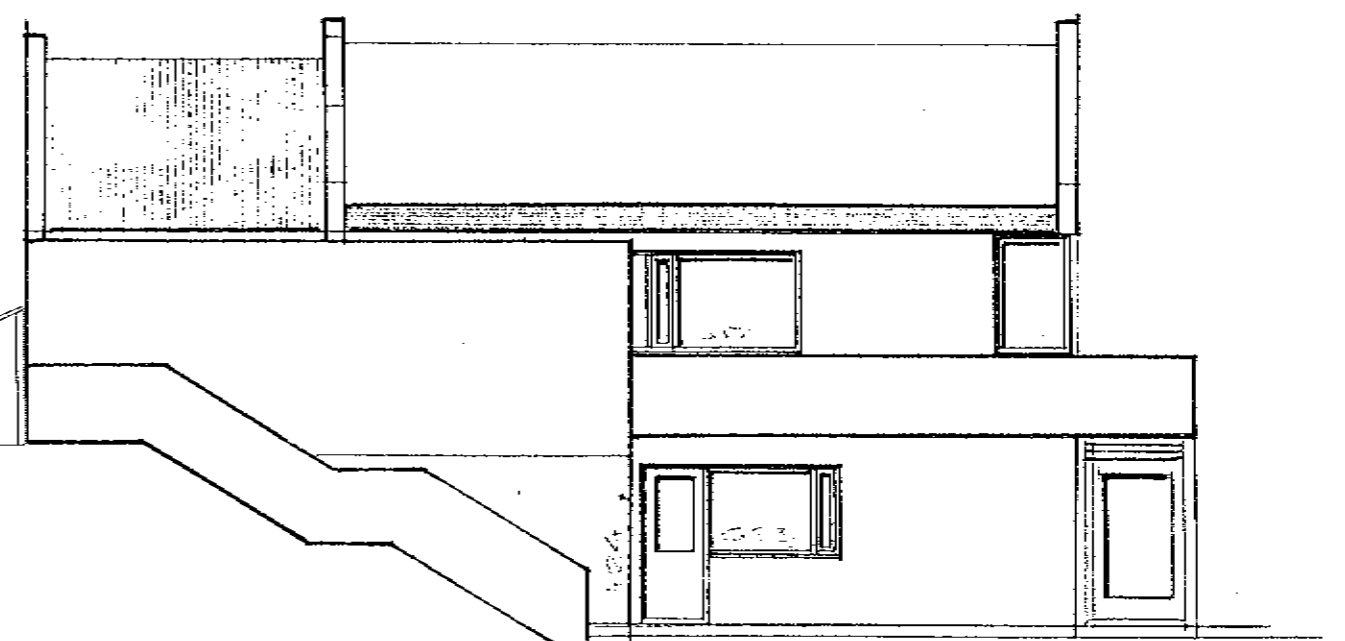

AUSTUR M. 1:100.

Ótg.	Nr.	Breytingar	Hönnuður	Dags

Hraunbrún 25, Hafnarfirði

Strendingur ehf.   
Verkfræðisjónusta  
Fjarðargata 13-15 - 220 Hafnarfjörður  
Sími: 565 5640, Fax: 565 5641

Aðalteikning  
Útlitsmyndir

Hönnuður *[Signature]*  
Asmundur Sigvaldason 240543-4119

Dags  
apríl 2004

Teiknað / Hannað af  
JW/AS

Samræmingarhönnuður

Malkvarði  
1:100

Númer teikningar  
103

Ótgáfa

Reyndarteikning af skjólveggjum

Teikningar eru unnar eftir teikningum  
Agnars Magnússonar samþ. í sept. 1977. og  
Sigurðar Þorvarðarsonar frá apríl 1999