


Samþykkt þann
 18 JAN 2011
 Byggingafulltrúinn í Hafnarfirði
 F.n. Hrólfur S. Gunnlaugsson

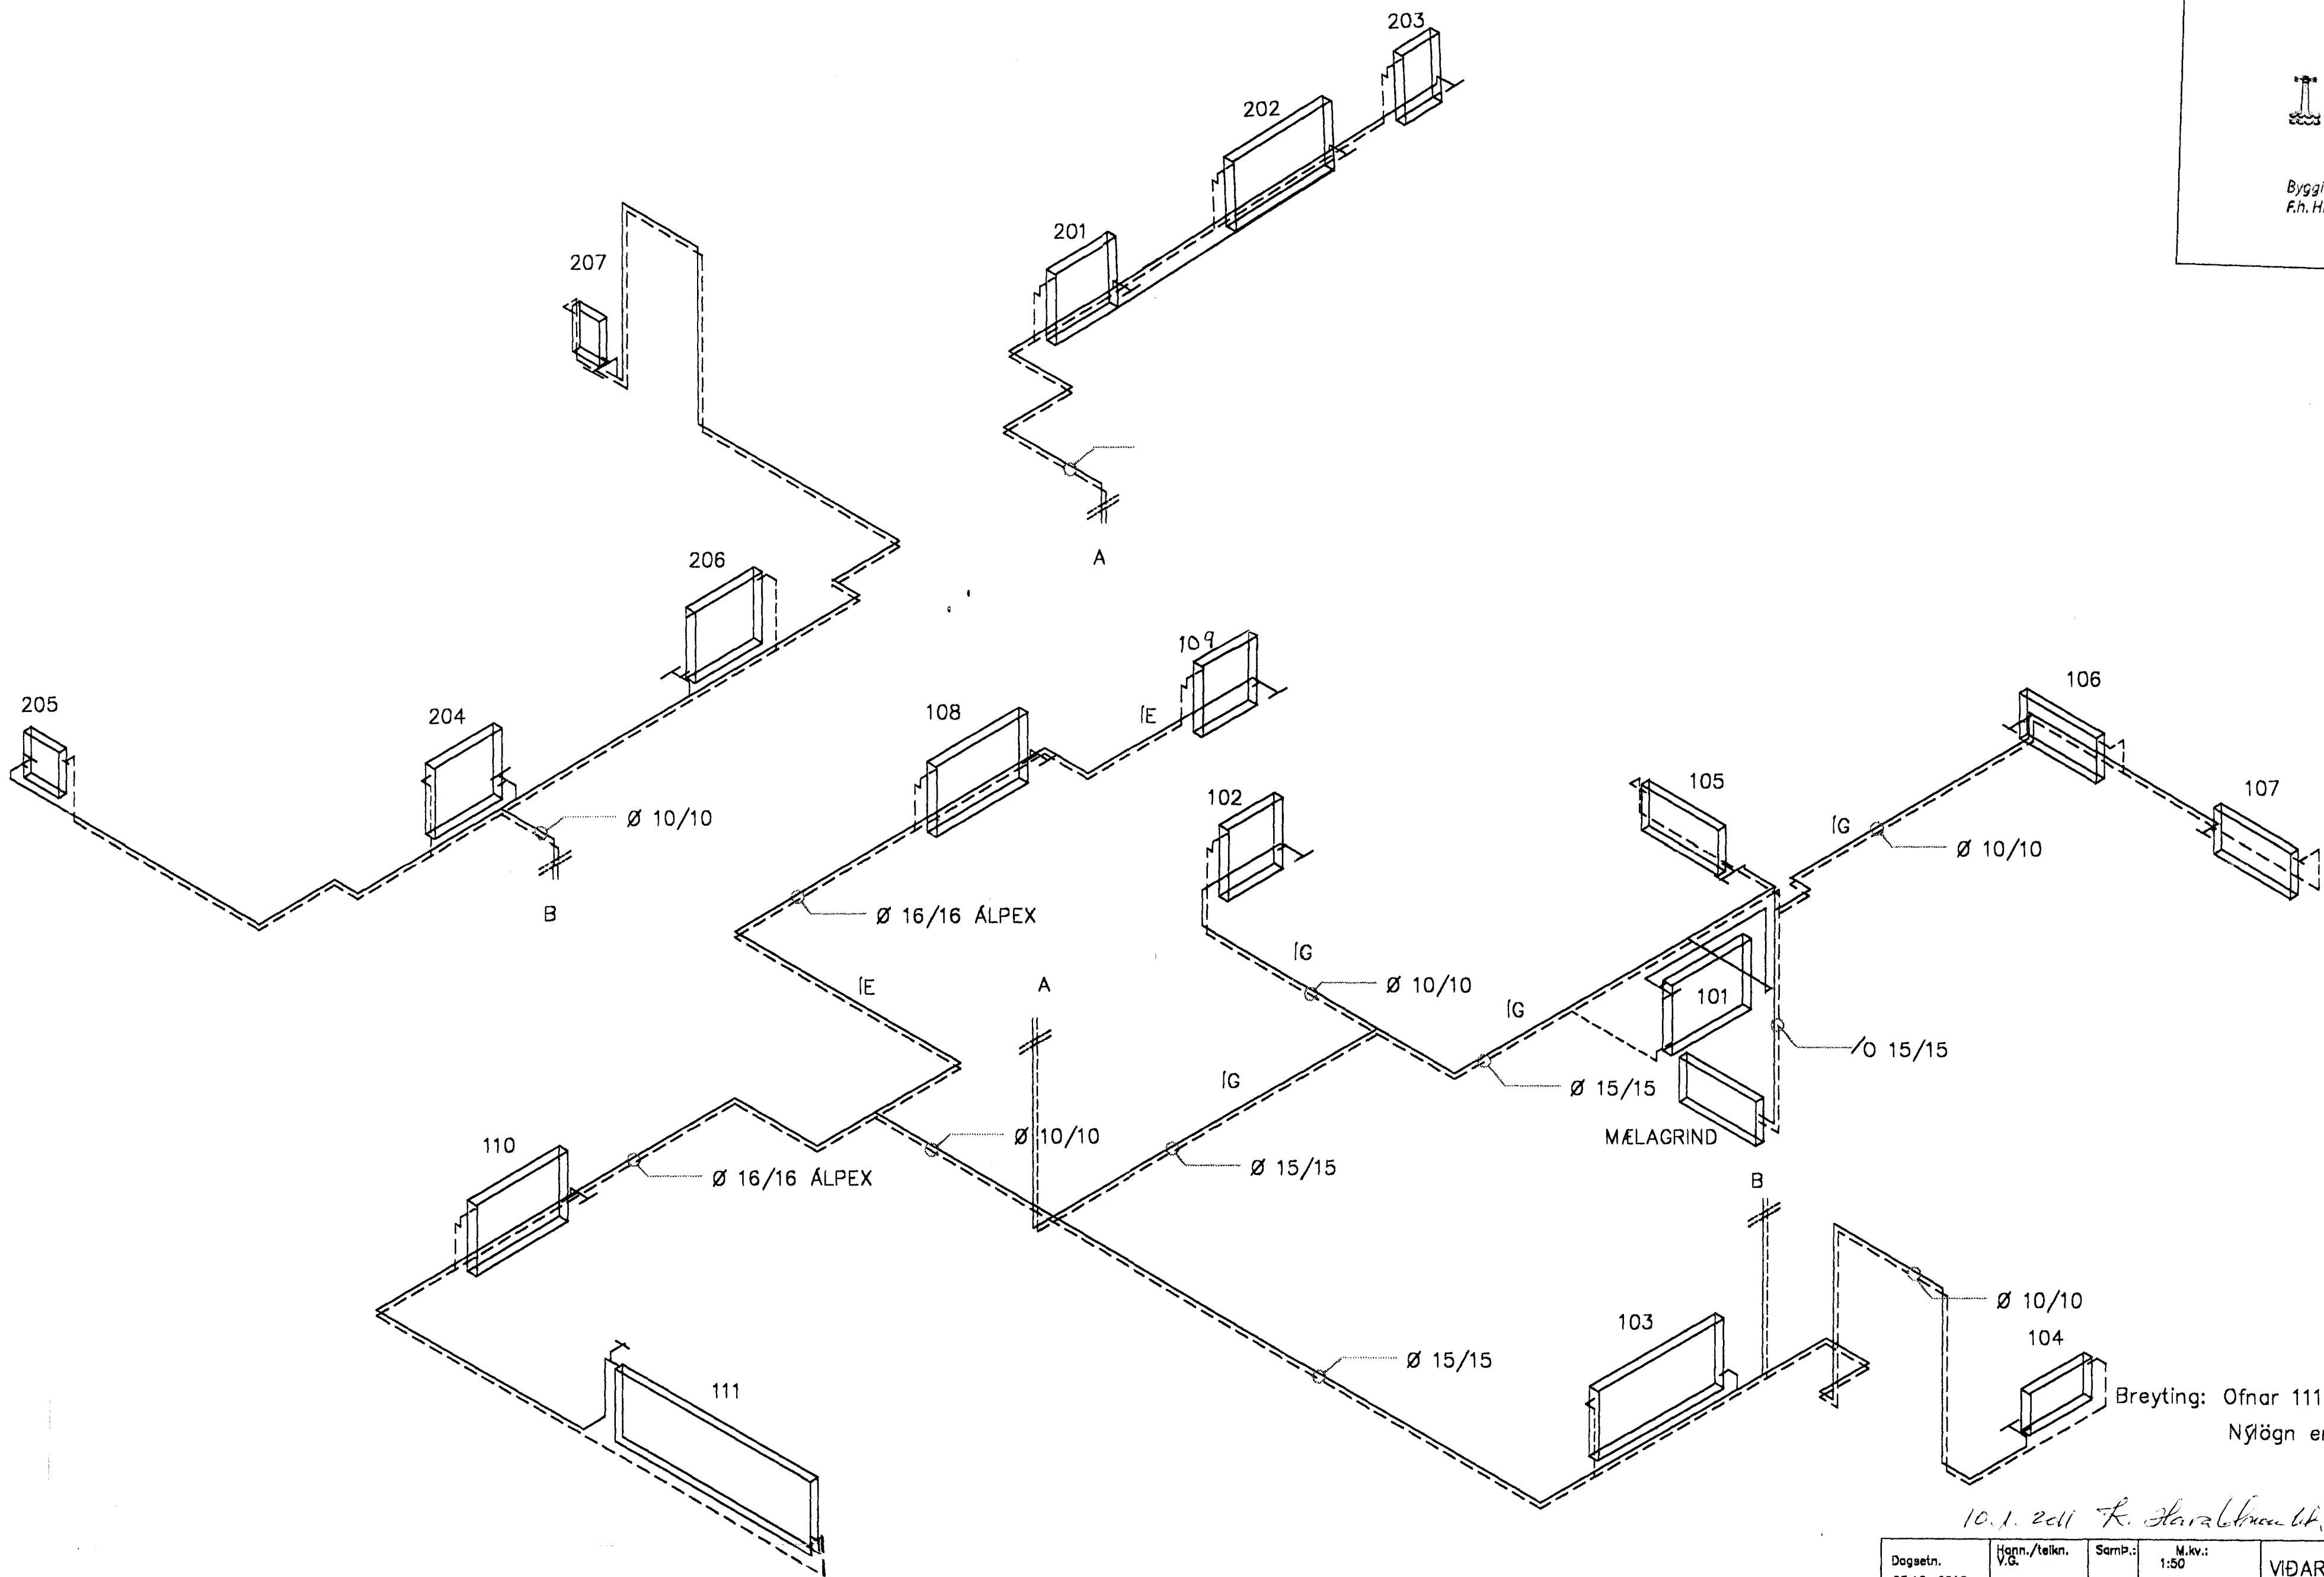

Breyting: Ofnar 111, 108 og 109 færðir til.
 Nýlögn er 16 mm álpeX

10.1.2011 R. Haraldsson 66.070543.2699

Dagsetn. 03.12.2012	Hönn./teikn. V.G.	Samþ.: V.G.	M.kv.: 1:50	VIÐAR GUÐBJÖRNSSON
HRAUNBRÚN 26 HAFNARFIRÐI				
RÓMMYND HITALAGNA				
Tilvitnun.:	YFIRFARIÐ			Nr. 3.3b

