



Samþykkt þann


18 JAN 2011

Byggingafulkrönn / Hafnarfirði
F.h. Hröfður S. Gunnlaugsson

LEGA LAGNA

- AV Á VEGG
- IE Í EINANGRUN
- IG Í GÓLFI
- IV Í VEGGRAUF
- PN PÍPA FER NIÐUR
- PU PÍPA FER UPP
- UG UNDIR GÓLFI
- UL UNDIR LOFTI
- UP UNDIR PLÖTU
- VG VIÐ GÓLF

GRUNNMYND I. HÆÐAR MKV.1:50

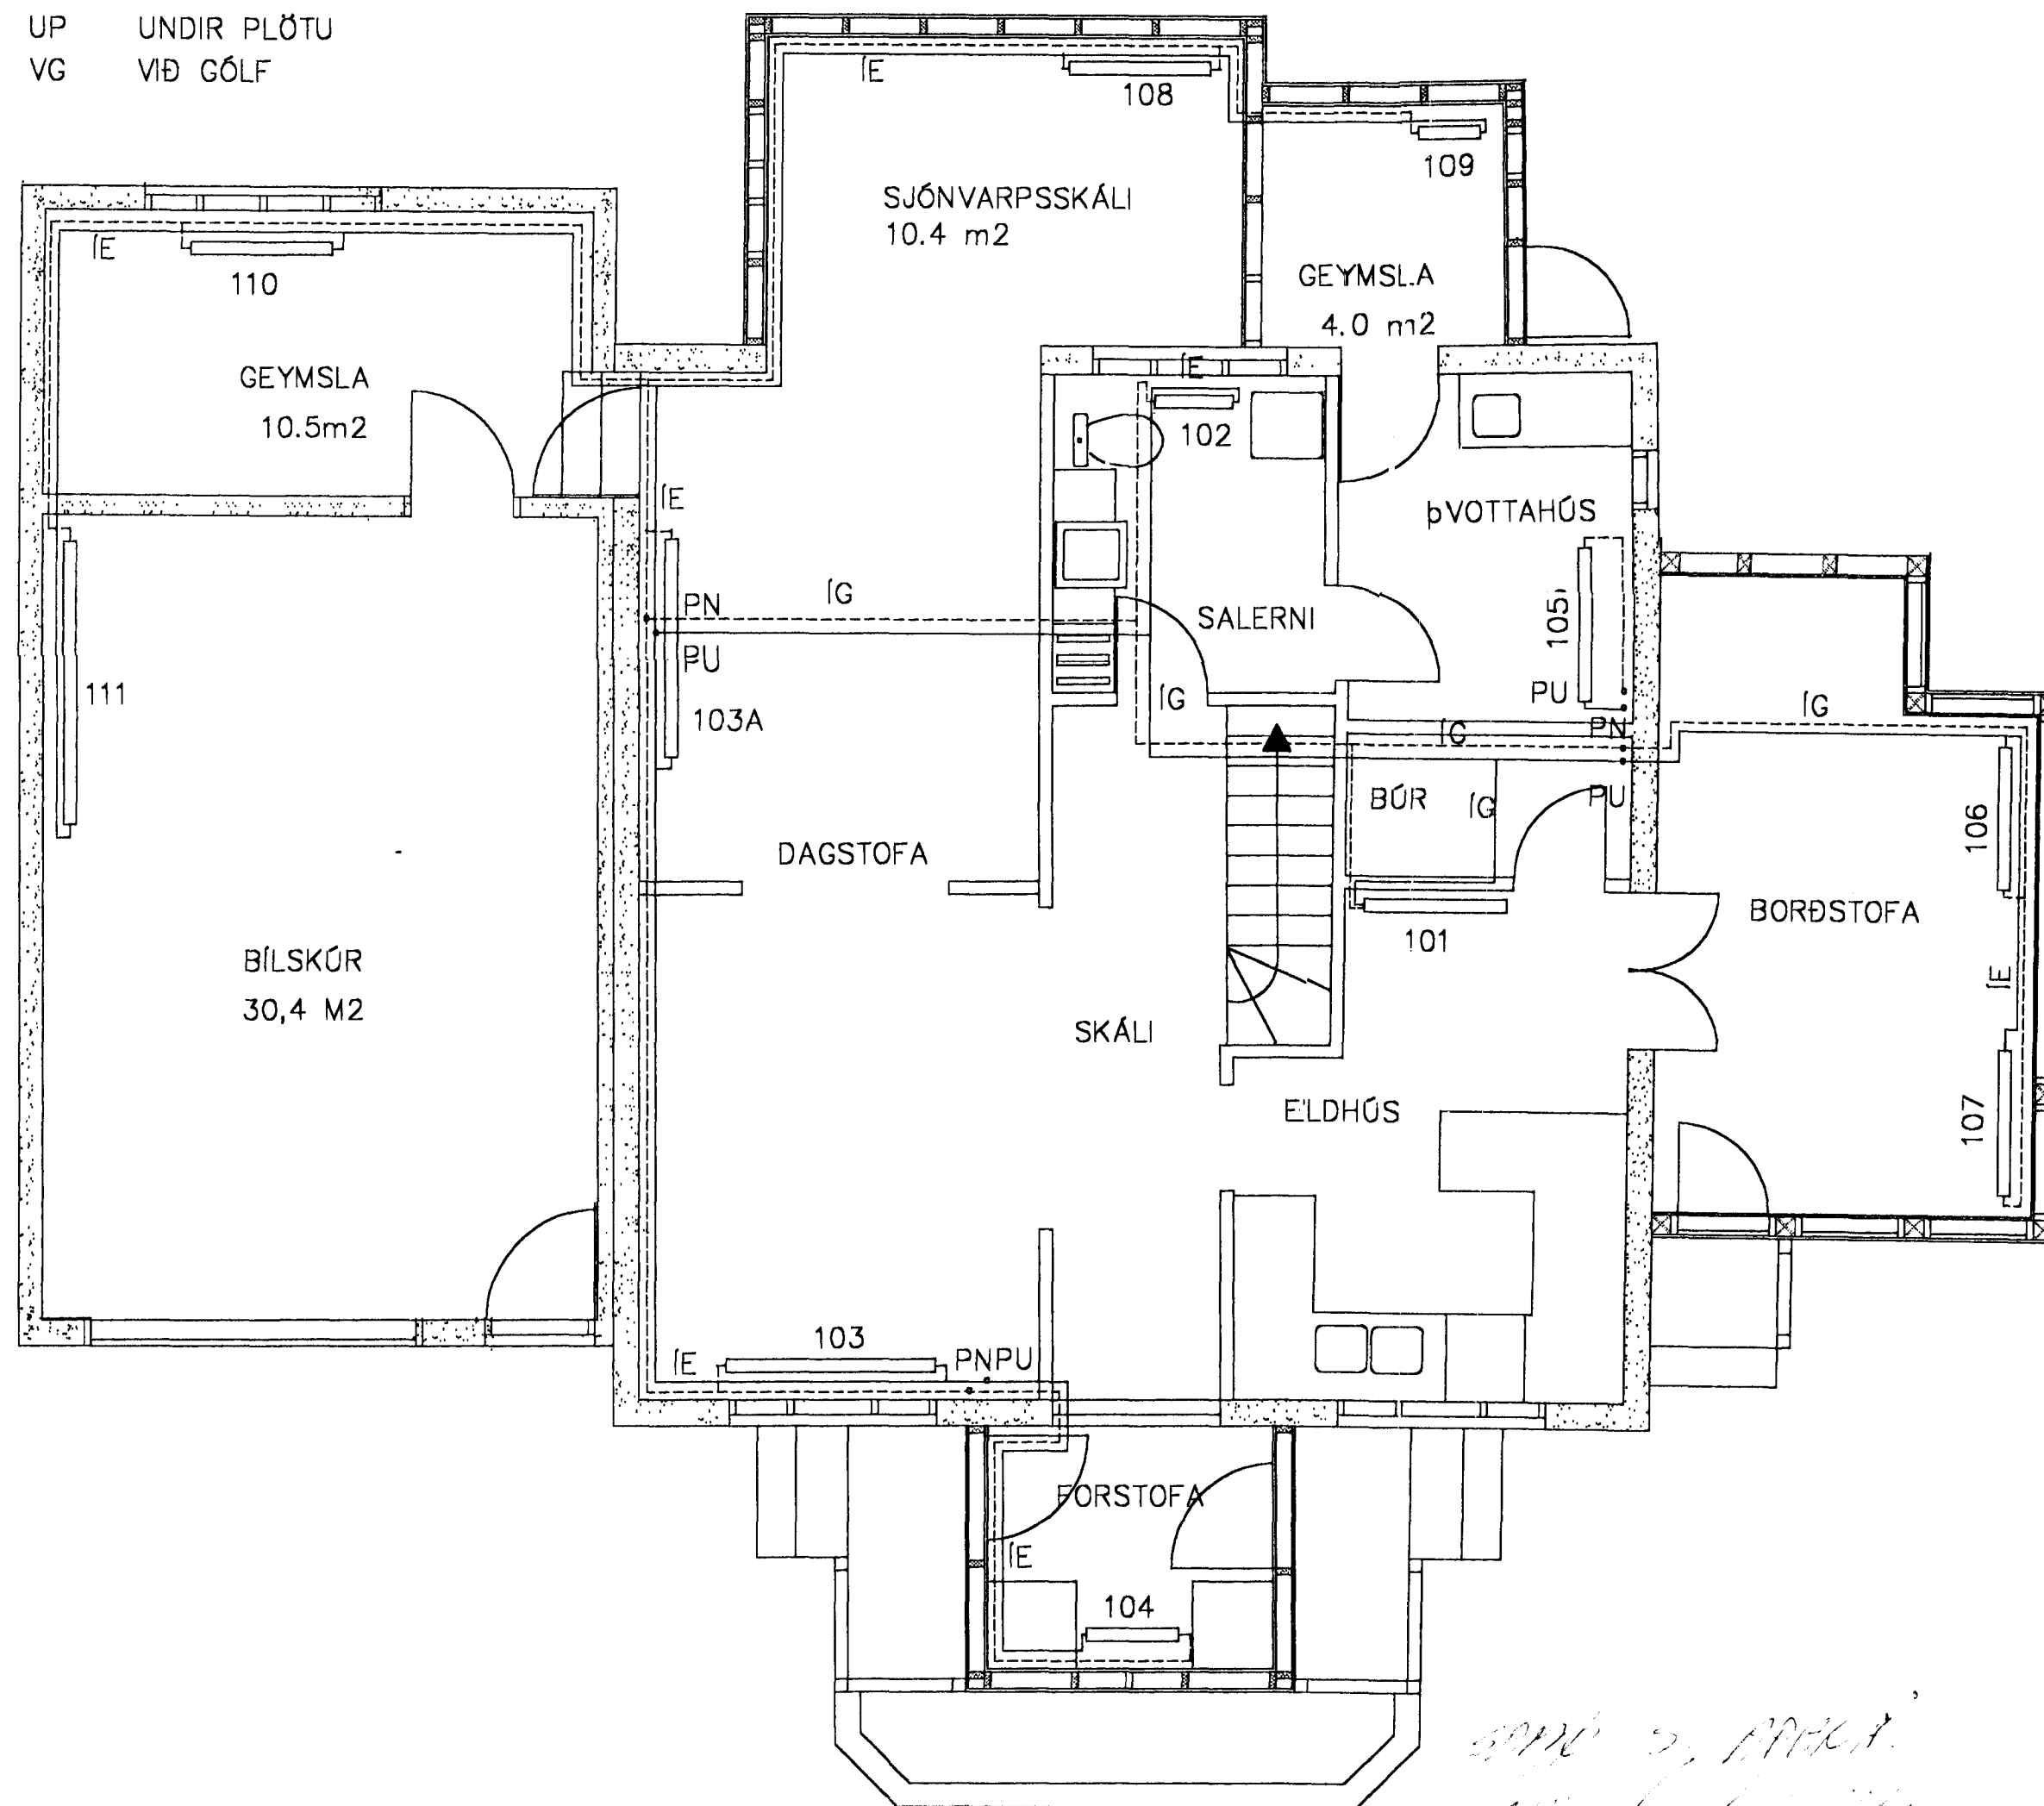

Breyting: Nýlögn í viðbyggingum er úr 16 mm álþex
(Lögn frá 103A til 109)
Ofnar 111, 108 og 109 færðir til.

10.1.2011 K. Haraldsson hf. 070843-26799

Dagsetn. 03.12. 2010	Heiti/teikn. V.G.	Samöð:	M.kv.: 1:50	VIÐAR GUÐBJÖRNSSON HRAUNBRÚN 26
HRAUNBRÚN 26 HAFNARFIRÐI GRUNNMYND 1.HÆÐAR				
Tilvisun.:	YFIRFARIÐ	Númer 3.1b		

