


Samþykkt þann

18 JAN 2011

Byggingafulltrúinn í Hafnarfirði
F.h. Hrölfur S. Gunnlaugsson

STAMMI 1

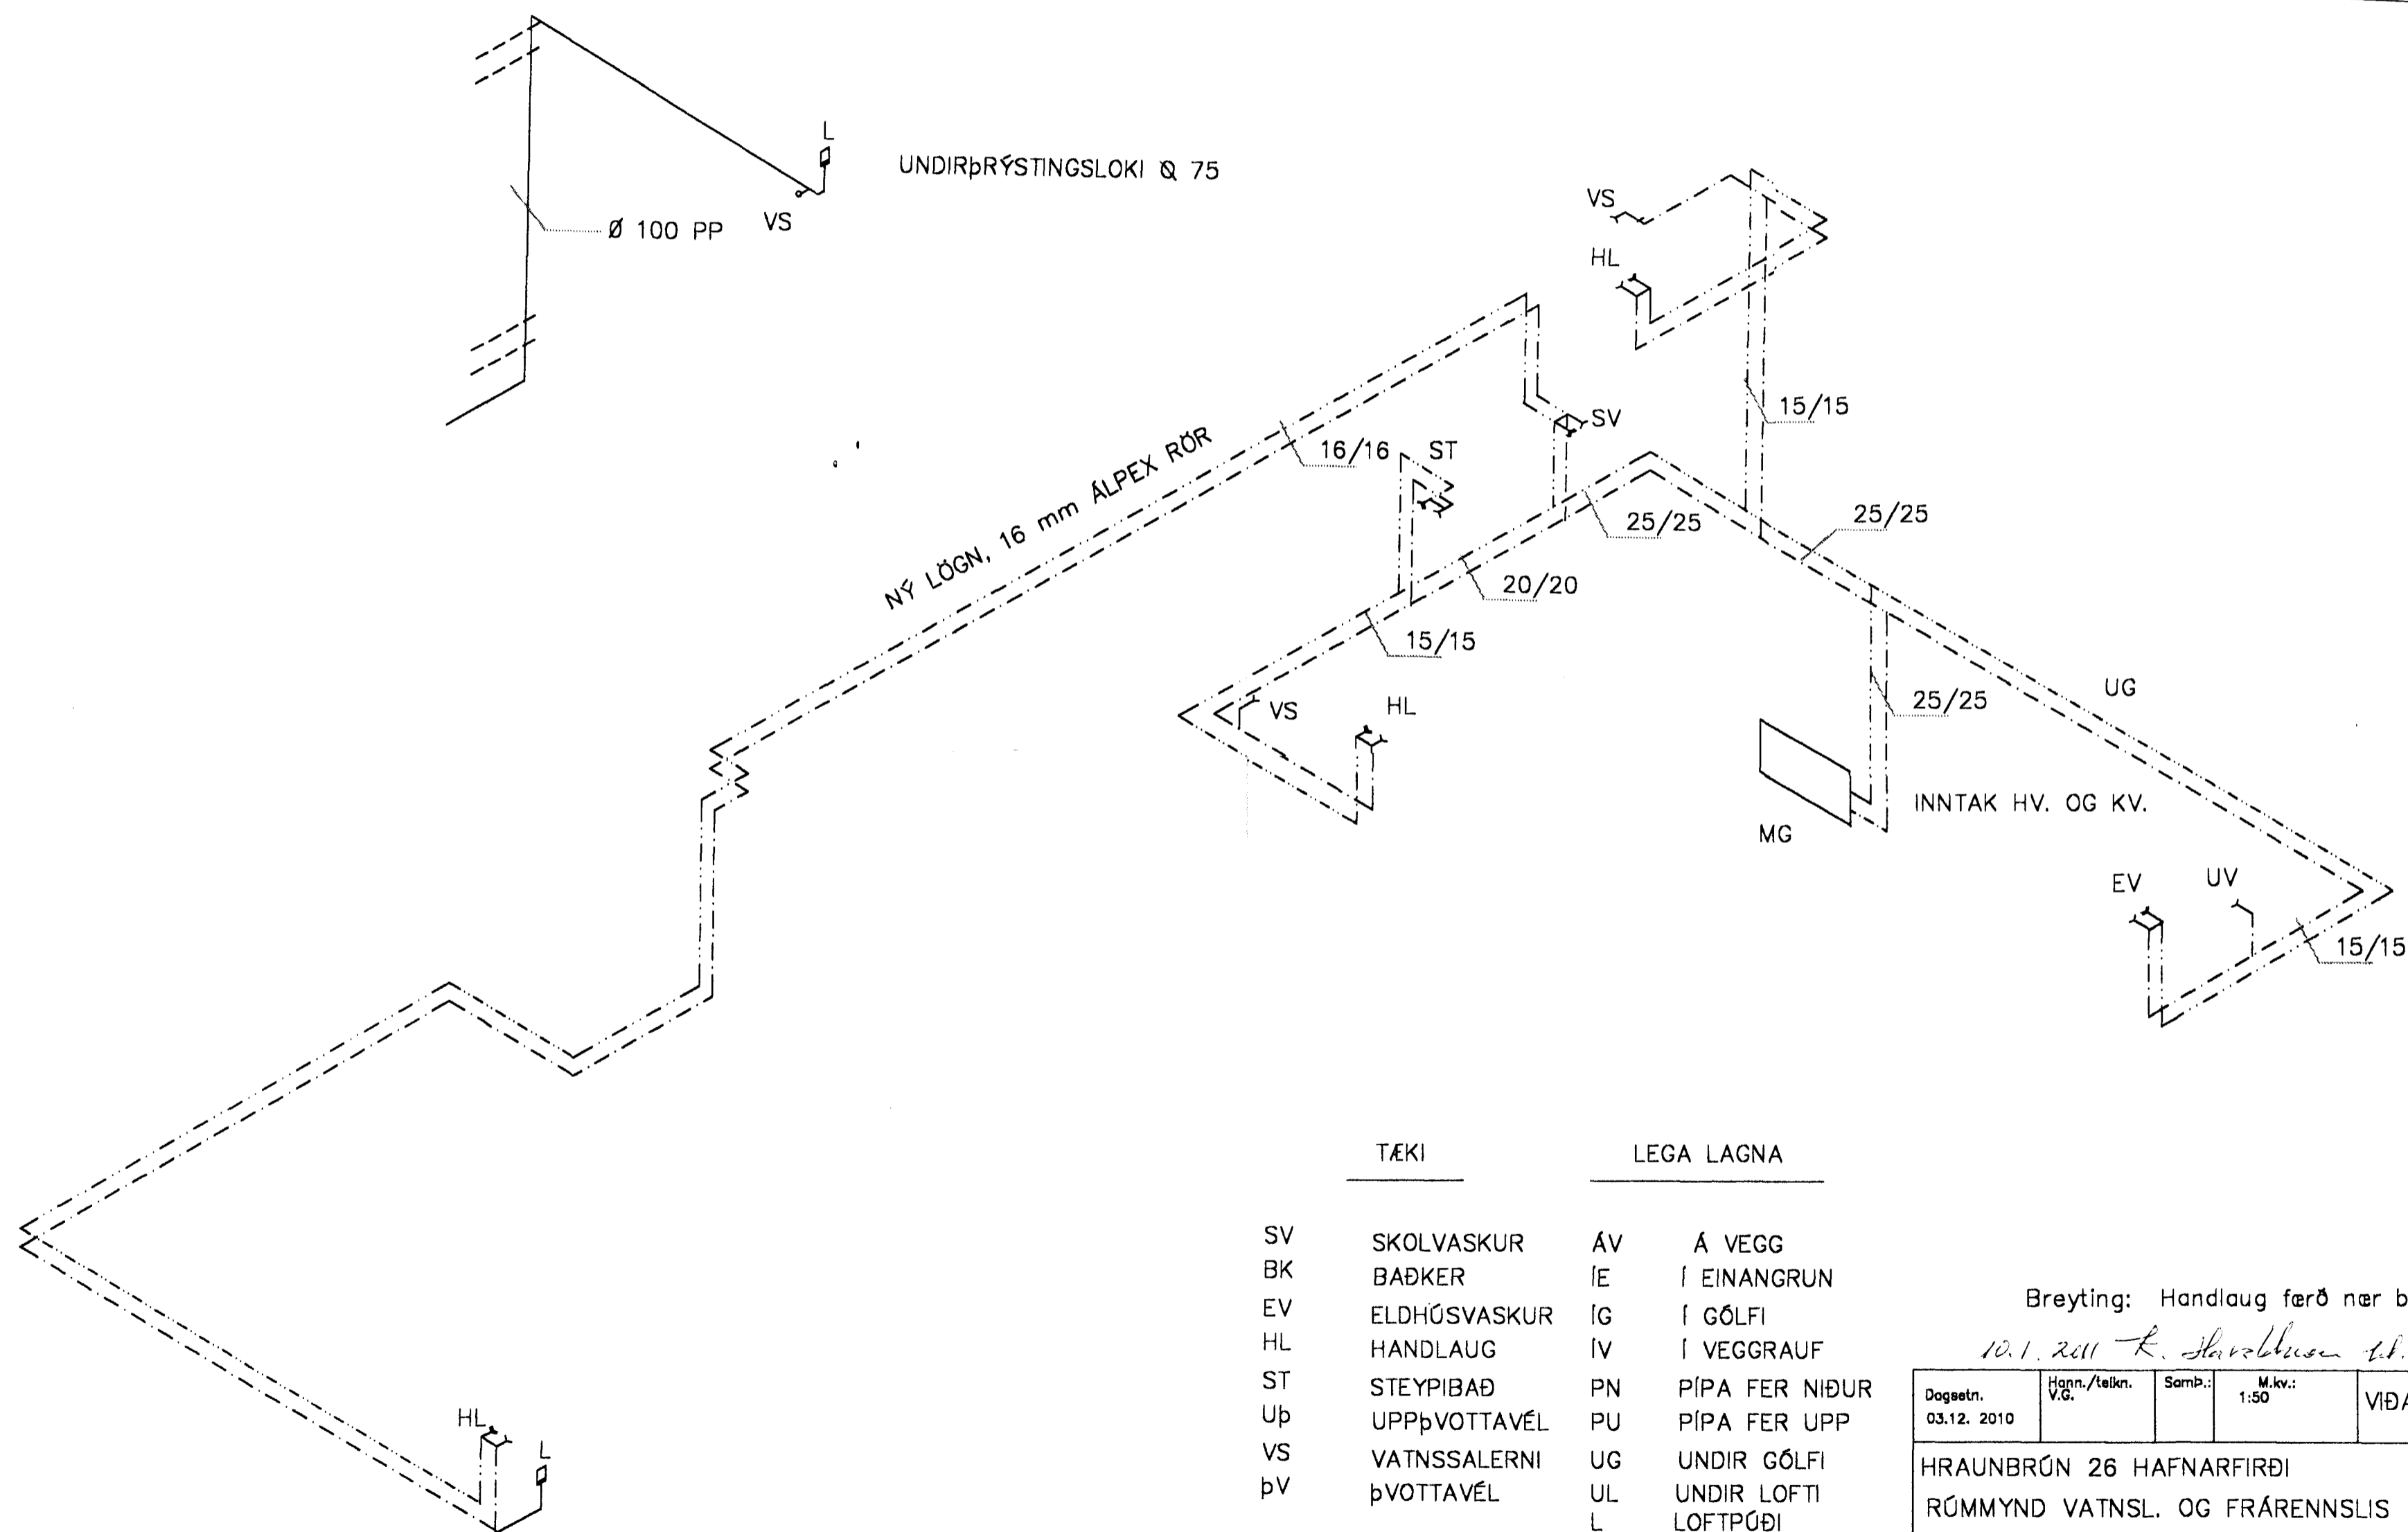

TÆKI LEGA LAGNA

SV	SKOLVASKUR	ÁV	Á VEGG
BK	BÆKER	ÍE	Í EINANGRUN
EV	ELDHÚSVASKUR	ÍG	Í GÓLFI
HL	HANDLAUG	ÍV	Í VEGGRAUF
ST	STEYPIBAÐ	PN	PÍPA FER NIÐUR
Up	UPPÞVOTTAVÉL	PU	PÍPA FER UPP
VS	VATNSSALERNI	UG	UNDIR GÓLFI
þV	ÞVOTTAVÉL	UL	UNDIR LOFTI
		L	LOFTÞÚÐI

Breyting: Handlaug færð nær bílskúrshurð

10.1.2011 R. Haraldsson tlf. 070843-2674

Dagsetn. 03.12.2010	Önn./telkt. V.G.	Samþ.: 1:50	M.kv.: 1:50	VIÐAR GUÐBJÖRNSSON
HRAUNBRÚN 26 HAFNARFIRÐI				
RÚMMYND VATNSL. OG FRÁRENNSLIS				
Tilvísun.:	YFIRFARIÐ	Nri 2,4b		

Handwritten signature and notes at the bottom of the page.