

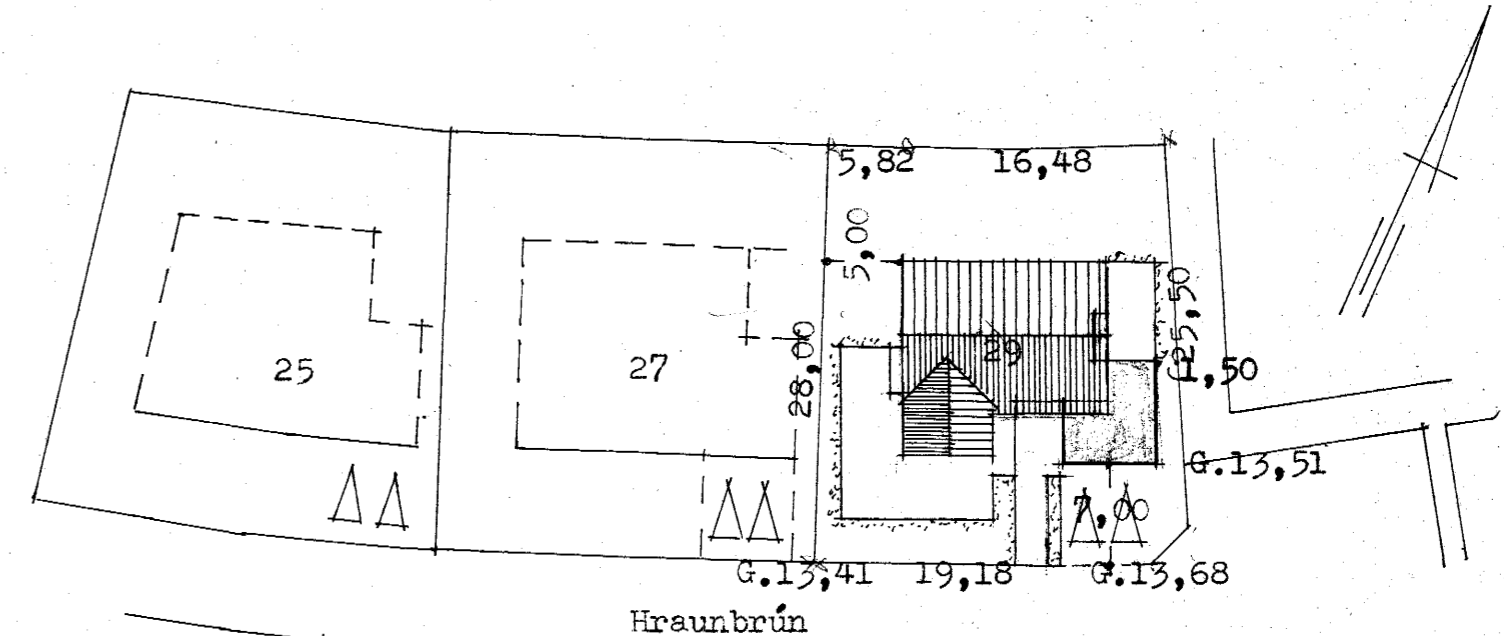
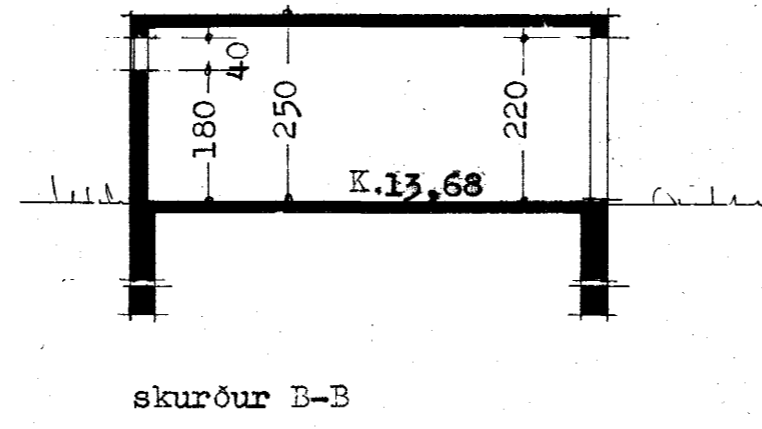
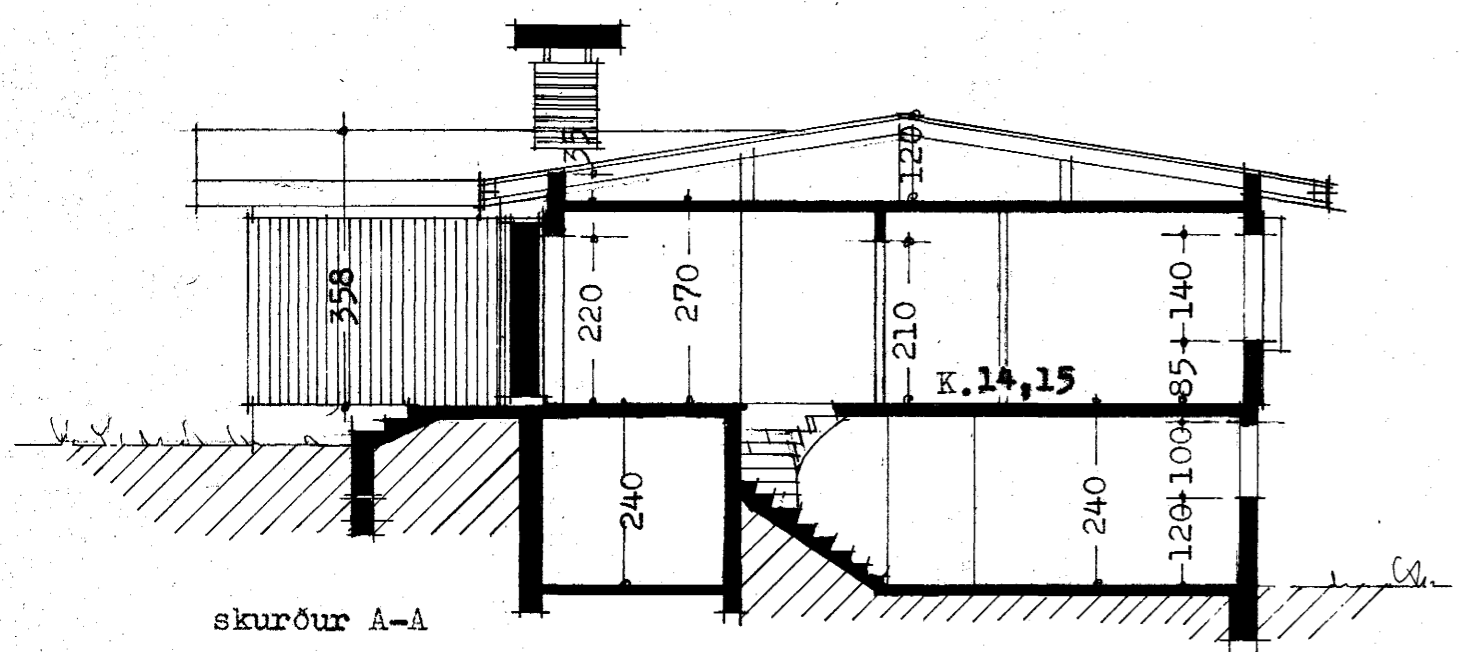


Samþykkt á fundi bygginga-
nefndar þ. 19. 1976
BYGGINGAFULLTRÚINN
Í HAFNARFIRÐI
F. Isvarsson

Ganga skal frá önnu
eldstæði í samráði við
stökkvillissjóra

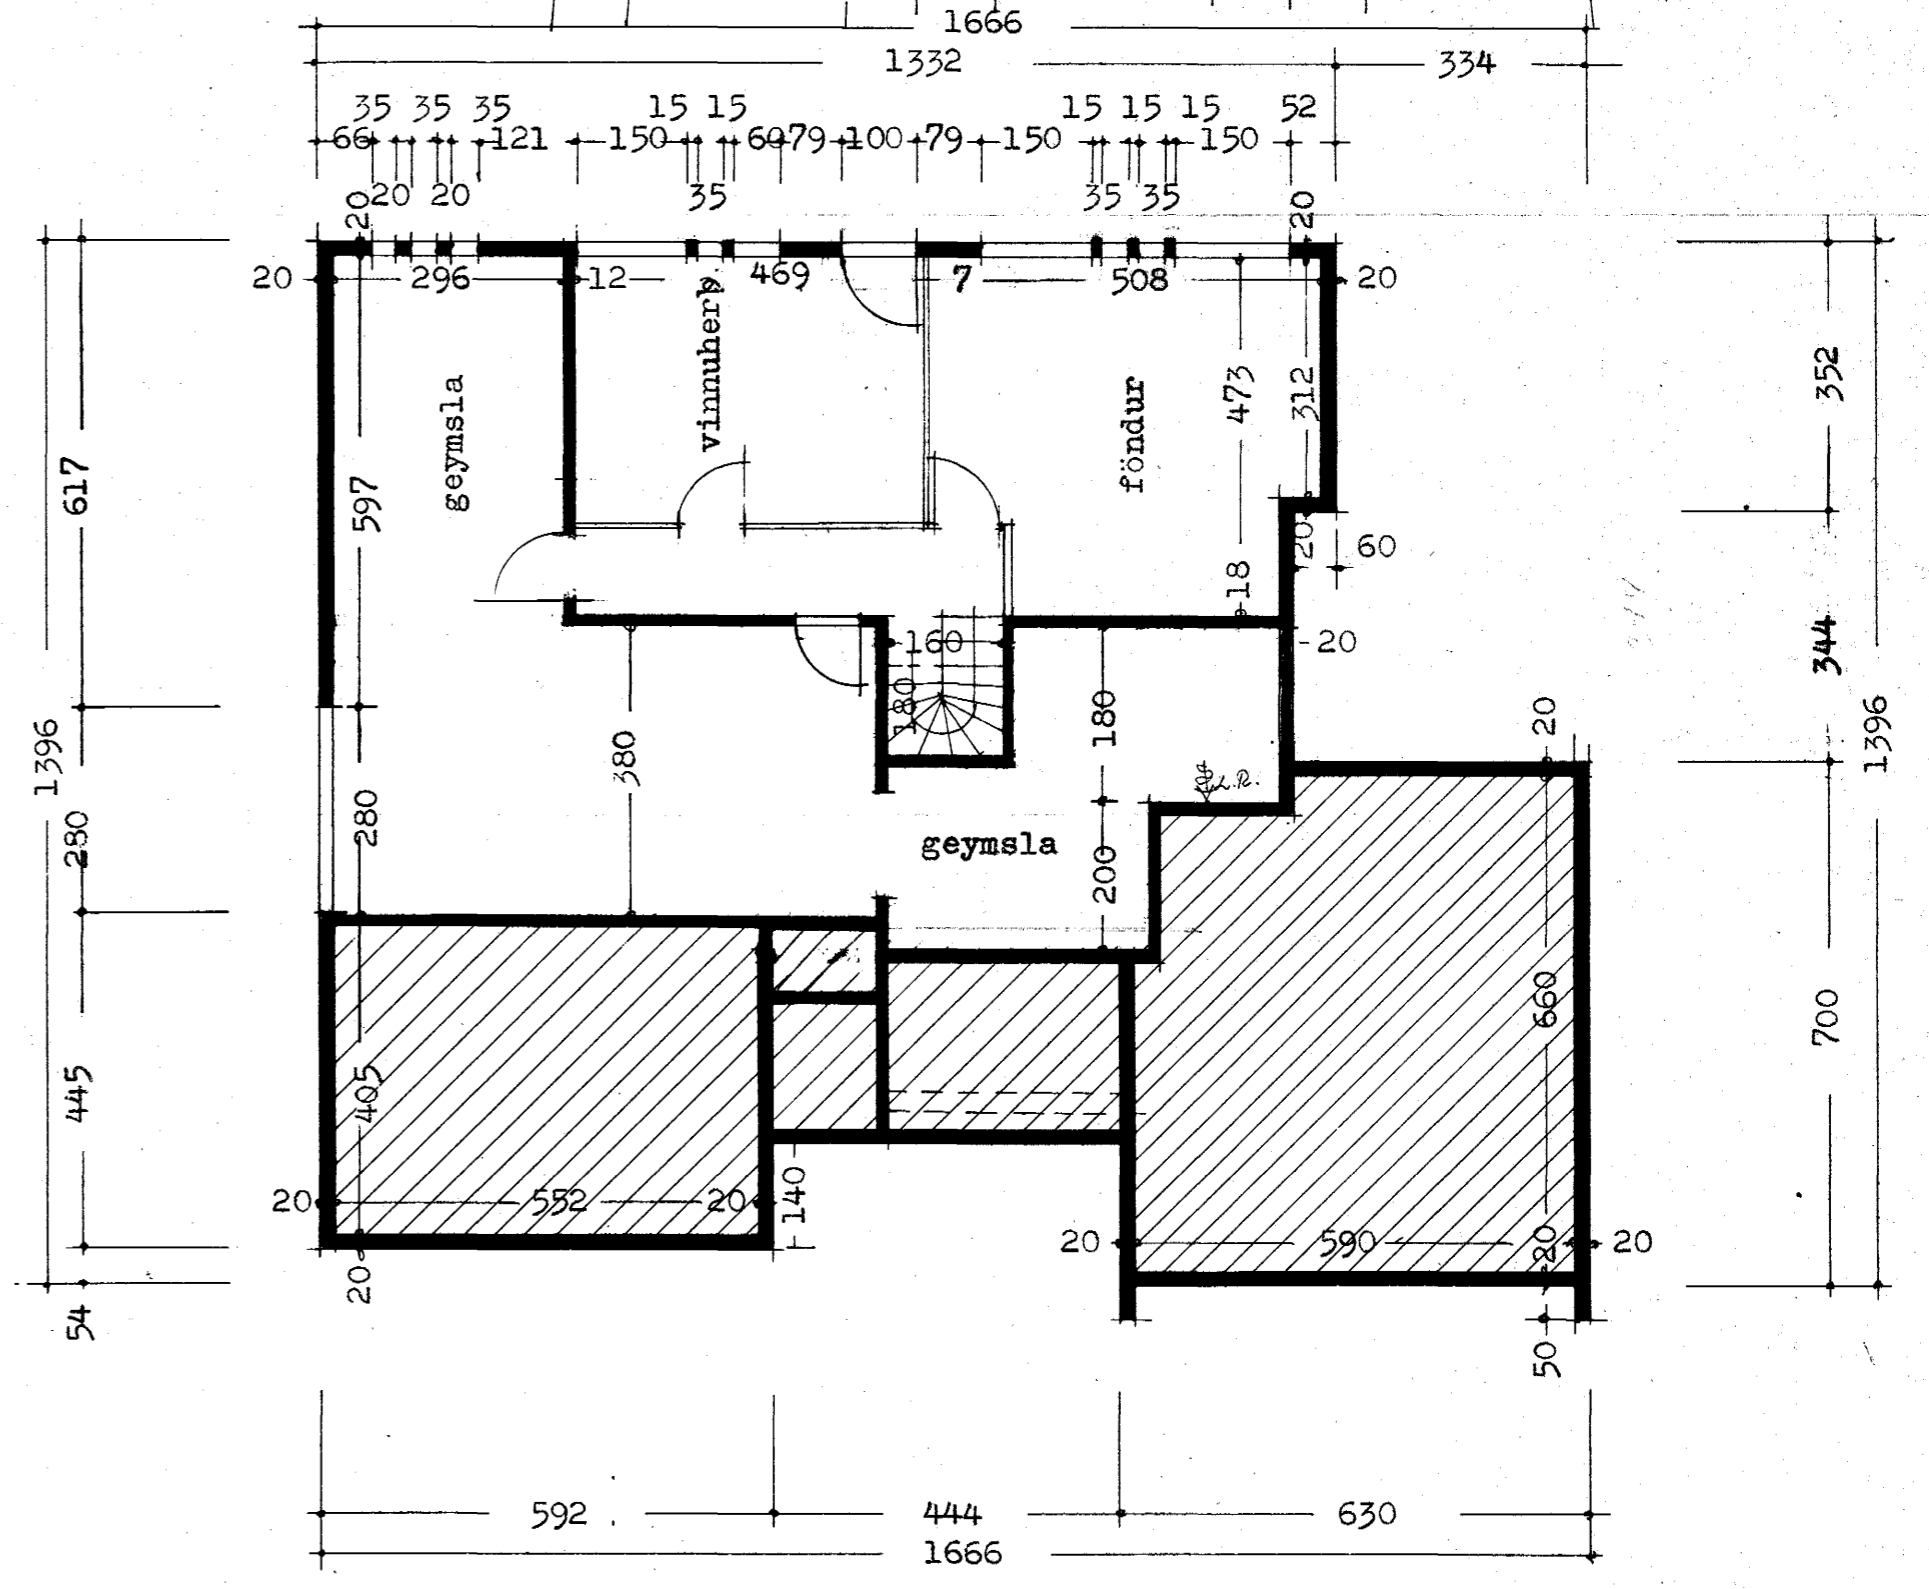

afstöðumynd m. 1:500
flatarmál húss 143,9 m.²
flatarm. bílsk. 42,6 m.²

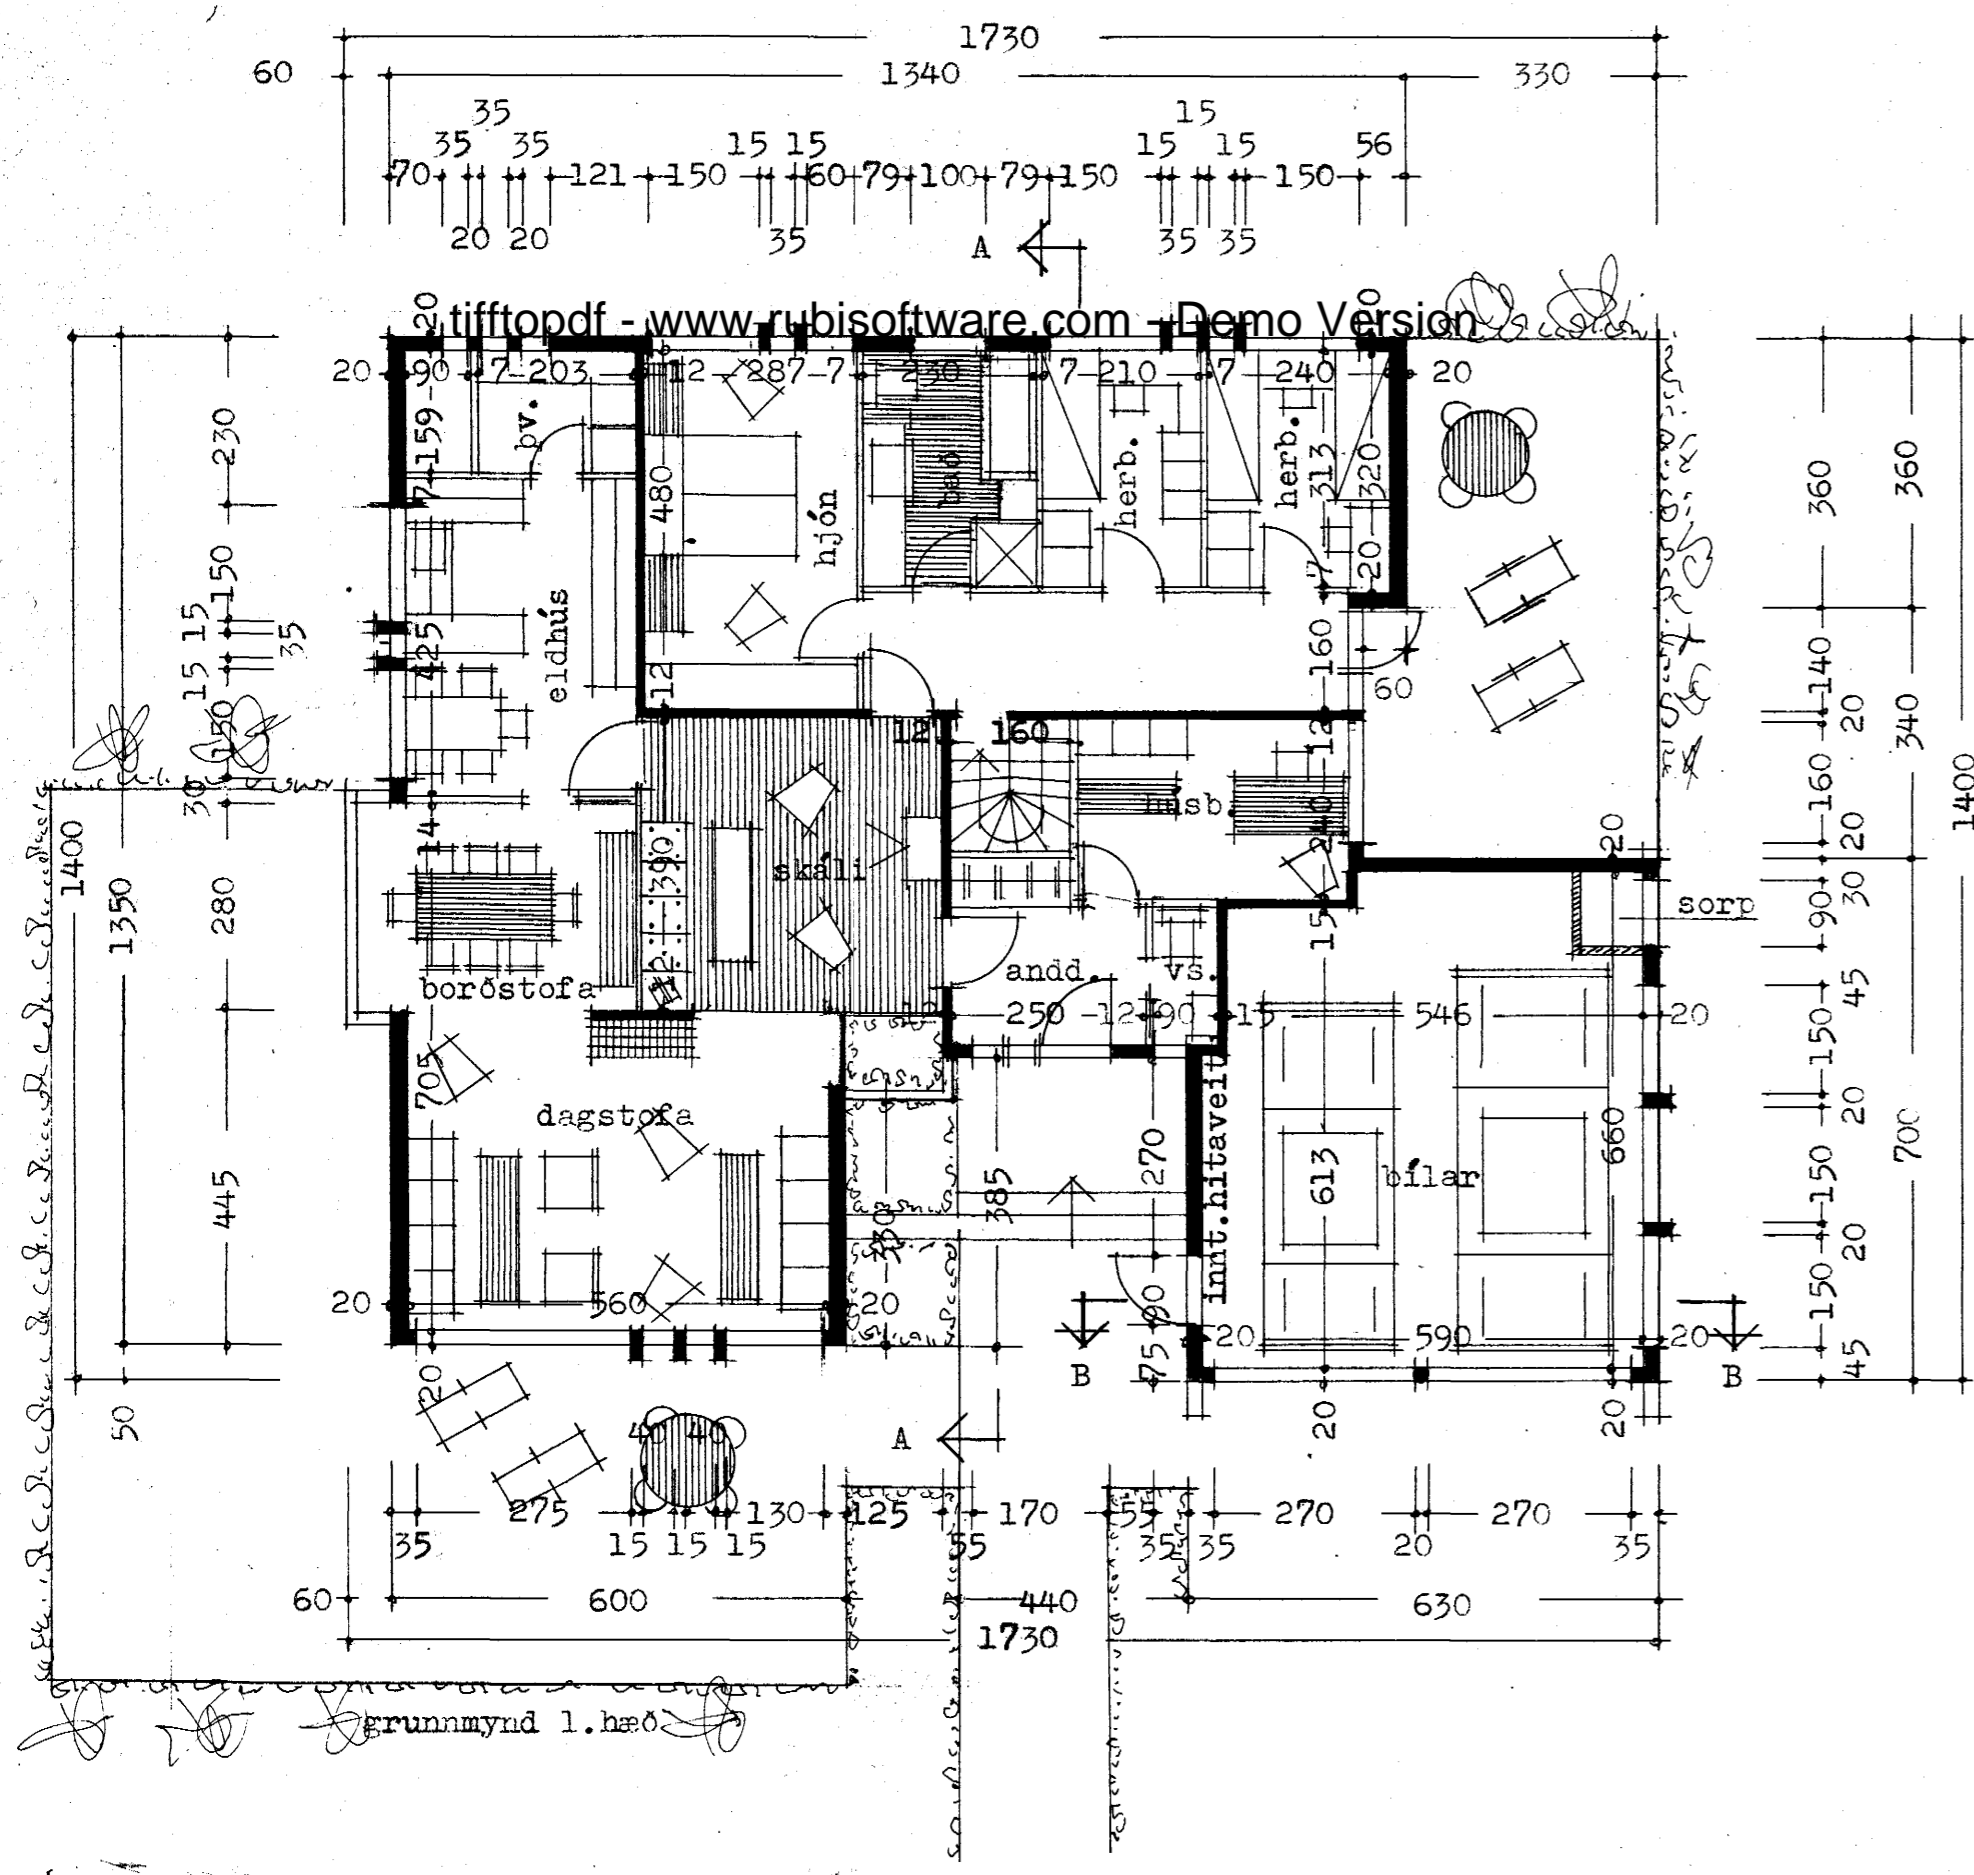

grunnamynd kjallara Breytt í júní 1977

Þjartan Sveinsson

Reykjavík í ágúst 1976

Þjartan Sveinsson