



Samþykkt á fundi bygginga-
nefndar þ. 13/7 1976
BYGGINGAFULLTRÚINN
Í HAFNARFIRÐI


Ganga skal frá opna
eldstæði í samráði við
stökkvinnslara

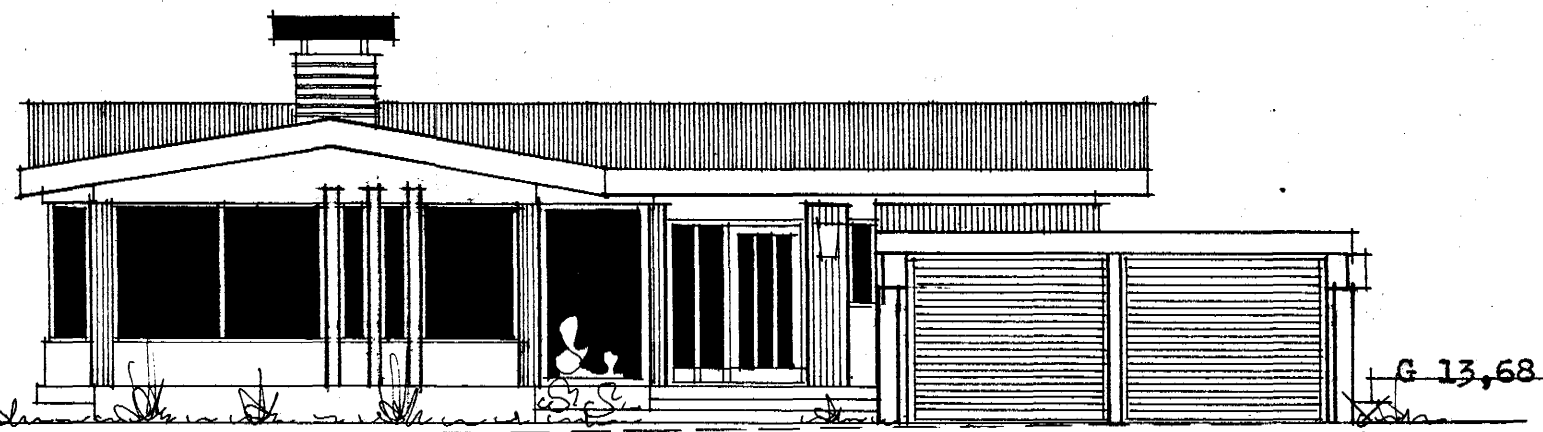


suður
tiffpdf - www.rubissoftware.com - Demo Version

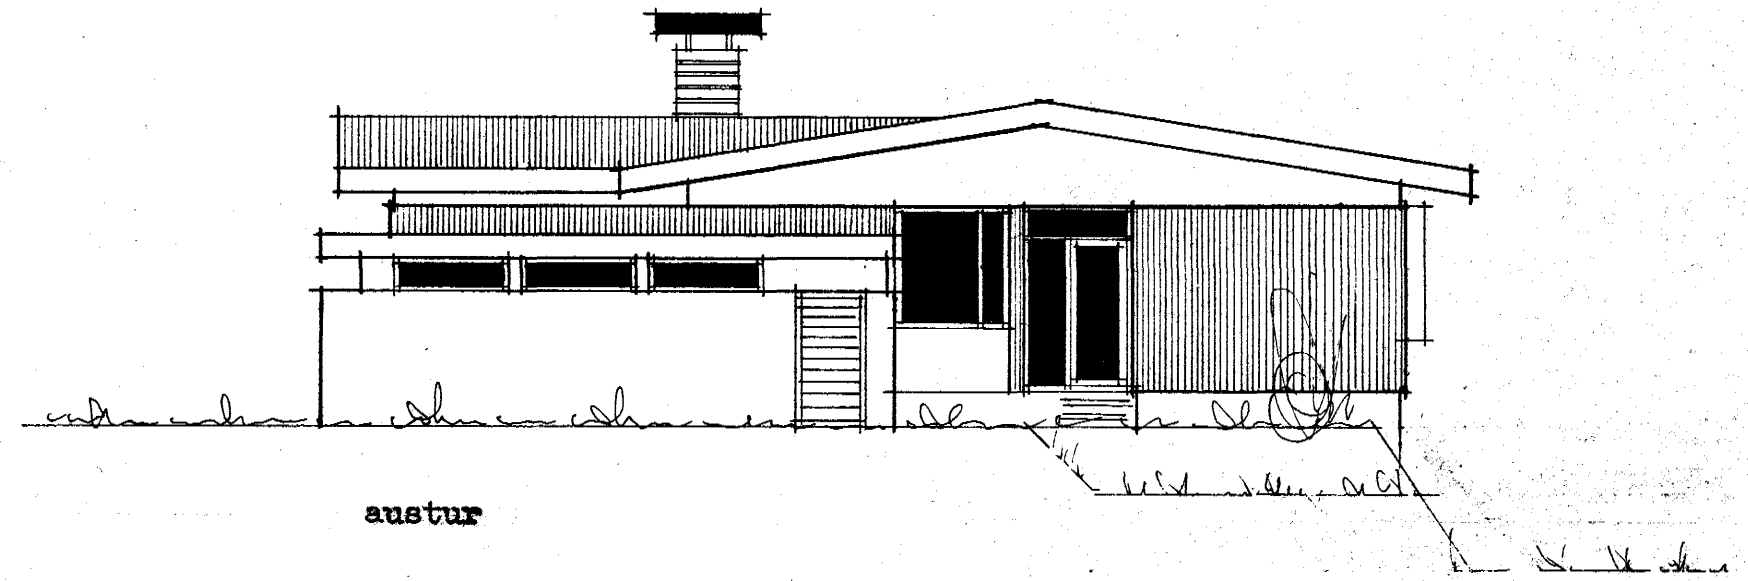

austur

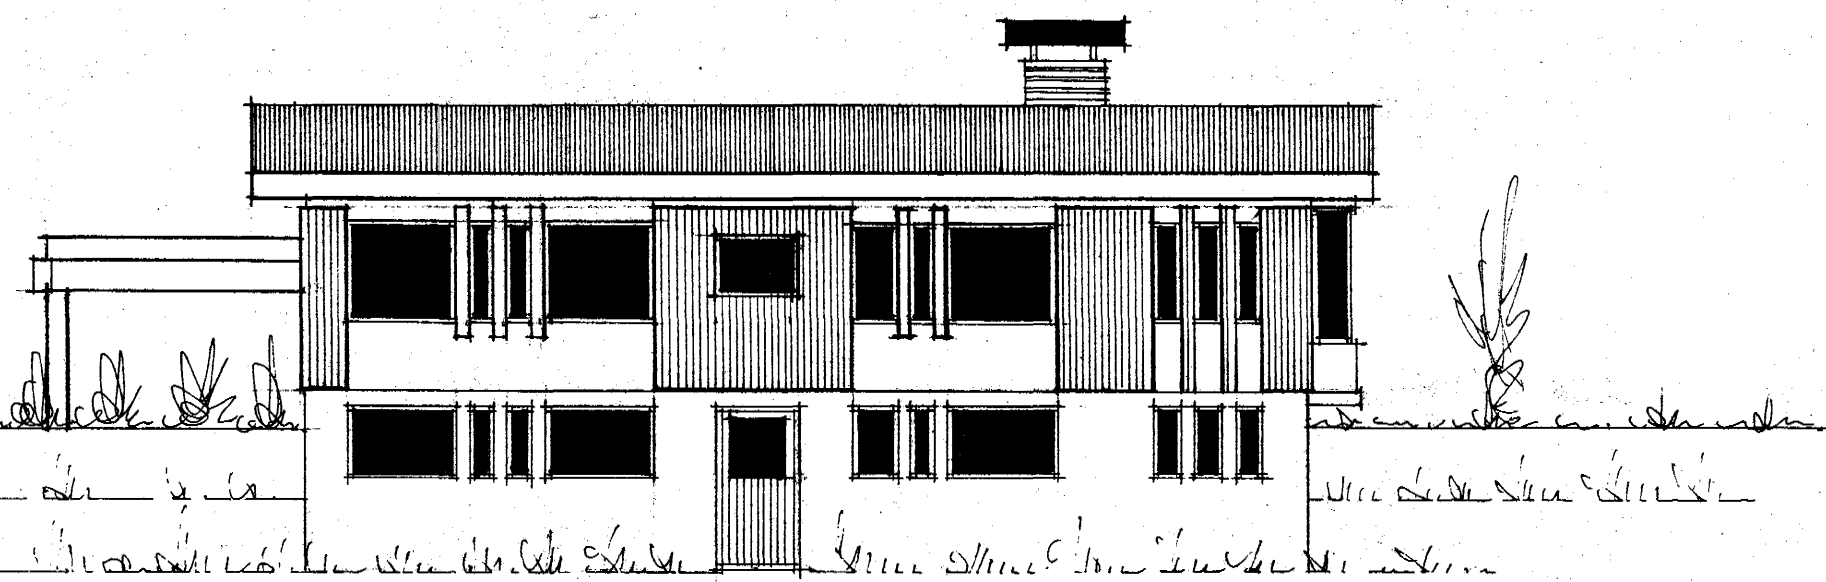

norður

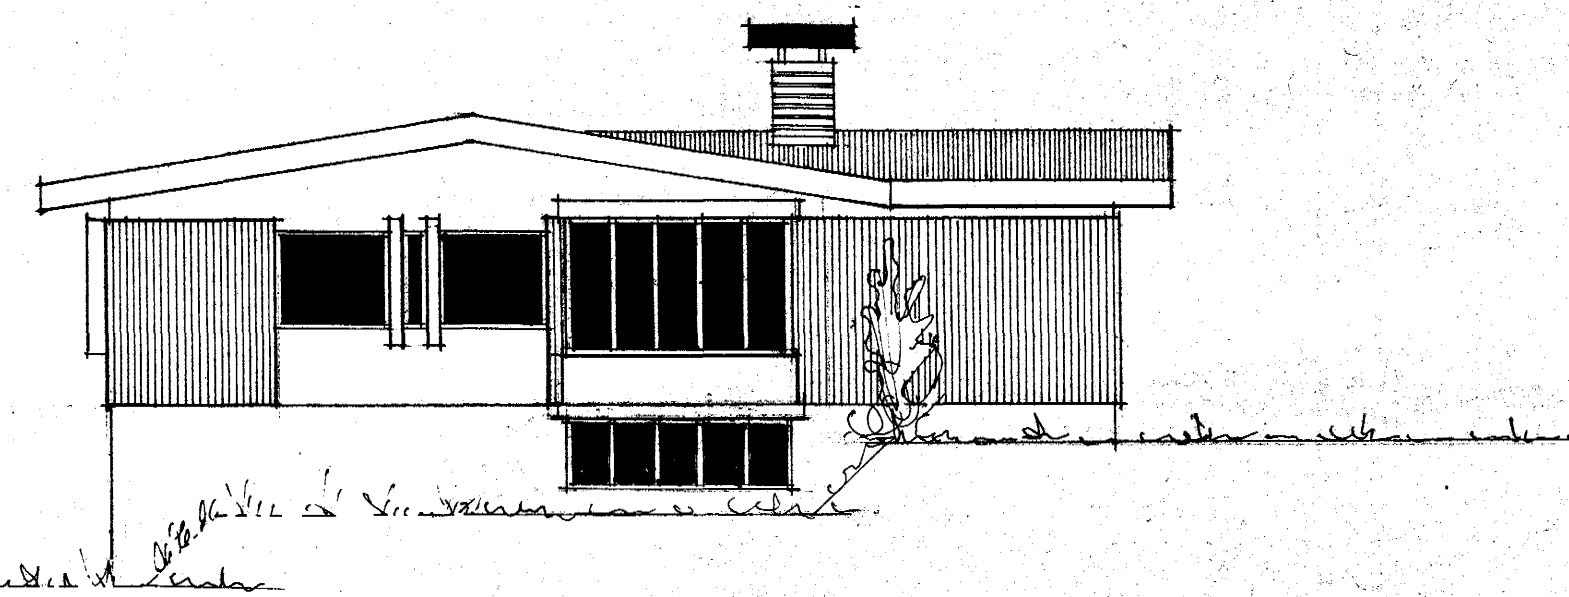

vestur

Breytt 1 júní 1977

J. Gartan Swinsson

Reykjavík 1 ágúst 1976

J. Gartan Swinsson