

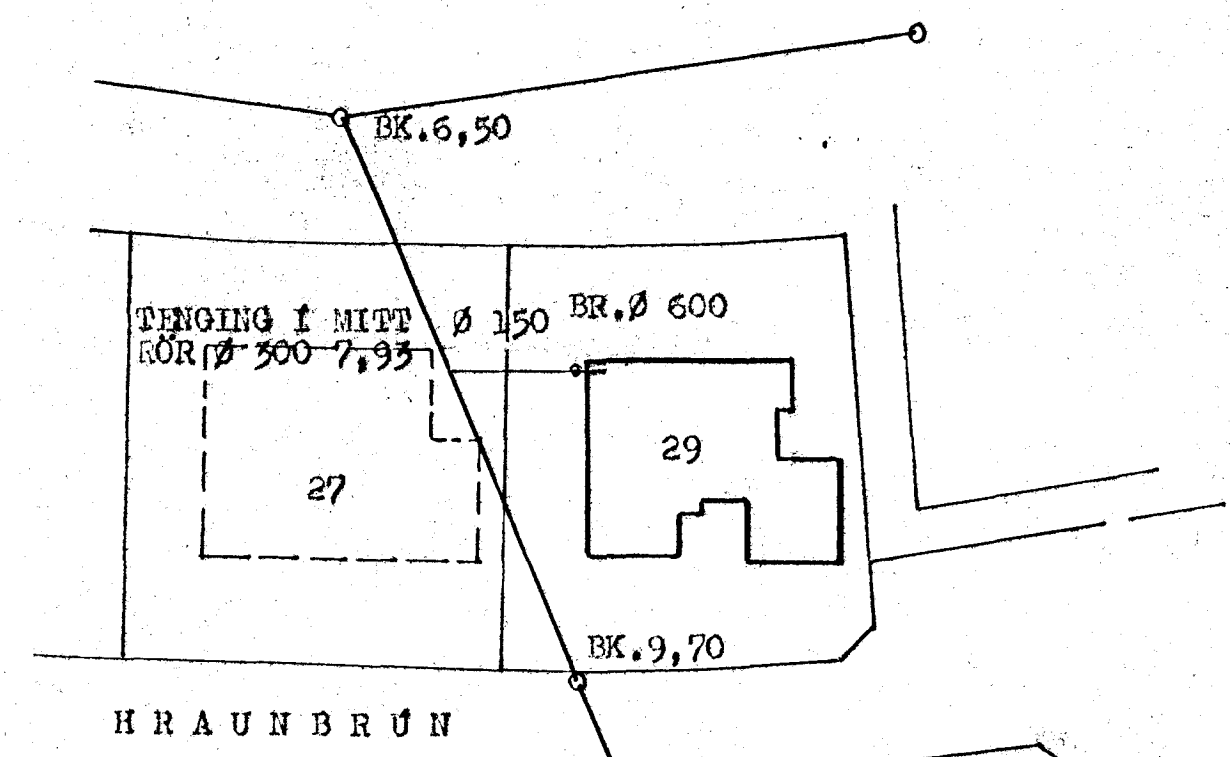


ÞAKNIÐURSÖLL Í HRAUNSVÆGI

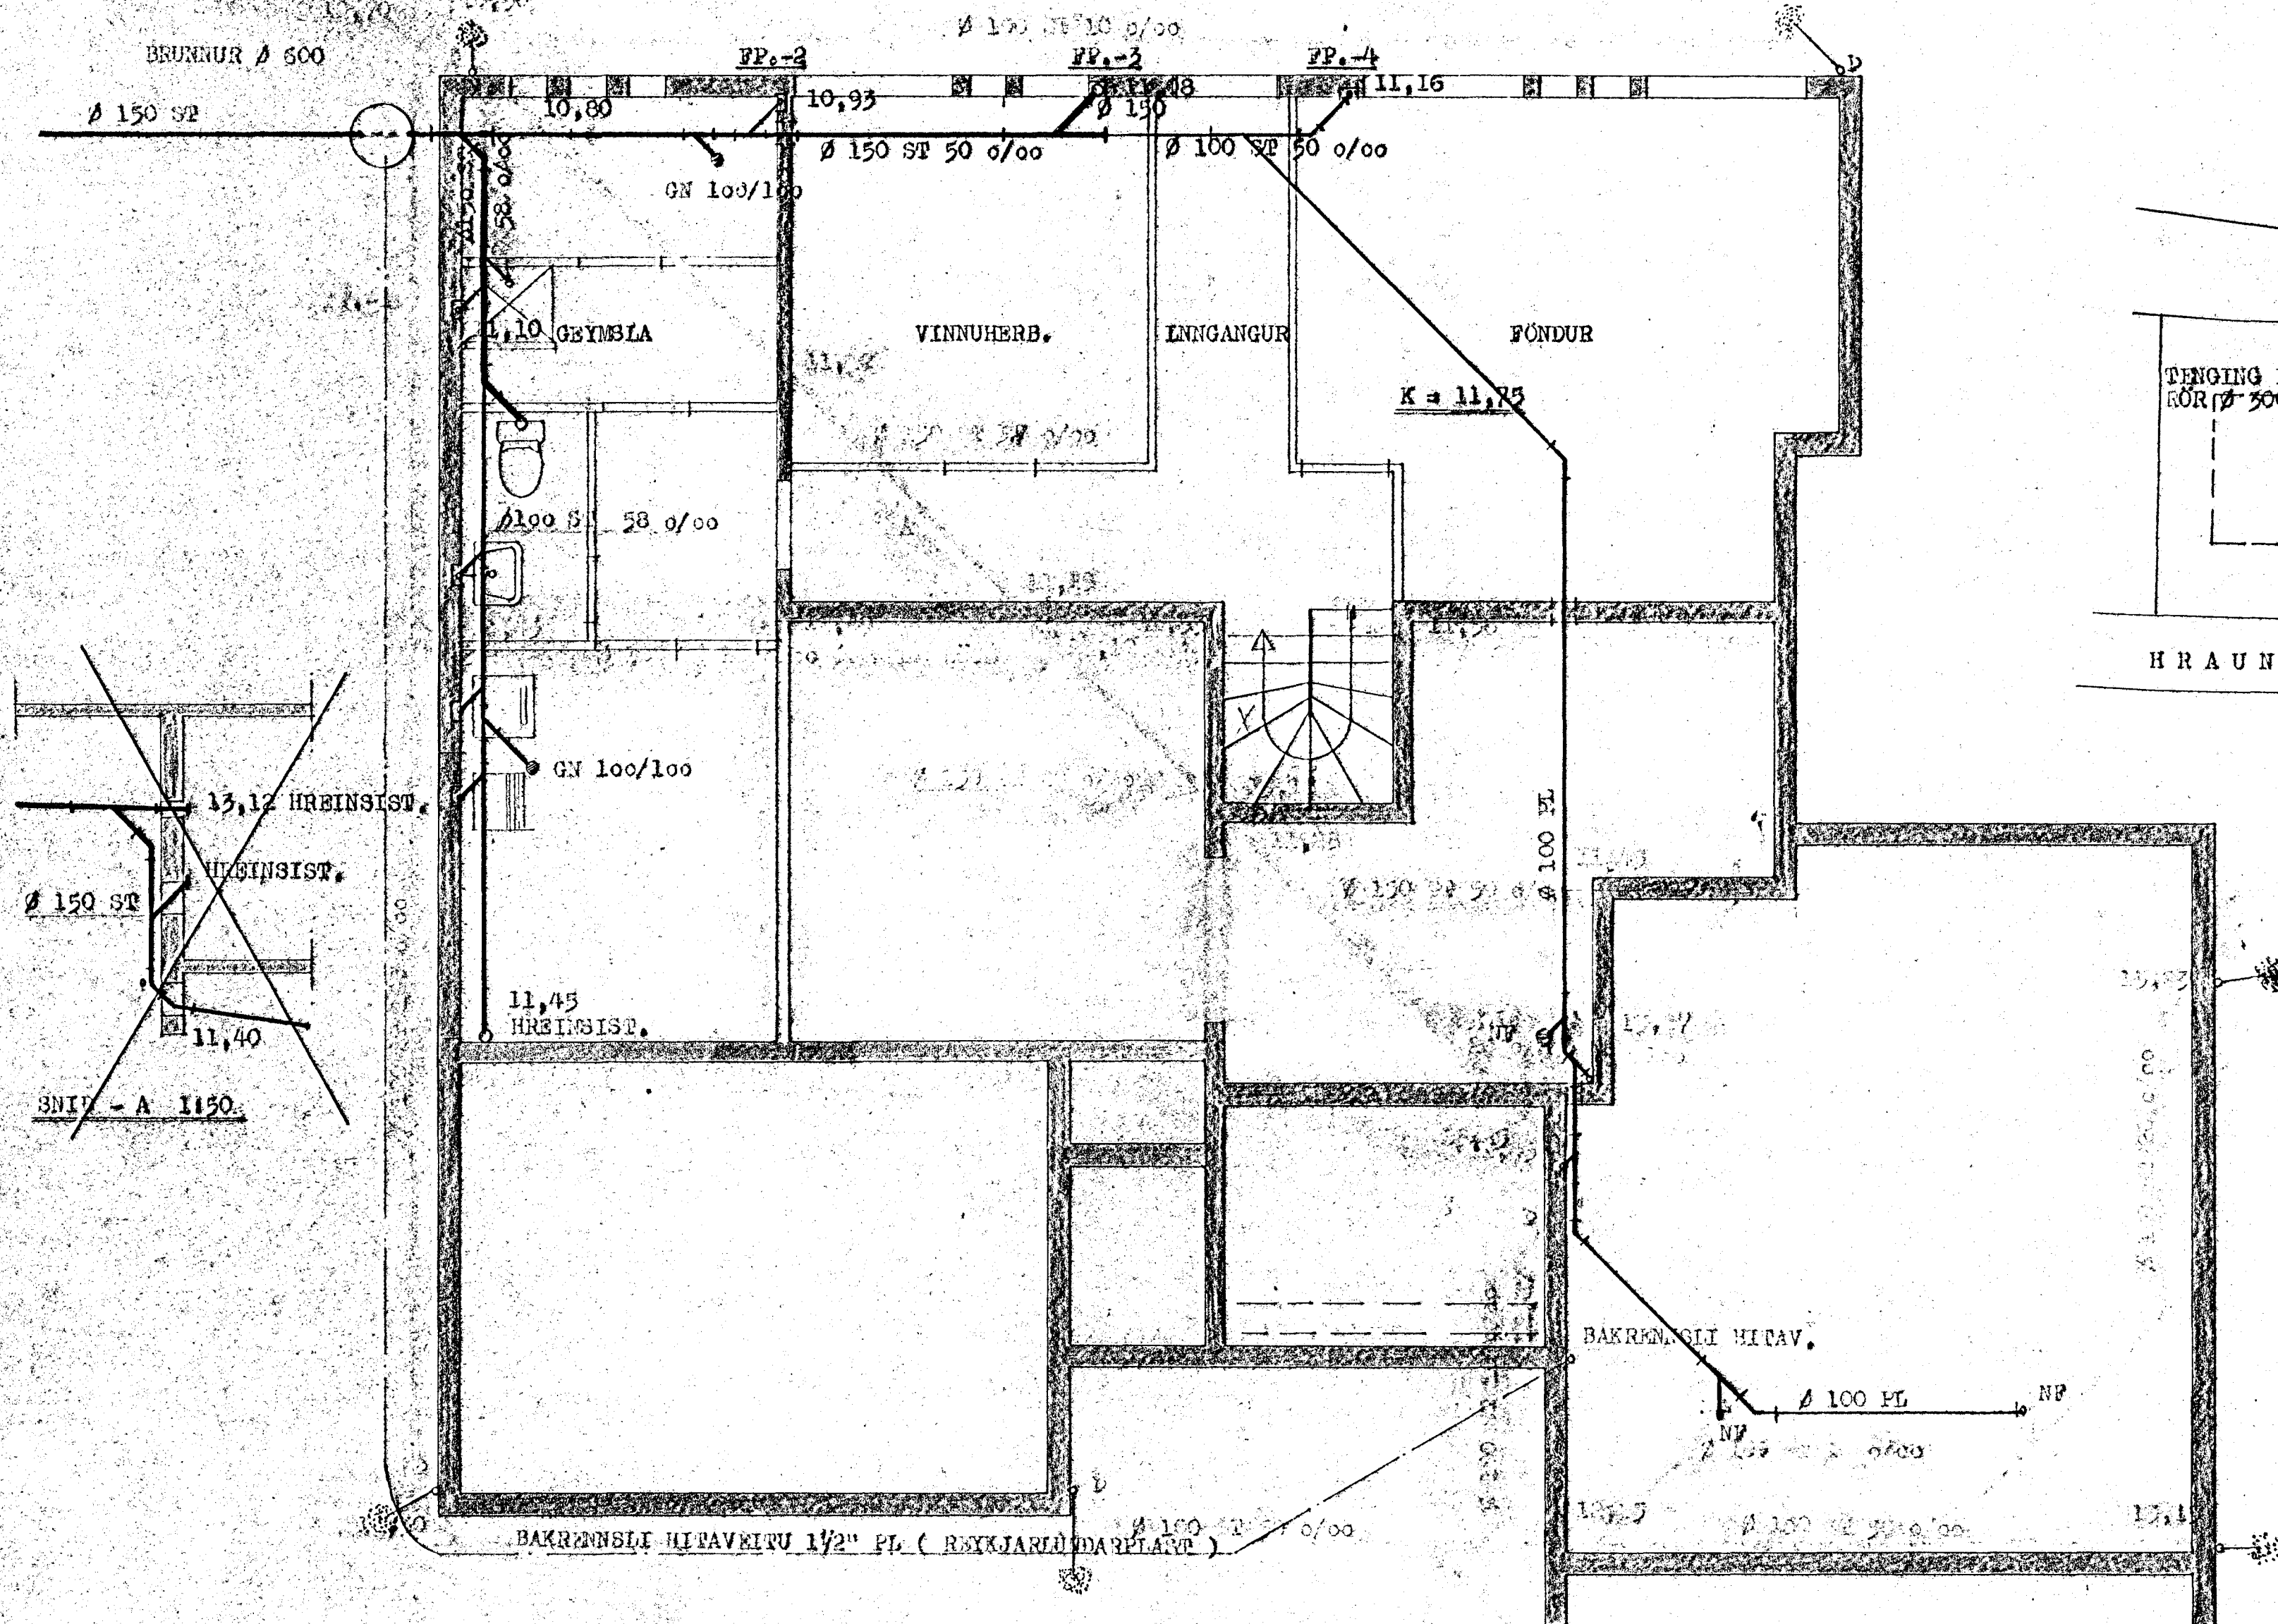


AFSTADA 1:500

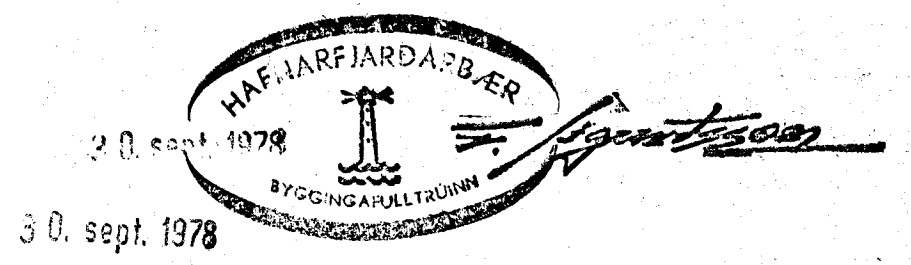

SKYRINGAR:
 ESKILEGT ER AÐ NOTA STEINRÖR MED GÚMHRINGJUM Í SKÓLPLAGNIR. ANNAD EÐNI OG ÞRÁGANUR SAMKV. REGLUGERÐ FYRIR HOLRESI Í REYKJAVÍK OG BYGGINGARSAMP. EÐNI OG ÞRÁGANUR PLASTLAGNA SÁ SAMKV. ÍSL. STAÐLI.

HEIMILI ER AÐ NOTA PLAST Í SKÓLP- OG REGNVATNSLAGNIR. VERÐA ÞÁ ALLAR VÍÐER 6100 MM.

BREYTT Í JÚLÍ 1978 *s.v.h.f.*

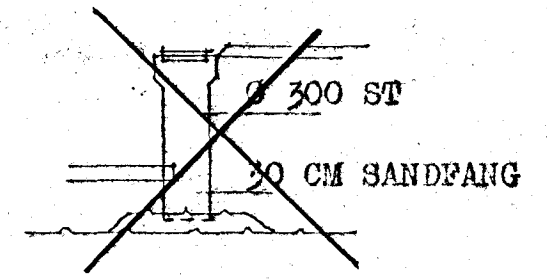

BREYTT Í JÚLÍ 1978 *R.F.*

STEBINGRIMUR TH. ÞORLEIFSSON MFI		
HRAUNBRÚN NR. 29, HAFNARFJARÐI		
MÁL	1:50 1:500	FRÆNNISLISLAGNIR GRUNNMYND KJALLARA OG AFSTADA
DAGS.	OKT. 1976	
BLAD	2	<i>Stefingur Th. Þorleifsson</i>