

Garðavegur nr. 13 b

Eig:


Björgvin Þórðarson

Viðbygging

1:100

AFSTÖÐUMYND


1:500

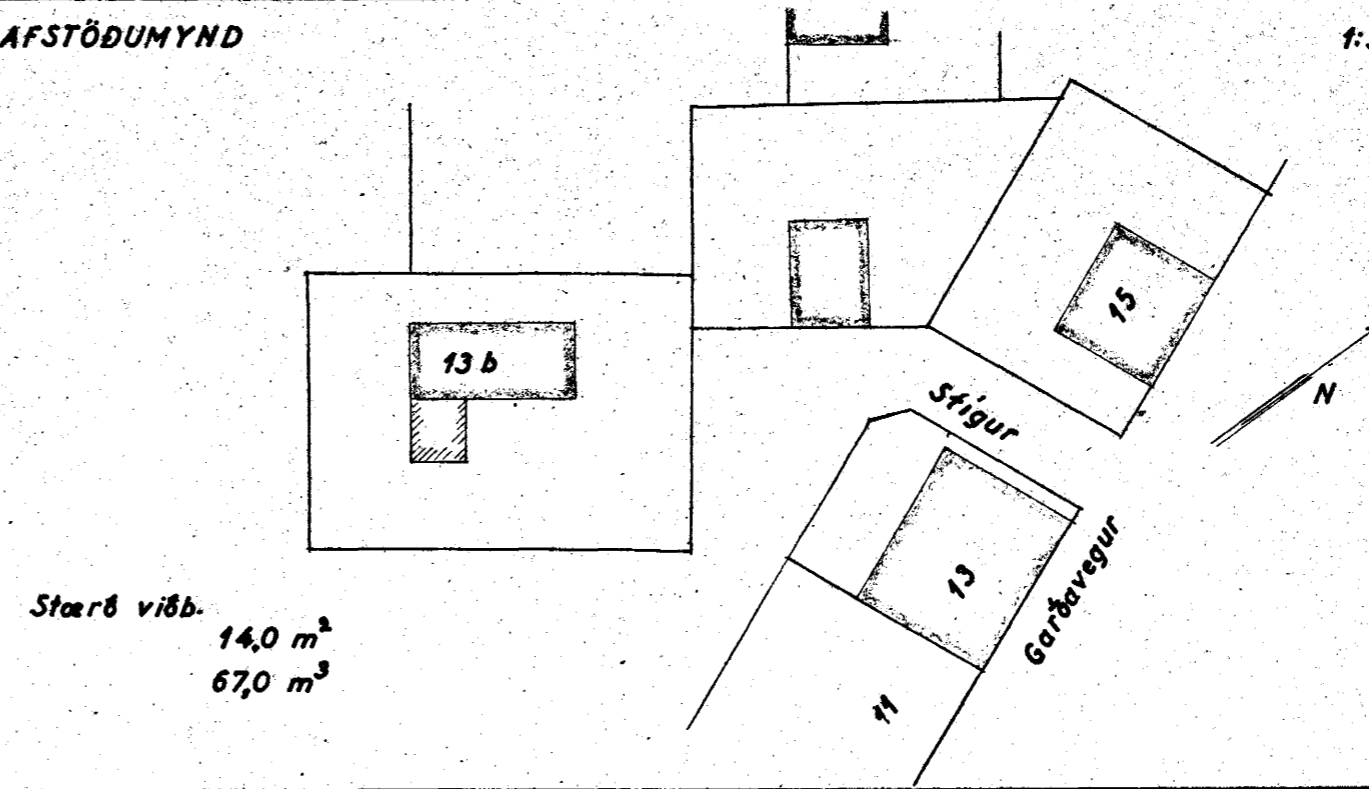


Samþykkt á fundi byggisá-  
nefndar þ. 13. 9. 1961

BYGGINGAFLUTRÚINN  
Í HAFNARFIRDI


*Finn Þor Halldór*  
HÖSASMÍÐAMEISTARI:  
*Róbertur Stegnússon*  
MÜRAMEISTARI:

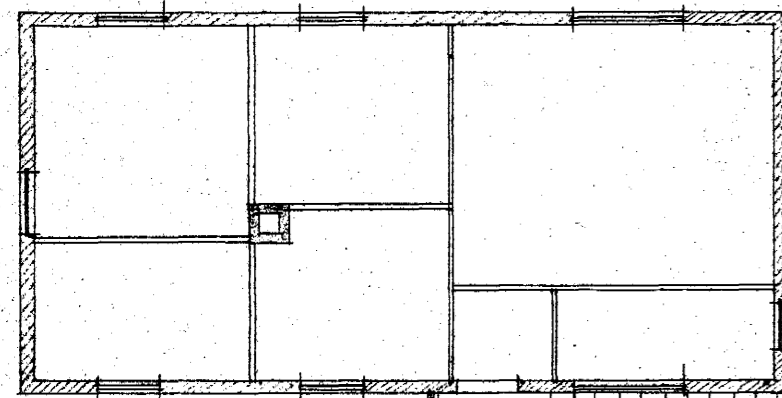


I. hæð

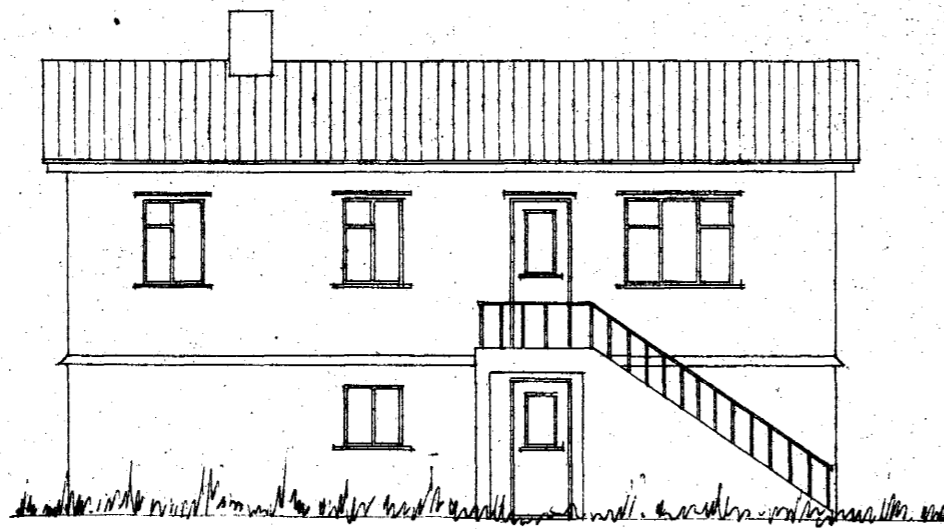

Suðaustur

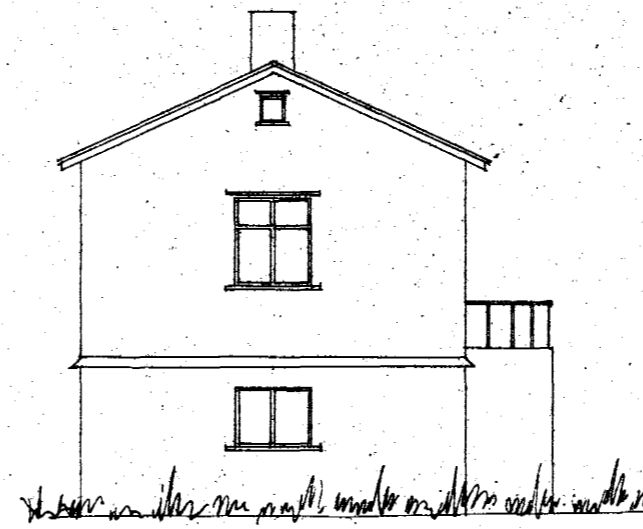

Suðvestur

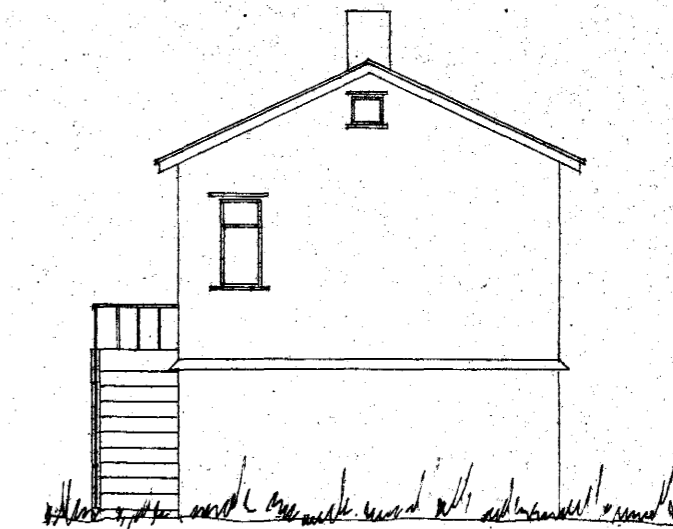


Norðaustur

FYRIR BREYTINGU


EFTIR BREYTINGU

tiff.todpdf - www.todsoftware.com - Demo Version


1015

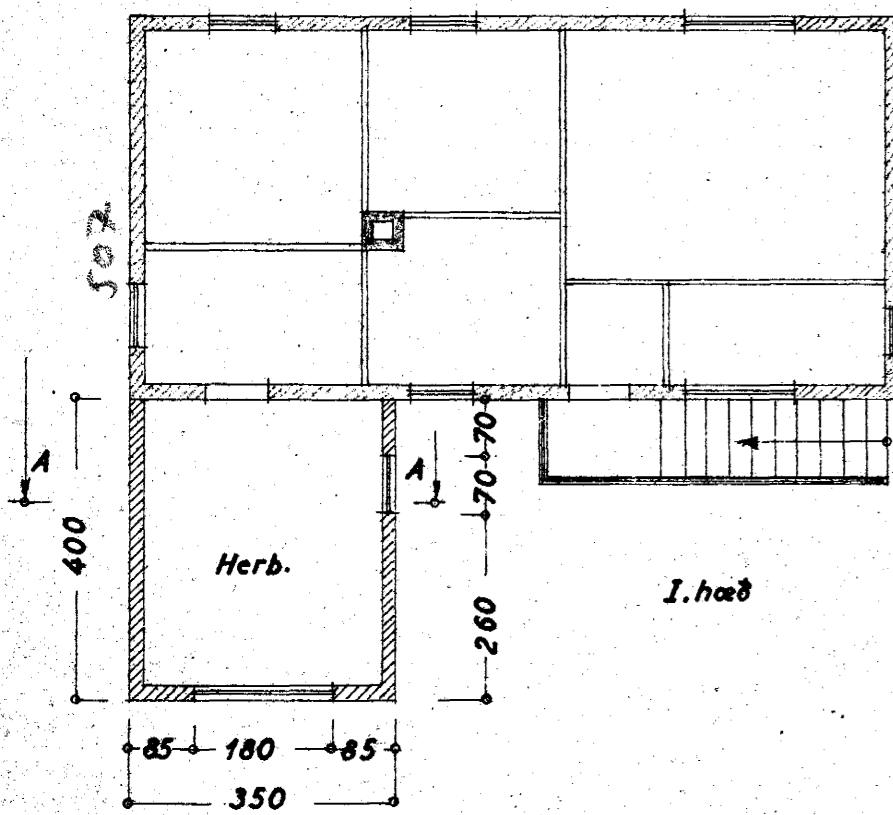


I. hæð

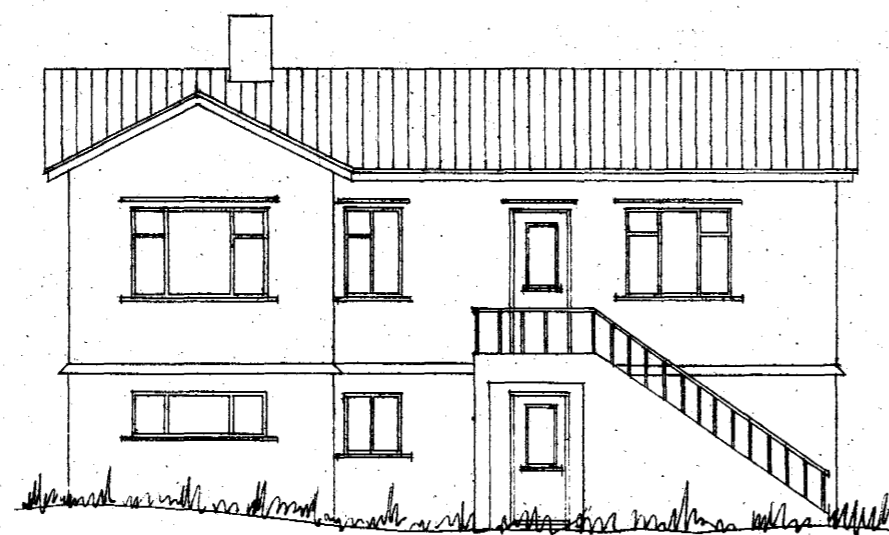


Suðaustur

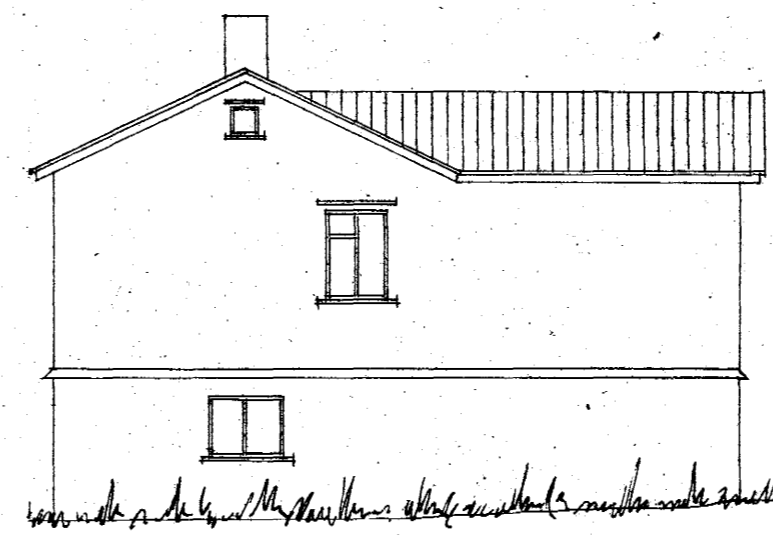


Suðvestur

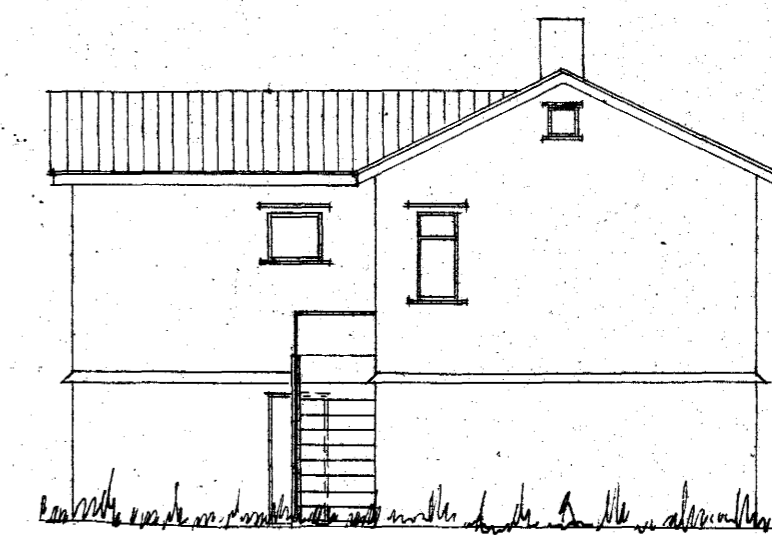

Norðaustur

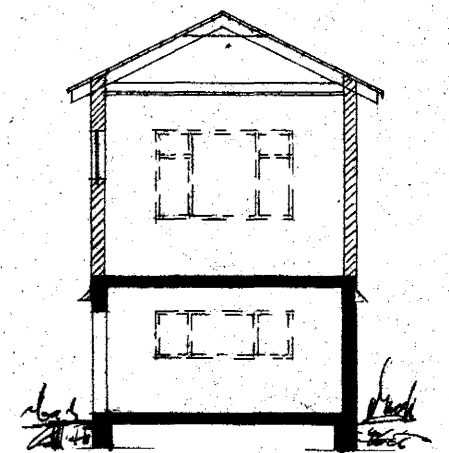

Sníð: A-A

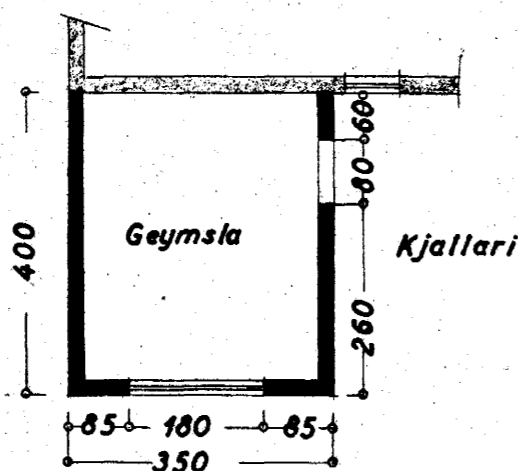

Geymsla

Kjallari

Spásmákið 2 sept. 1961  
F. Jónsdóttir