


HRAUNDRUN NR. 20 HAFNARFIRÐI M 1:100.

Samþykkt á fundi bygginga-
nefndar þ. 6/5 1964


BYGGINGAFULLTRÚINN

I HAFNARFIRÐI


f.h. *J.P.*

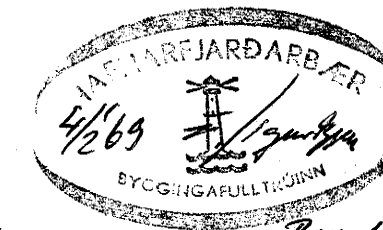

*Brúgðing er lítið höfðingurinn
Samþykkt.*

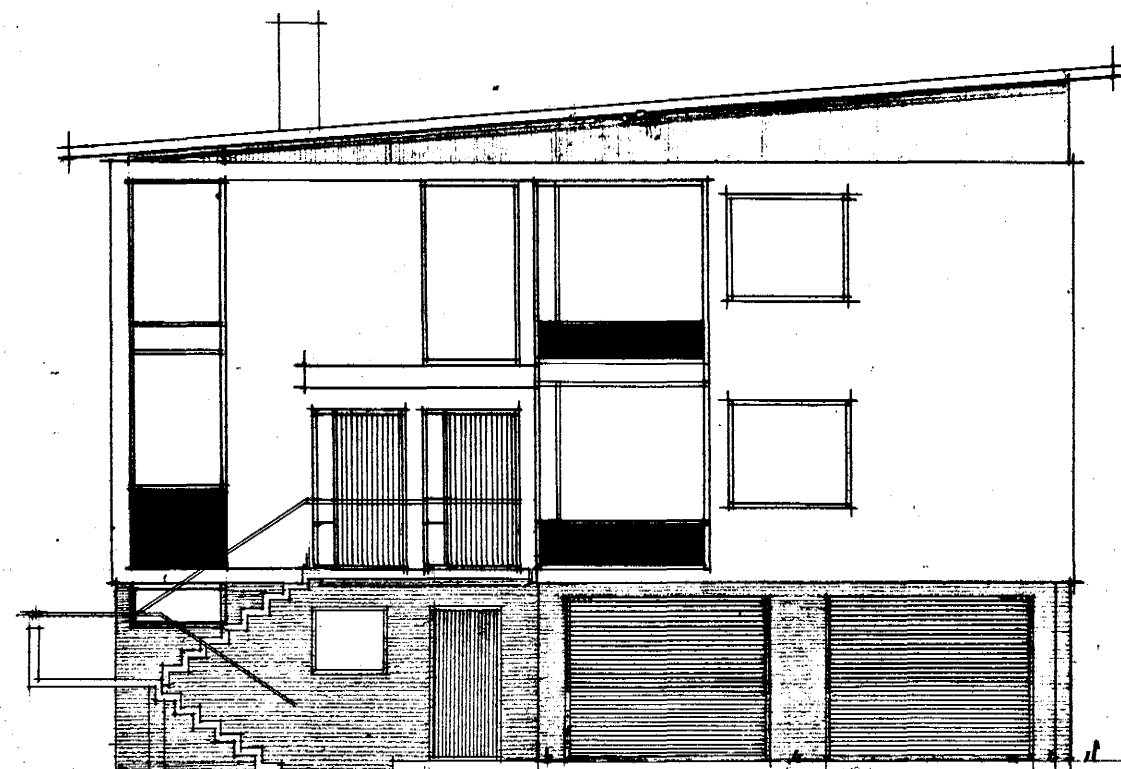


NORÐUR

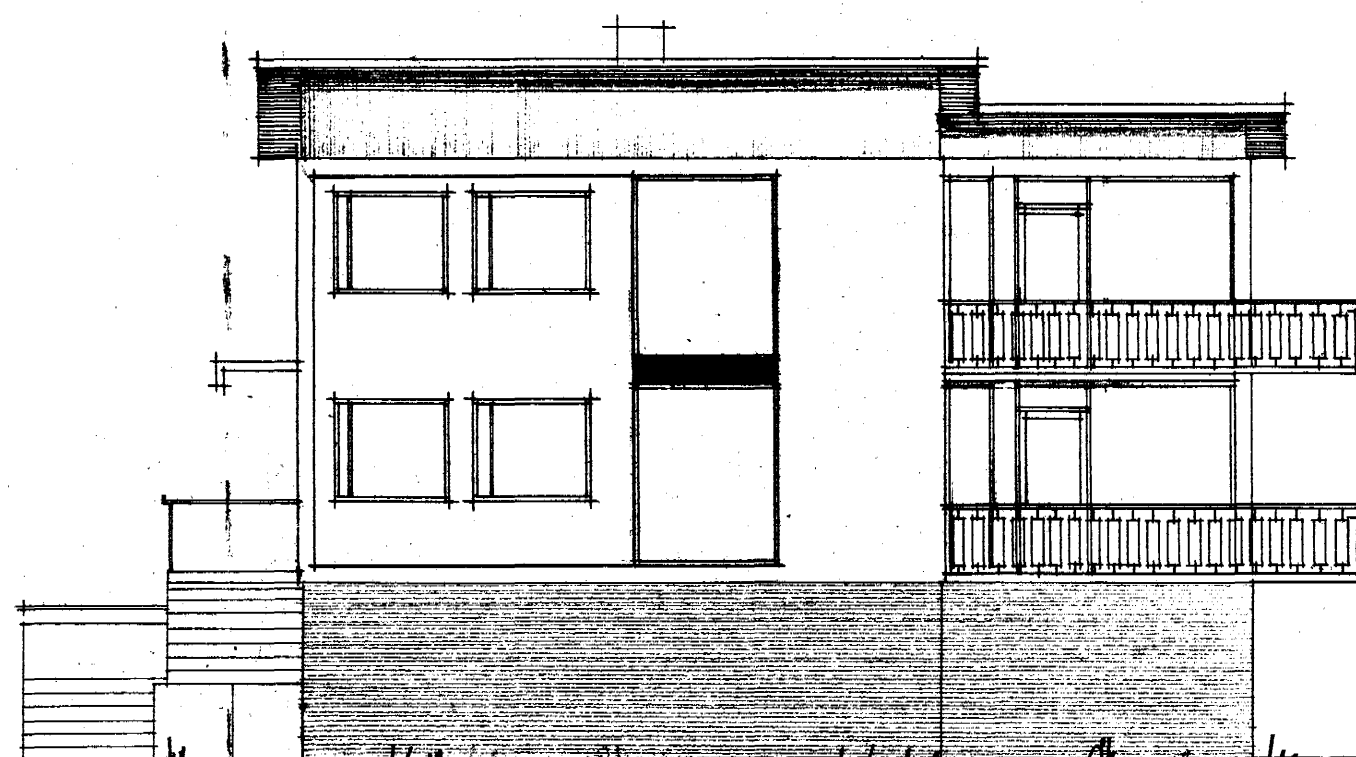


VESTUR

tifftopdf - www.rubissoftware.com - Demo Version

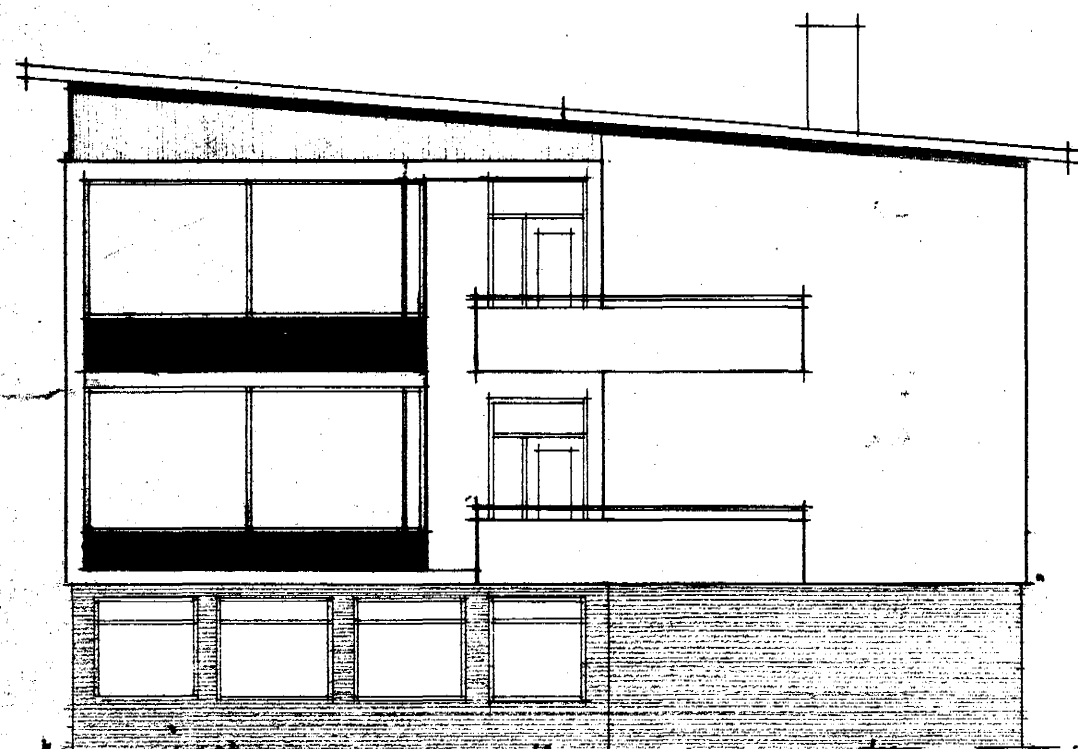

SUÐUR

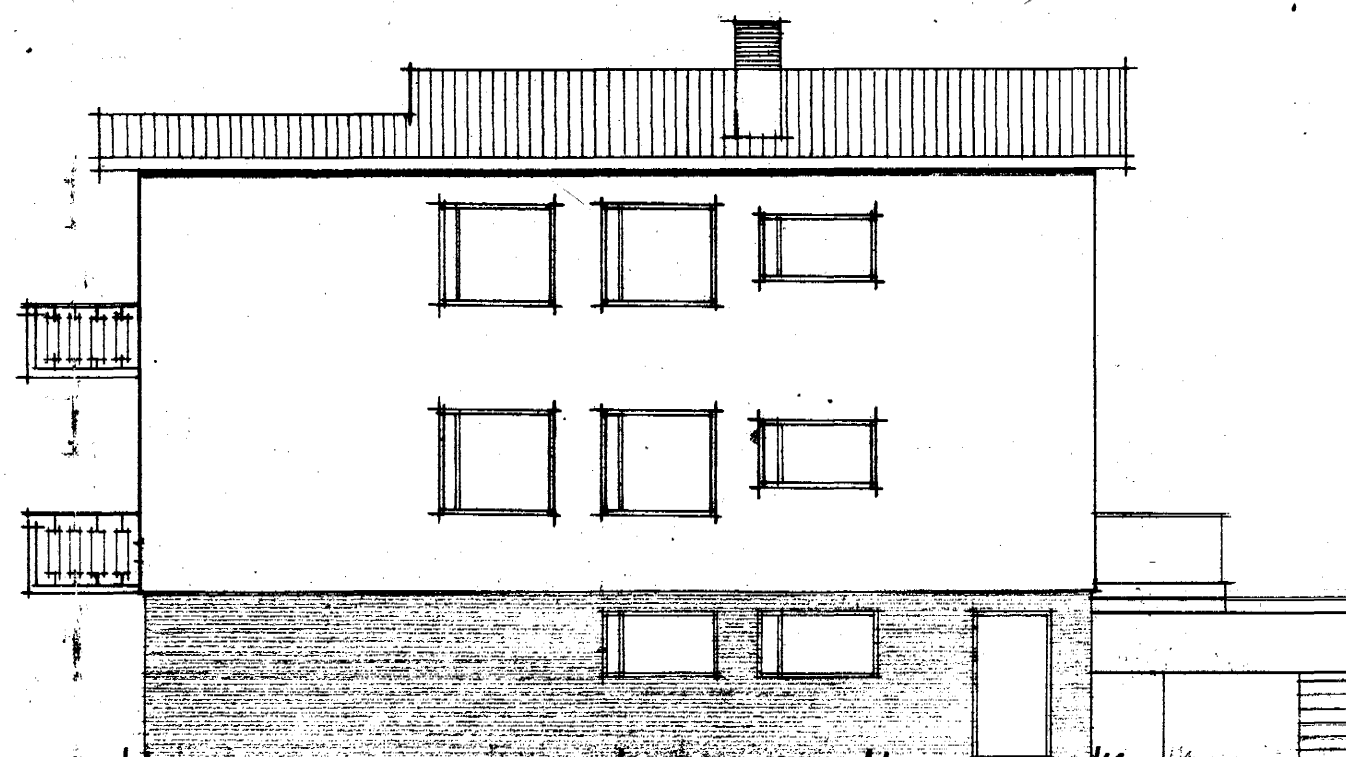

AUSTUR

BREYTT 1 NOV 1968

J. Hartmann Sveinsson

REYKJAVÍK 1 MARZ 1964

J. Hartmann Sveinsson