

30
 HRAUNBRUN NR. 6 HAFNARFIRÐI M 1:100.

Samþykkt á fundi bygginga-
 nefndar þ. 6/5 1964


BYGGINGAFULLTRÚINN
 Í HAFNARFIRÐI

f.h. *[Signature]*




AFSTÖÐUNVNB M 1:500
 FLATARMÁL HUGS 132,92 M²
 ~ ~ BIFREIÐAG 49 M²


*Þessum á milli höfðum
 Samþ.*

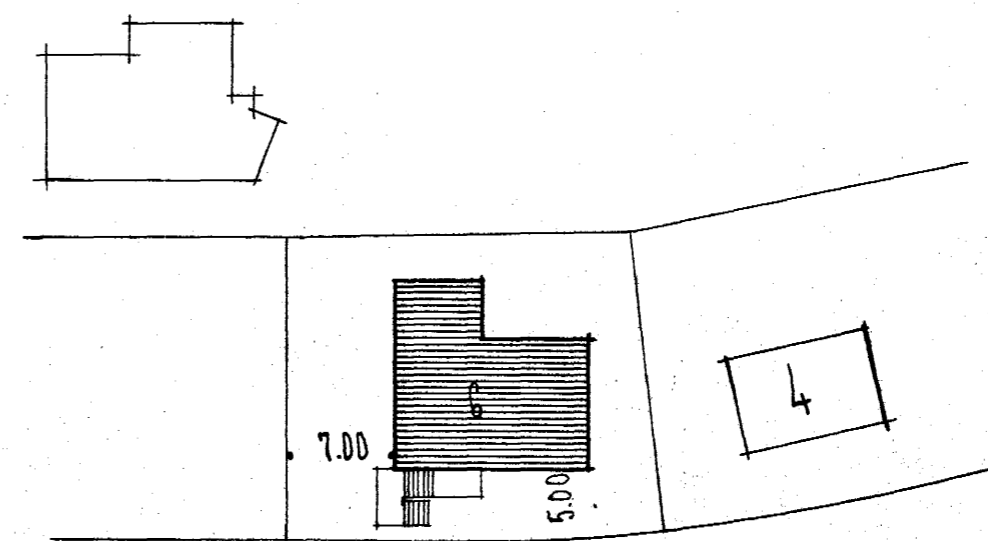

HRAUNBRUN

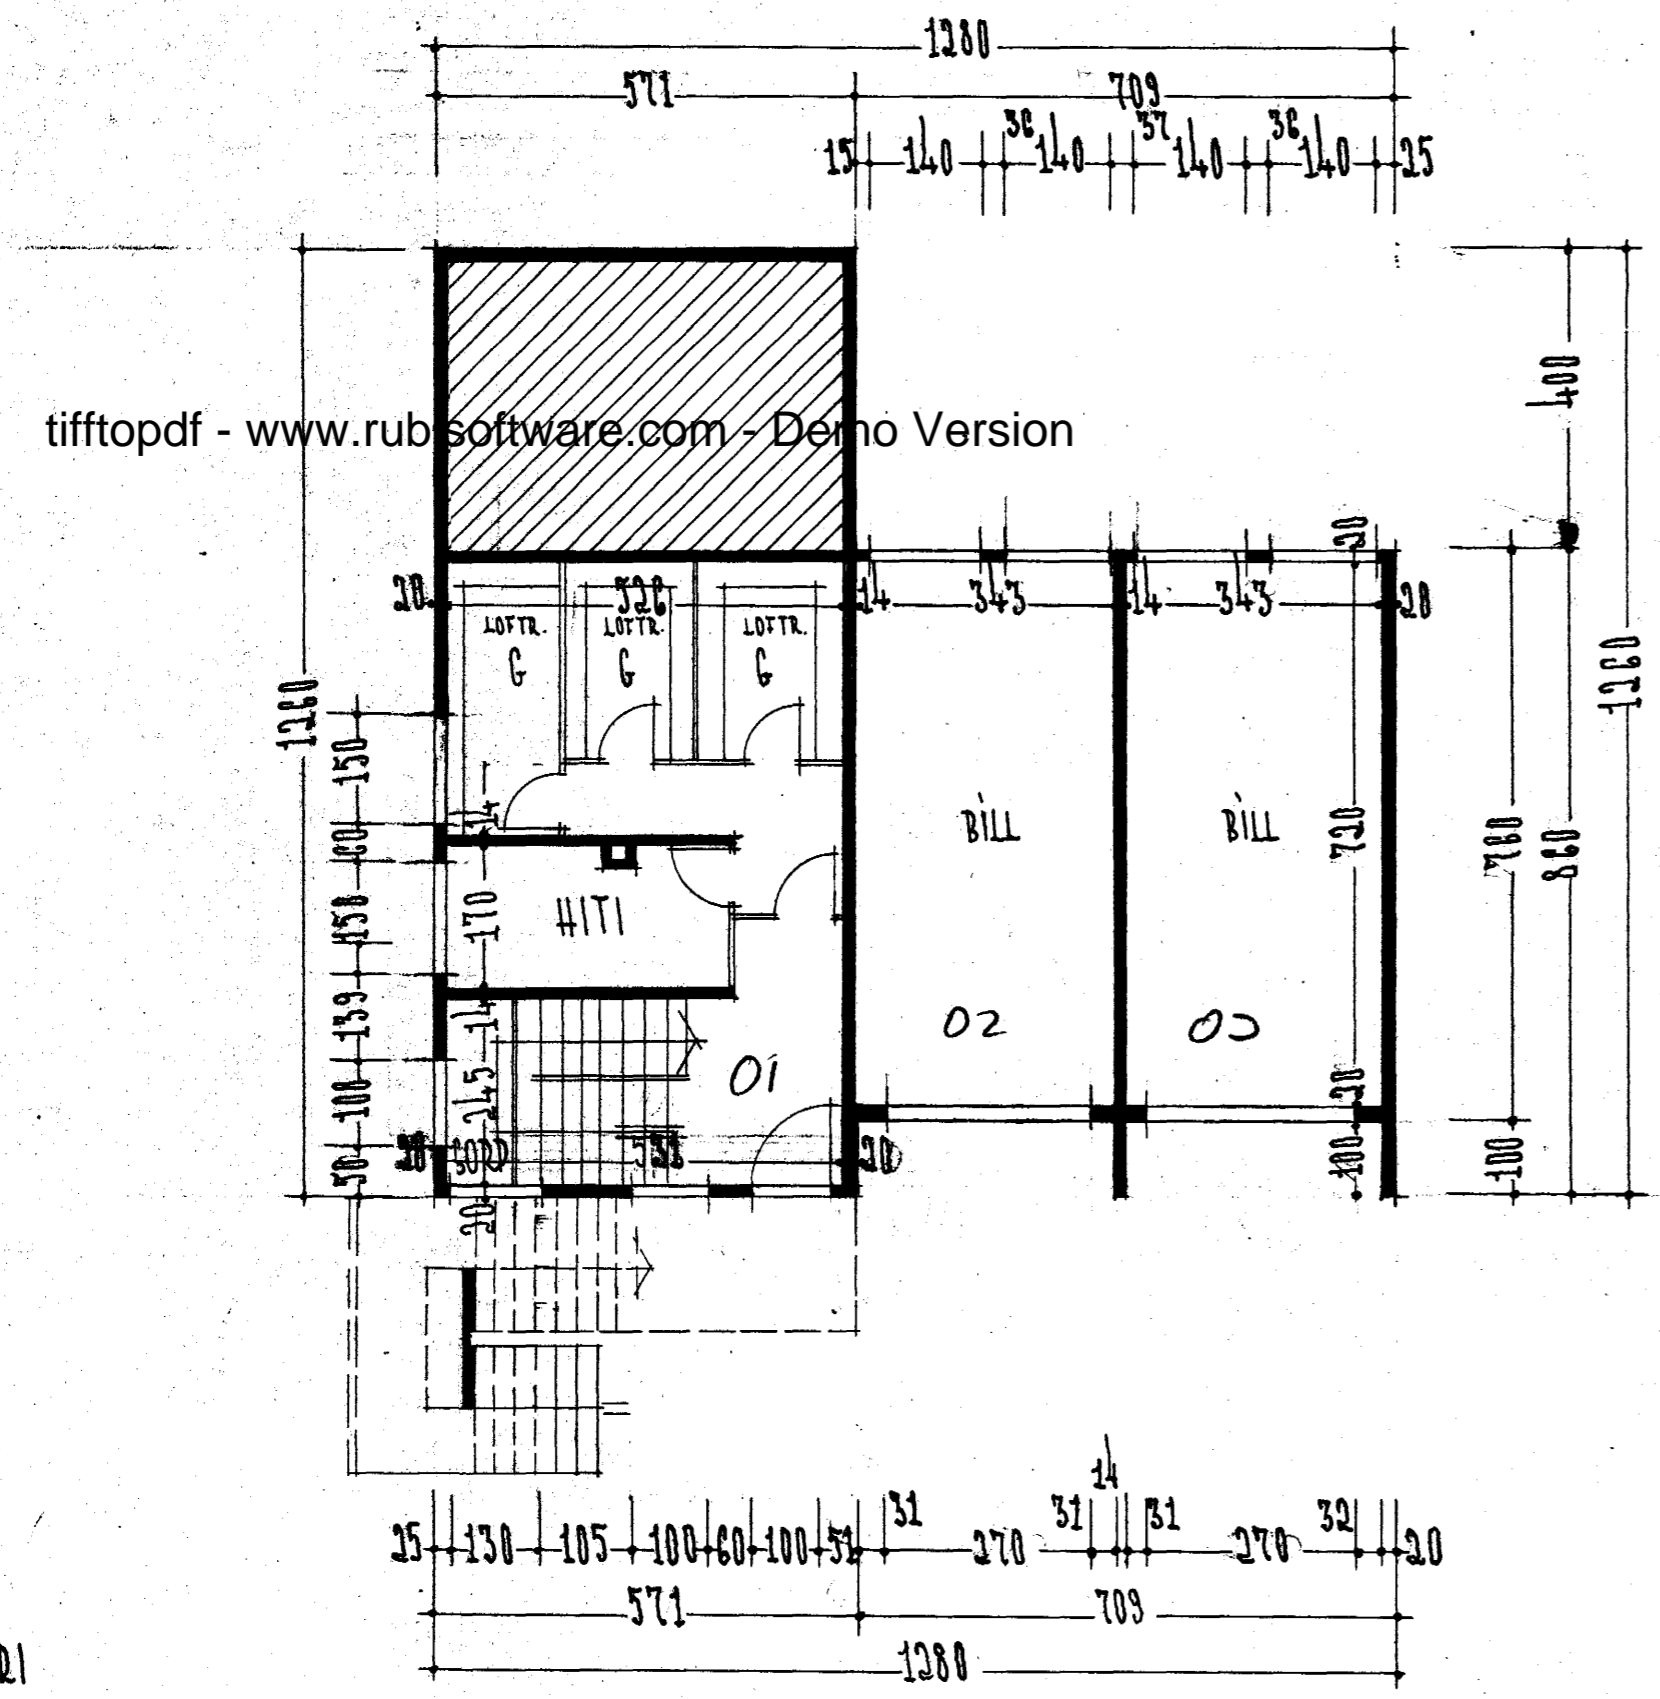

KJALLARI

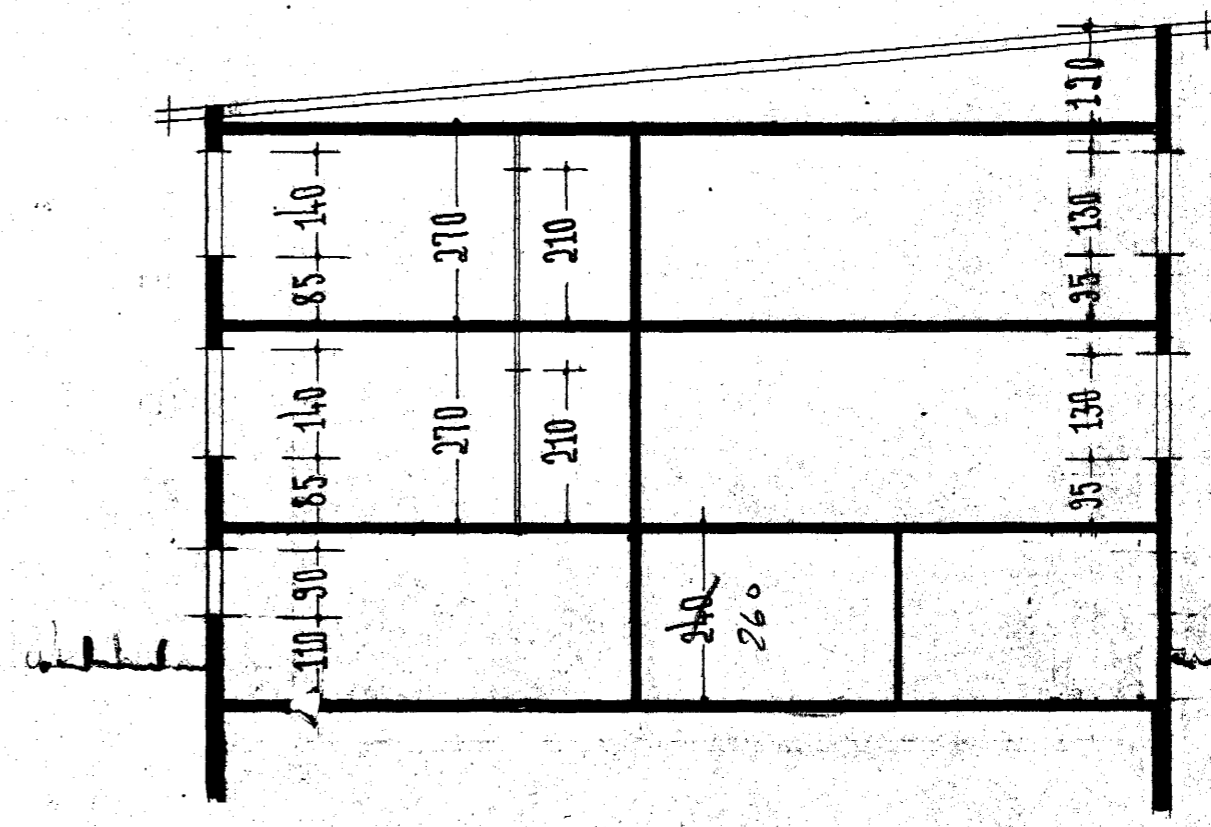

SKURÐUR

ÞREYTTI-Í NOV 1968

Þyastan Sveinsson

REYKJAVÍK Í MARZ 1964

Þyastan Sveinsson