



30
 HRAUNDRUN NR. 8 HAFNARTIRSI M 1:100

Samþykkt á fundi bygginga-
 nefndar þ. 6.15.1964
 BYGGINGAFLUTUINN
 Í HAFNARTIRSI
 f.h. H.P.

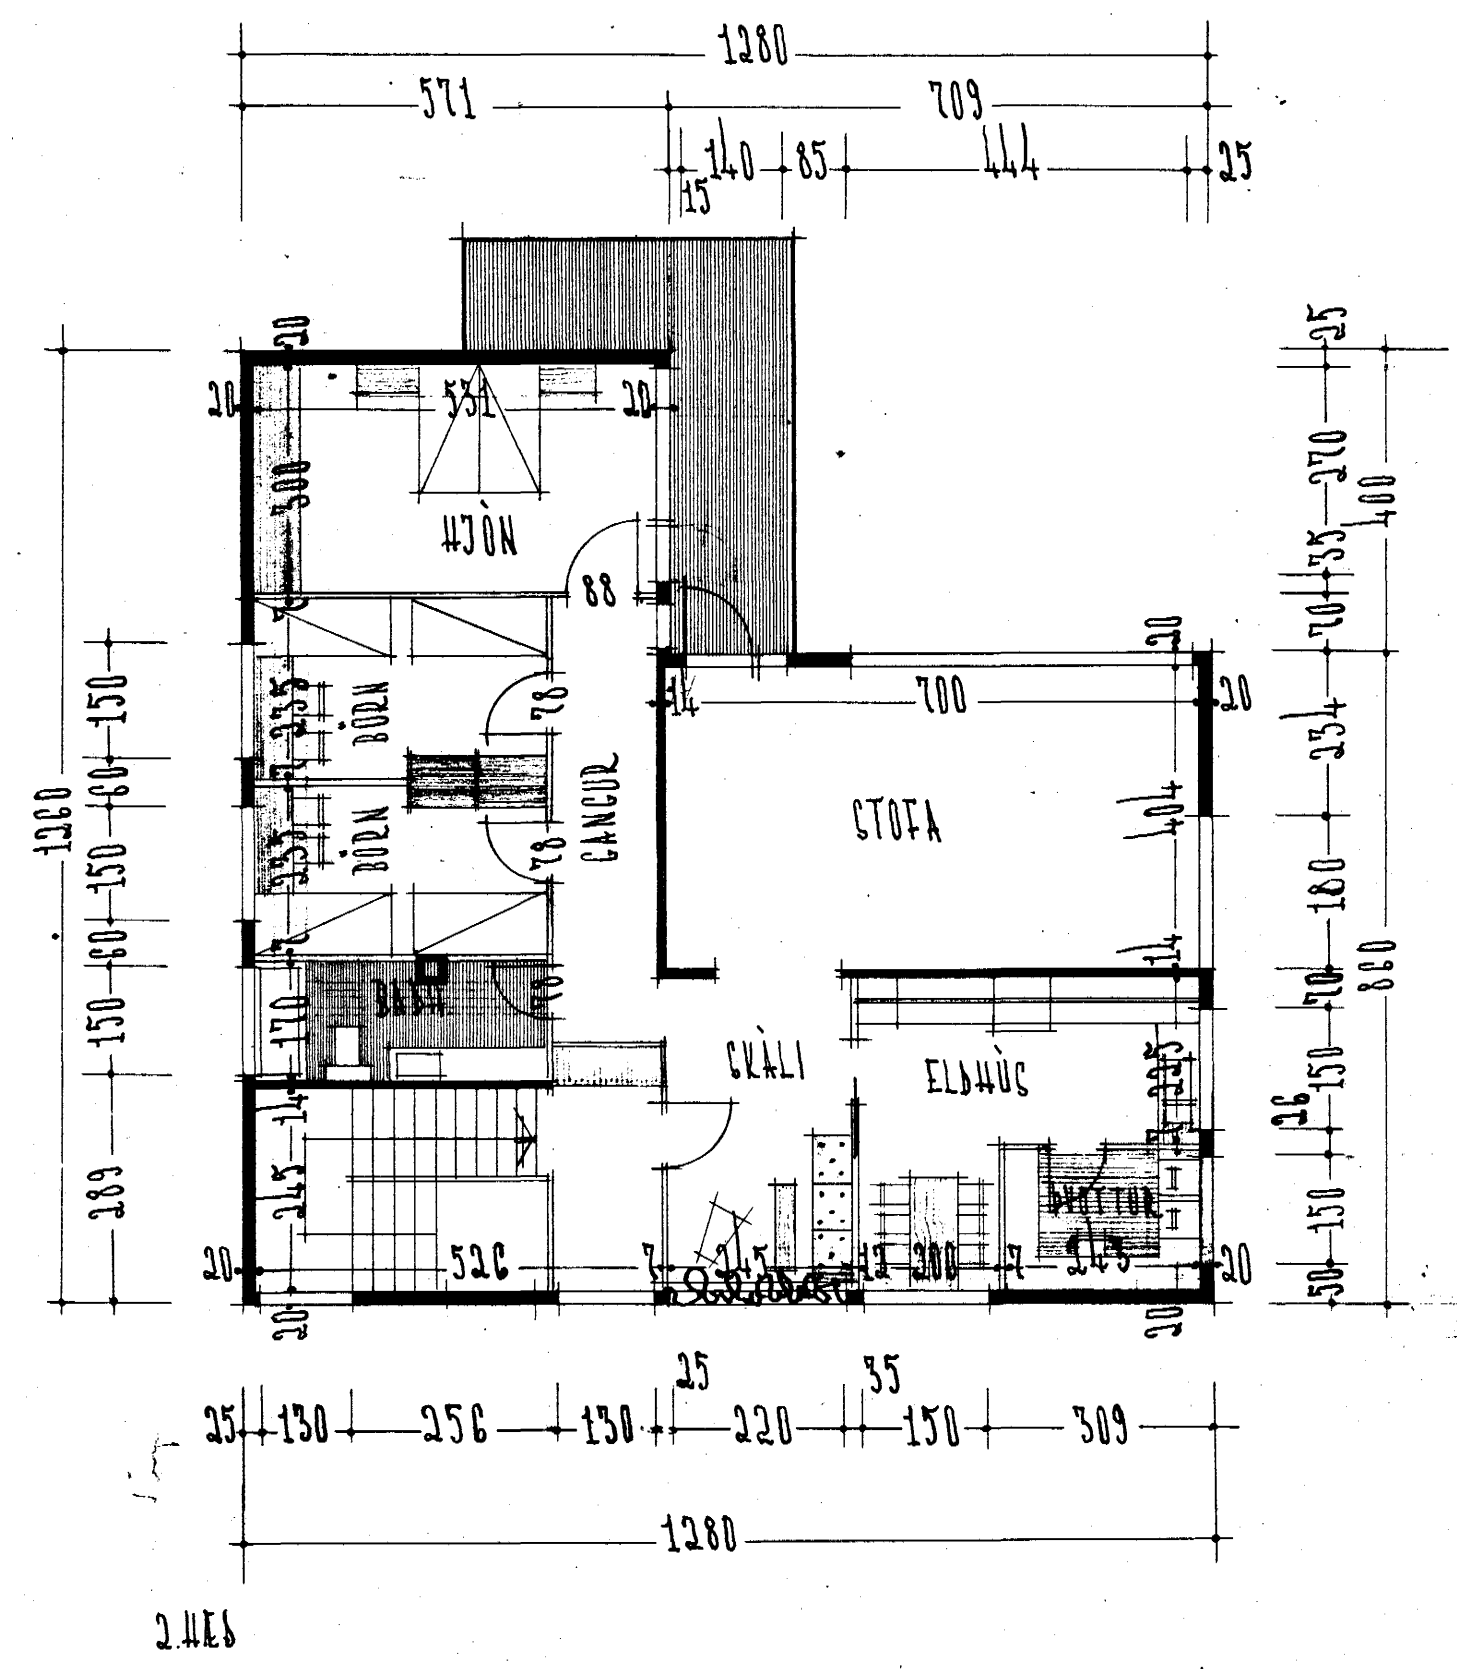

Byggingarfulltrúinn
 Brynjar Pétursson samf.

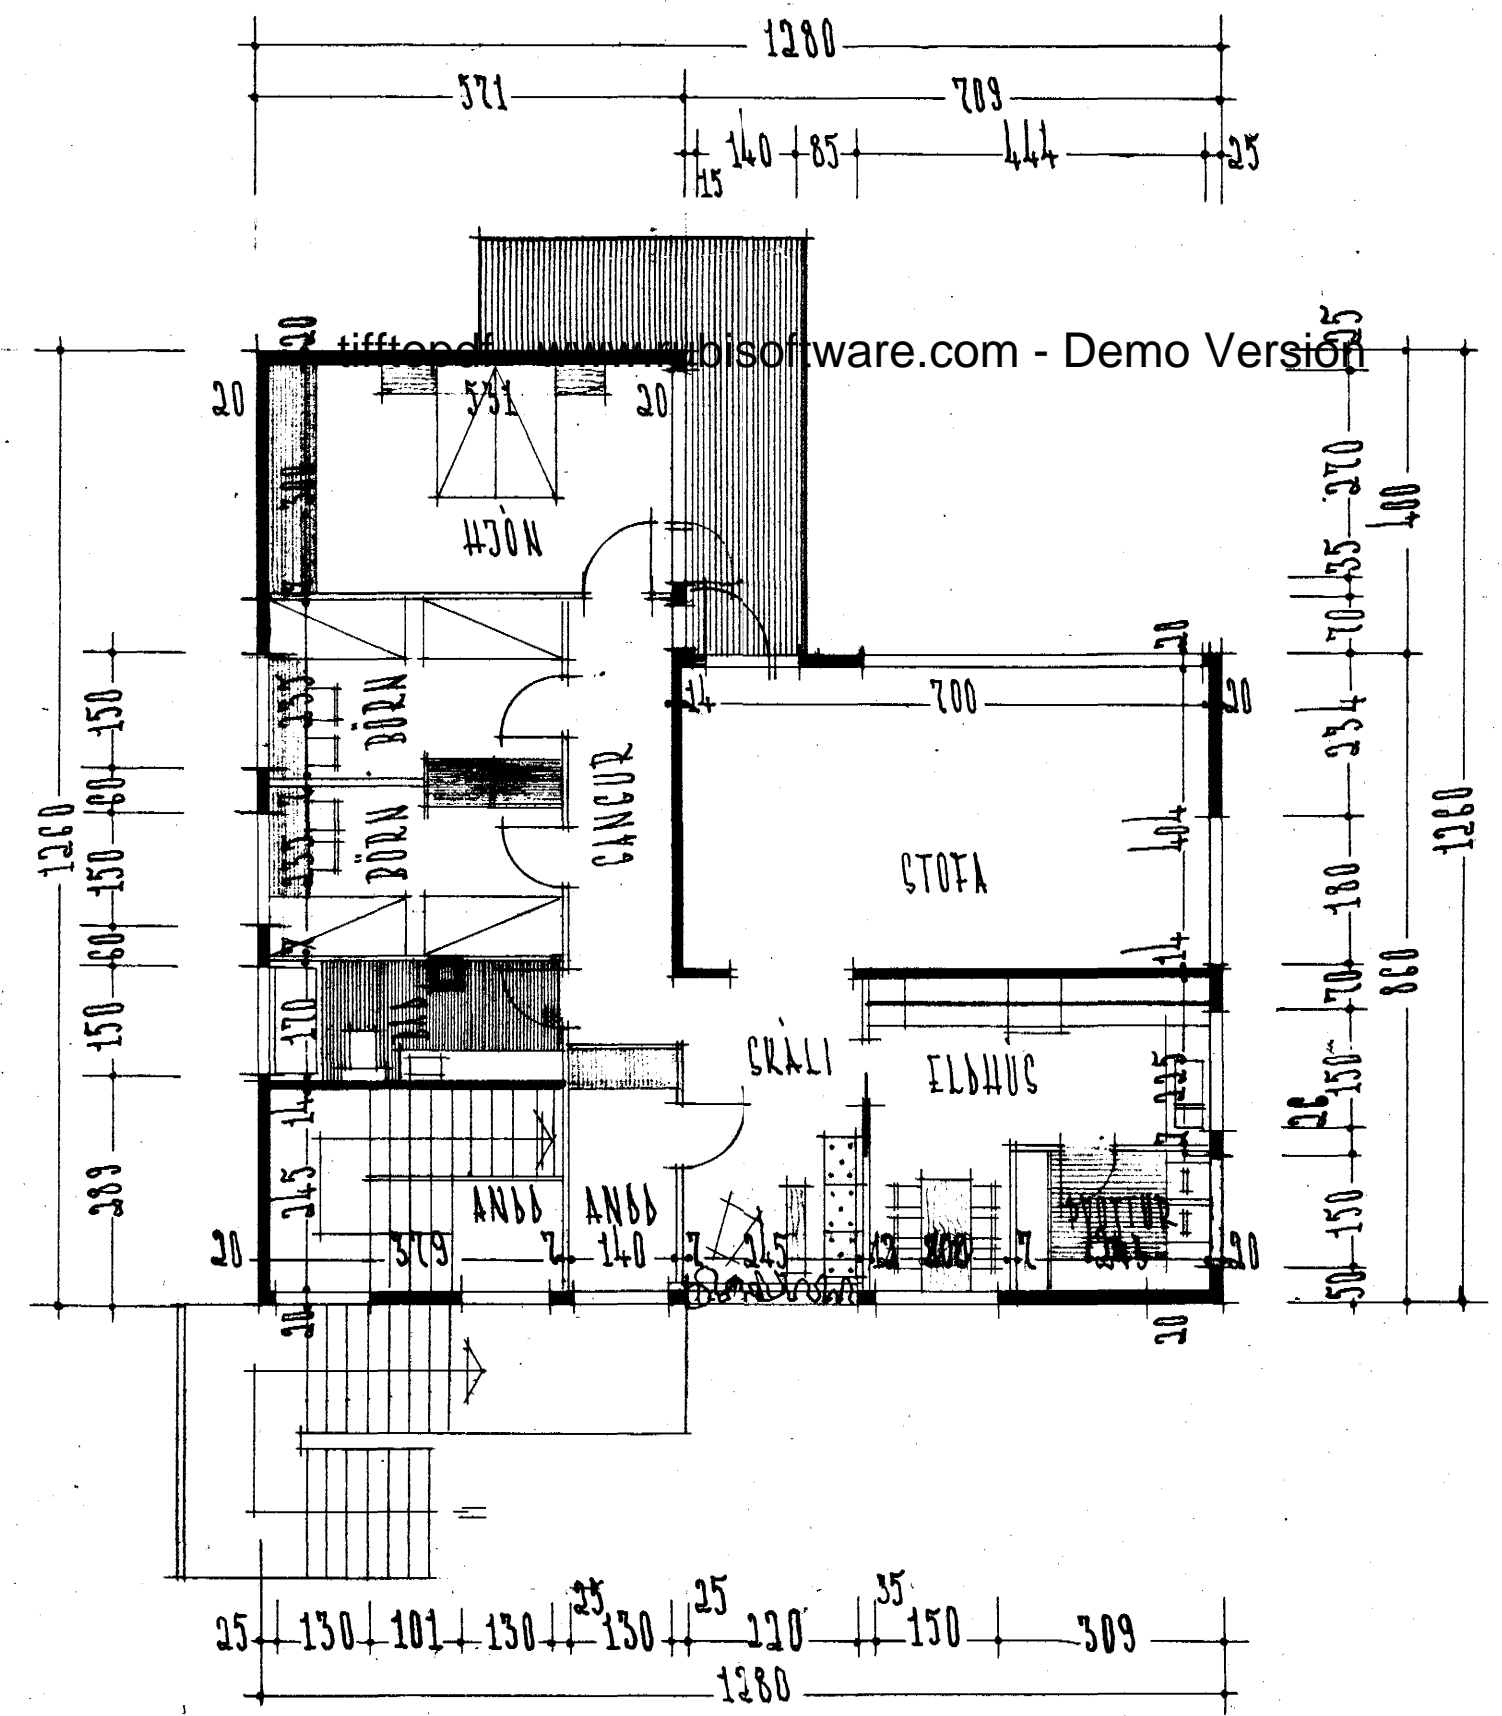

BREYTT Í NOV 1968

Þjartan Sveinsson

REYKJAVÍK Í MARS 1964

Þjartan Sveinsson

1.4E6

2.4E6