



Samþykkt á fundi bygginga-  
nefndar þ. 24/ 8 1977  
BYGGINGAFULLTRÚINN  
HAFNARFIRDI  
*Þ. Einar Sigurðsson*

*Ganga skal fól ogna  
eldstæði í samræði við  
slökkviliðsfora*

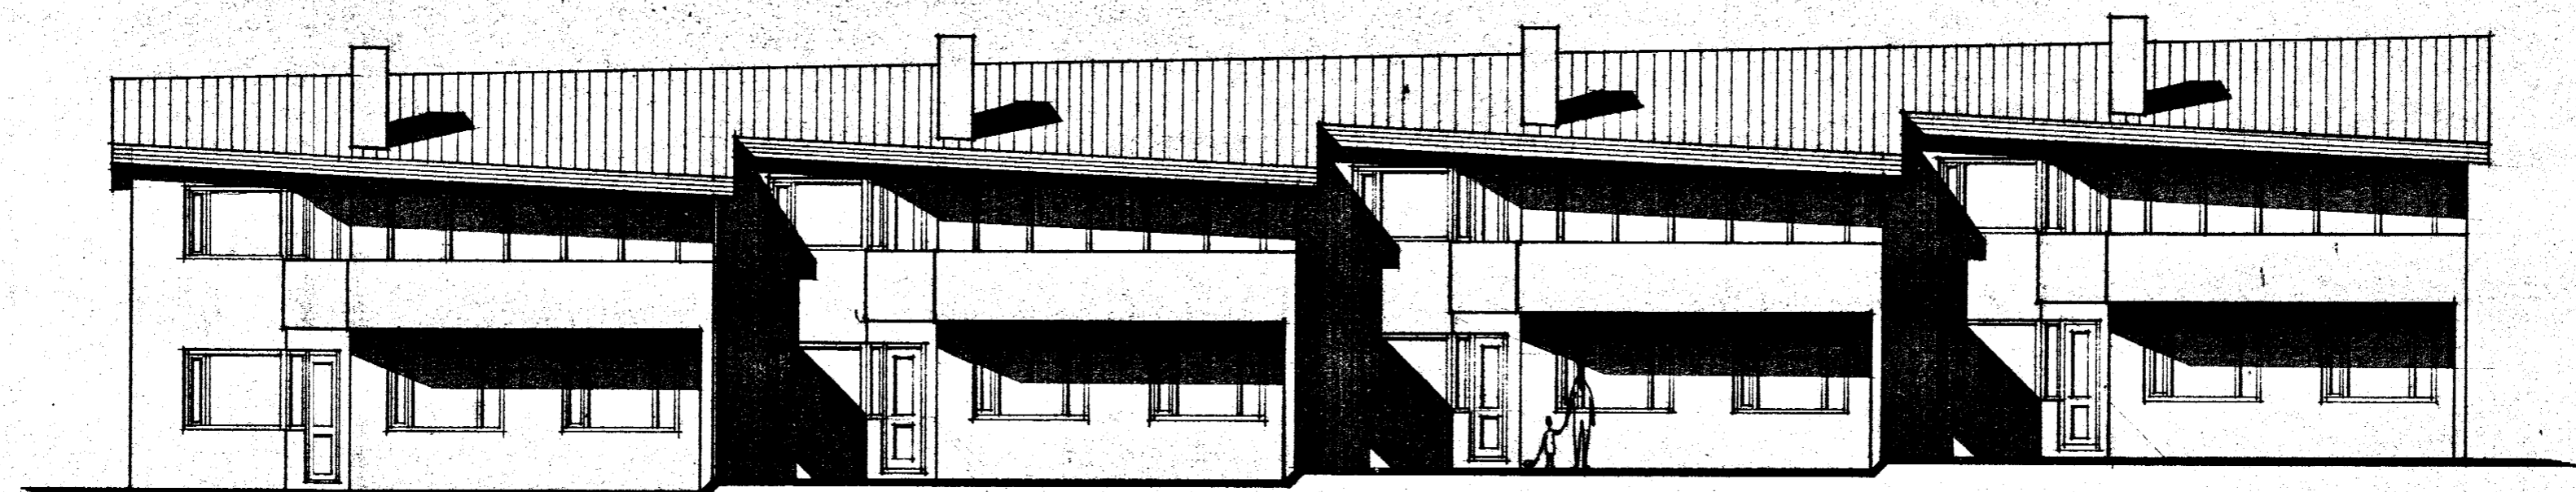

SÚÐURHLÍÐ

tifftopdf - www.rubissoftware.com - Demo Version

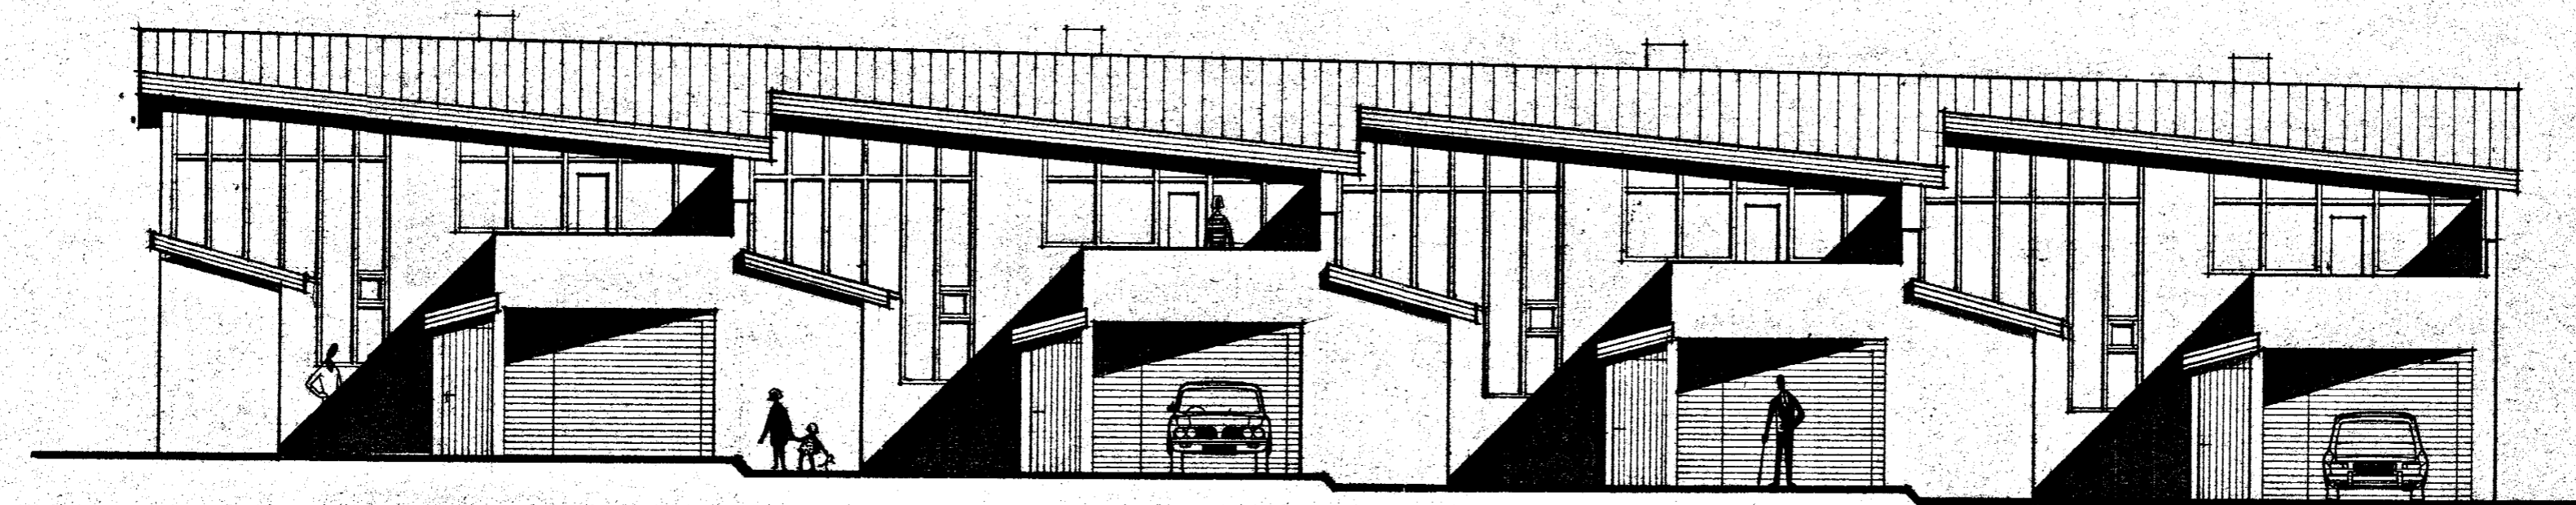

NORÐURHLÍÐ

TEIKNUN SE ARKITEKTASTOFA  
fells múla 26 reykjavík s.82022  
HRAUNBRÚN 31-37 HF  
útlit  
*Steinunn Jónsdóttir*  
M. 1:100 MAÍ '77 lára