


Samþykkt á fundi bygginga-  
nefndar þ. 24 / 8 1977  
BYGGINGAFULLTRÚINN  
Í HAFNARFIRÐI  
P.h. Einar Sigurðsson

Gagna skel frá önnur  
eldstaði í samráði við  
stjórnstöðjara

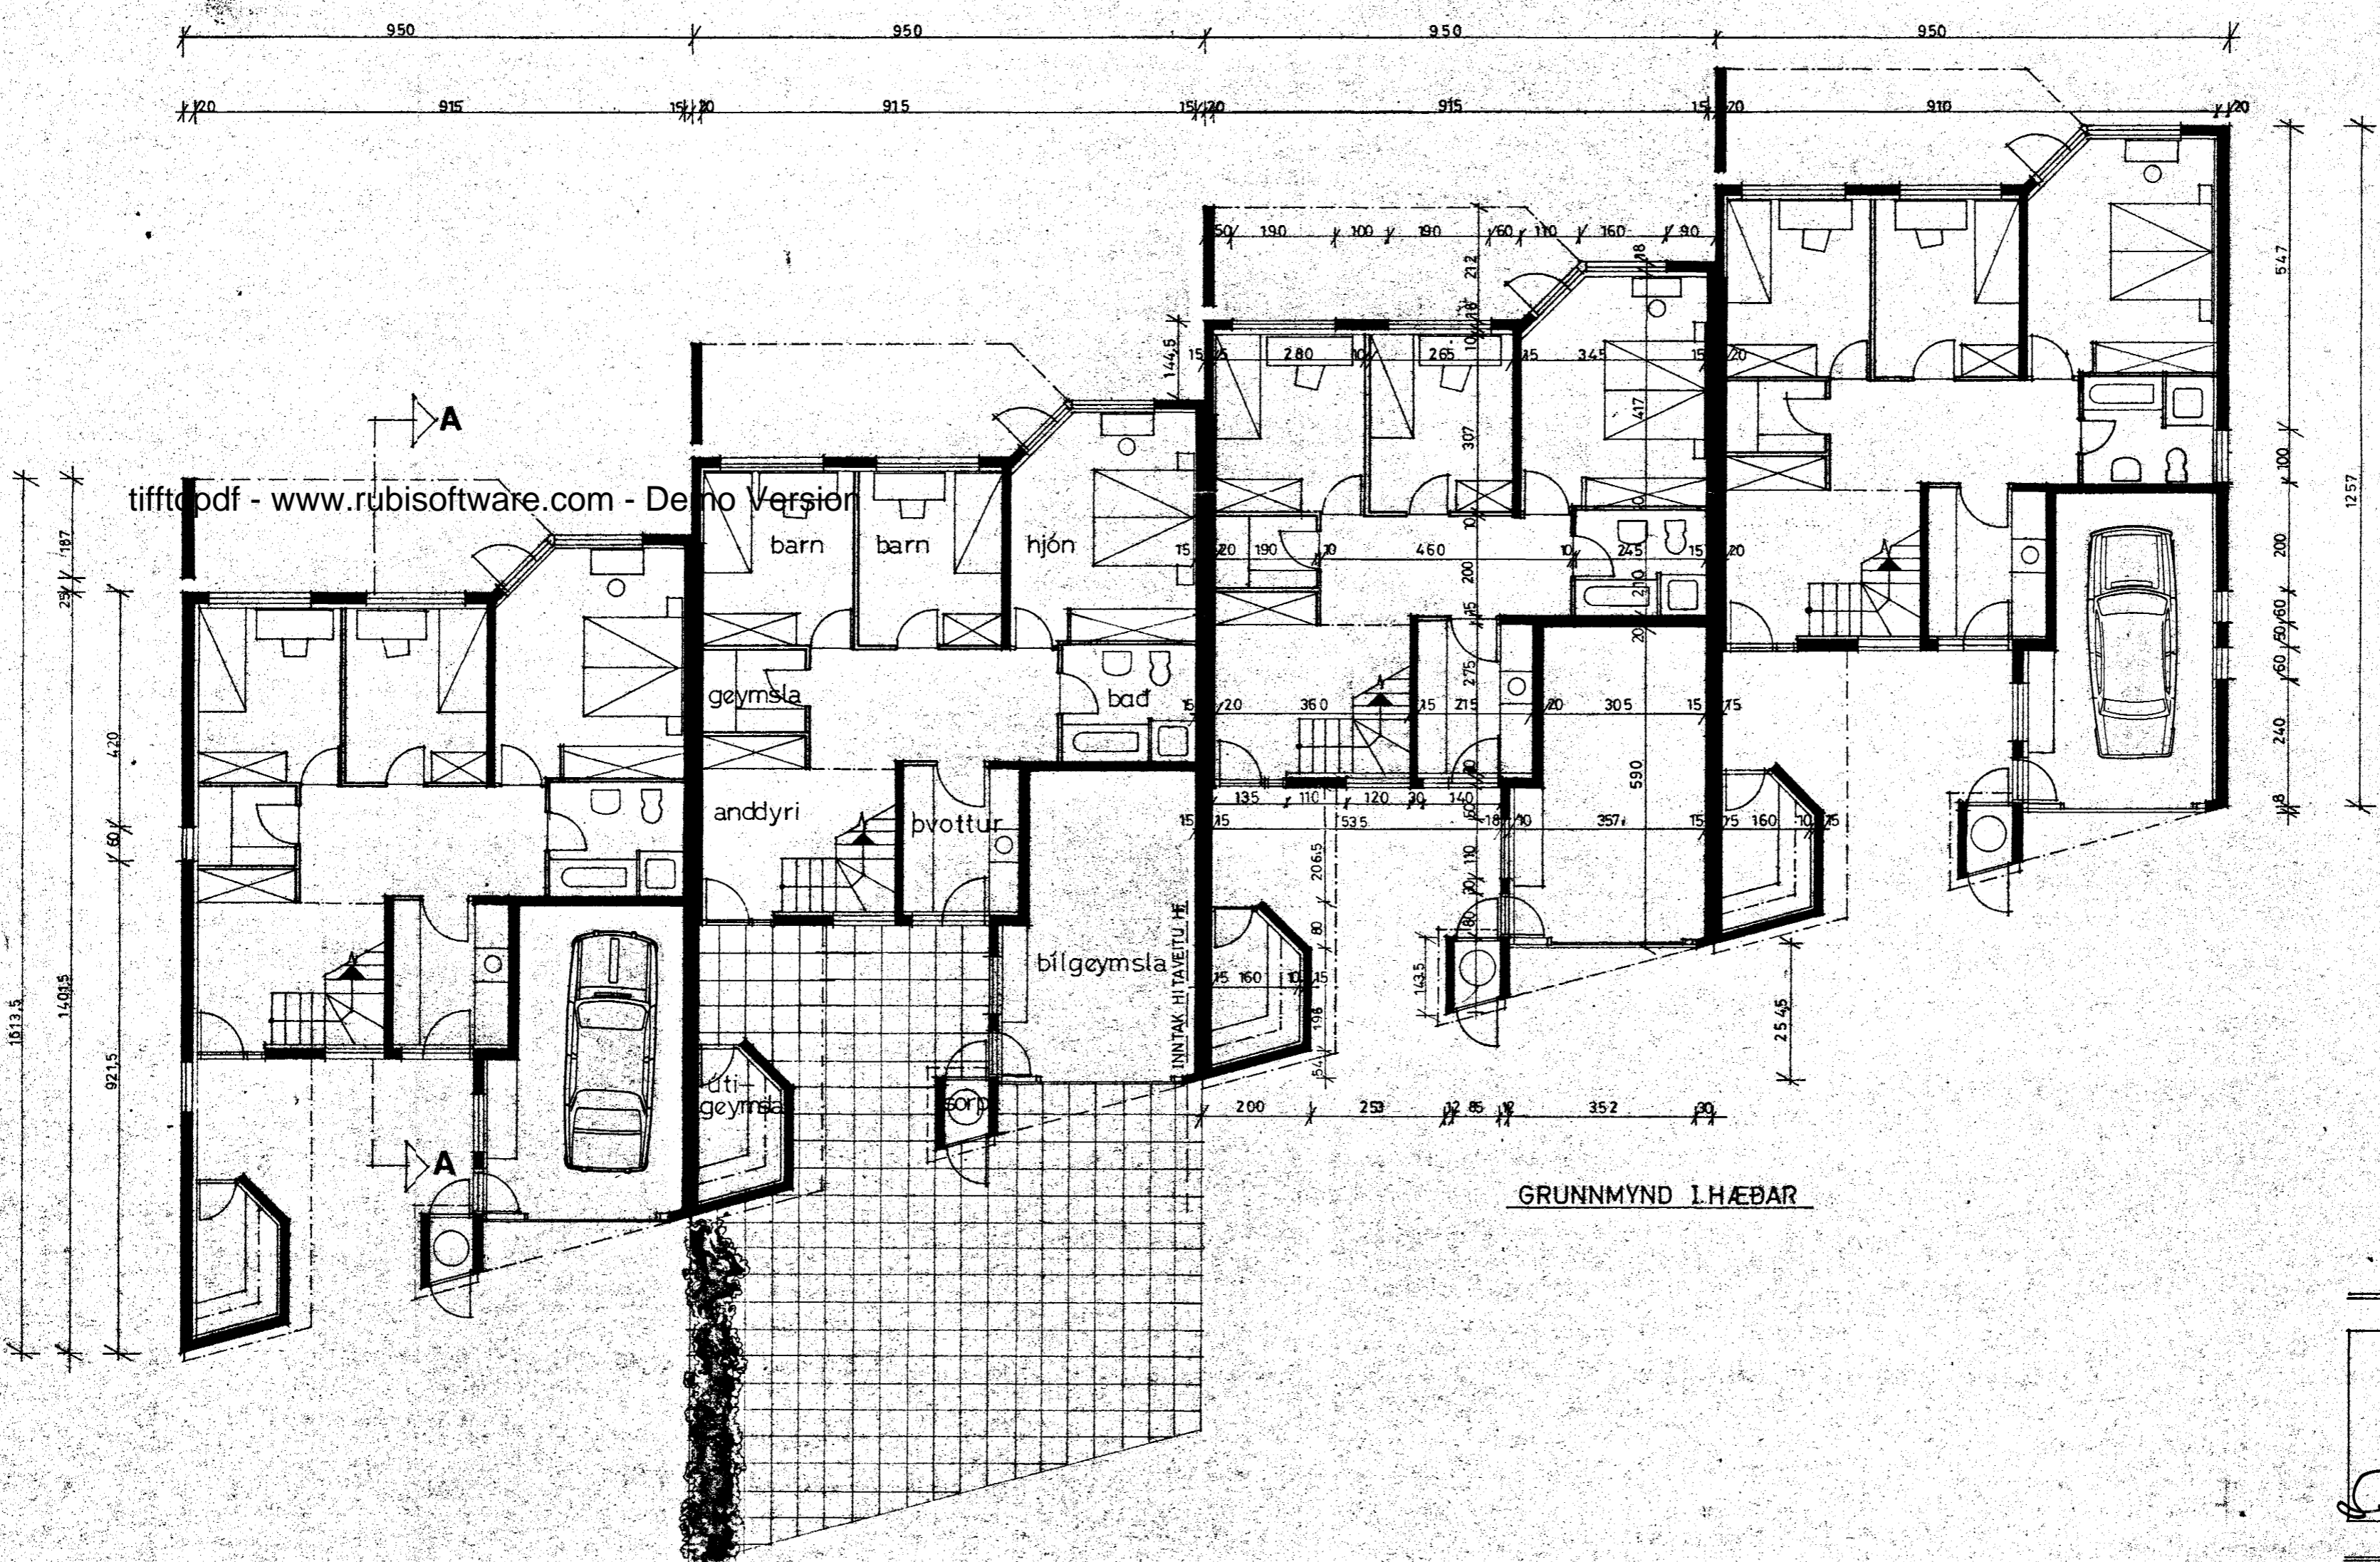

GRUNNMYND I.HÆÐAR

TEIKNUN SF ARKITEKTASTOFA  
fells múla 26 reykjavík s.82022

HRAUNBRÚN 31-37, HF  
grunnmynd

*Einar Sigurðsson*  
M. 1:100 MAÍ '77 lára