

*Heldi E. Einarsson*


1664534659



Samþykkt þann

12 JUNI 2003

Byggingaáskilfráttir í Hafnarfirði  
F.h. Sigurbjartur H. Halldórsson

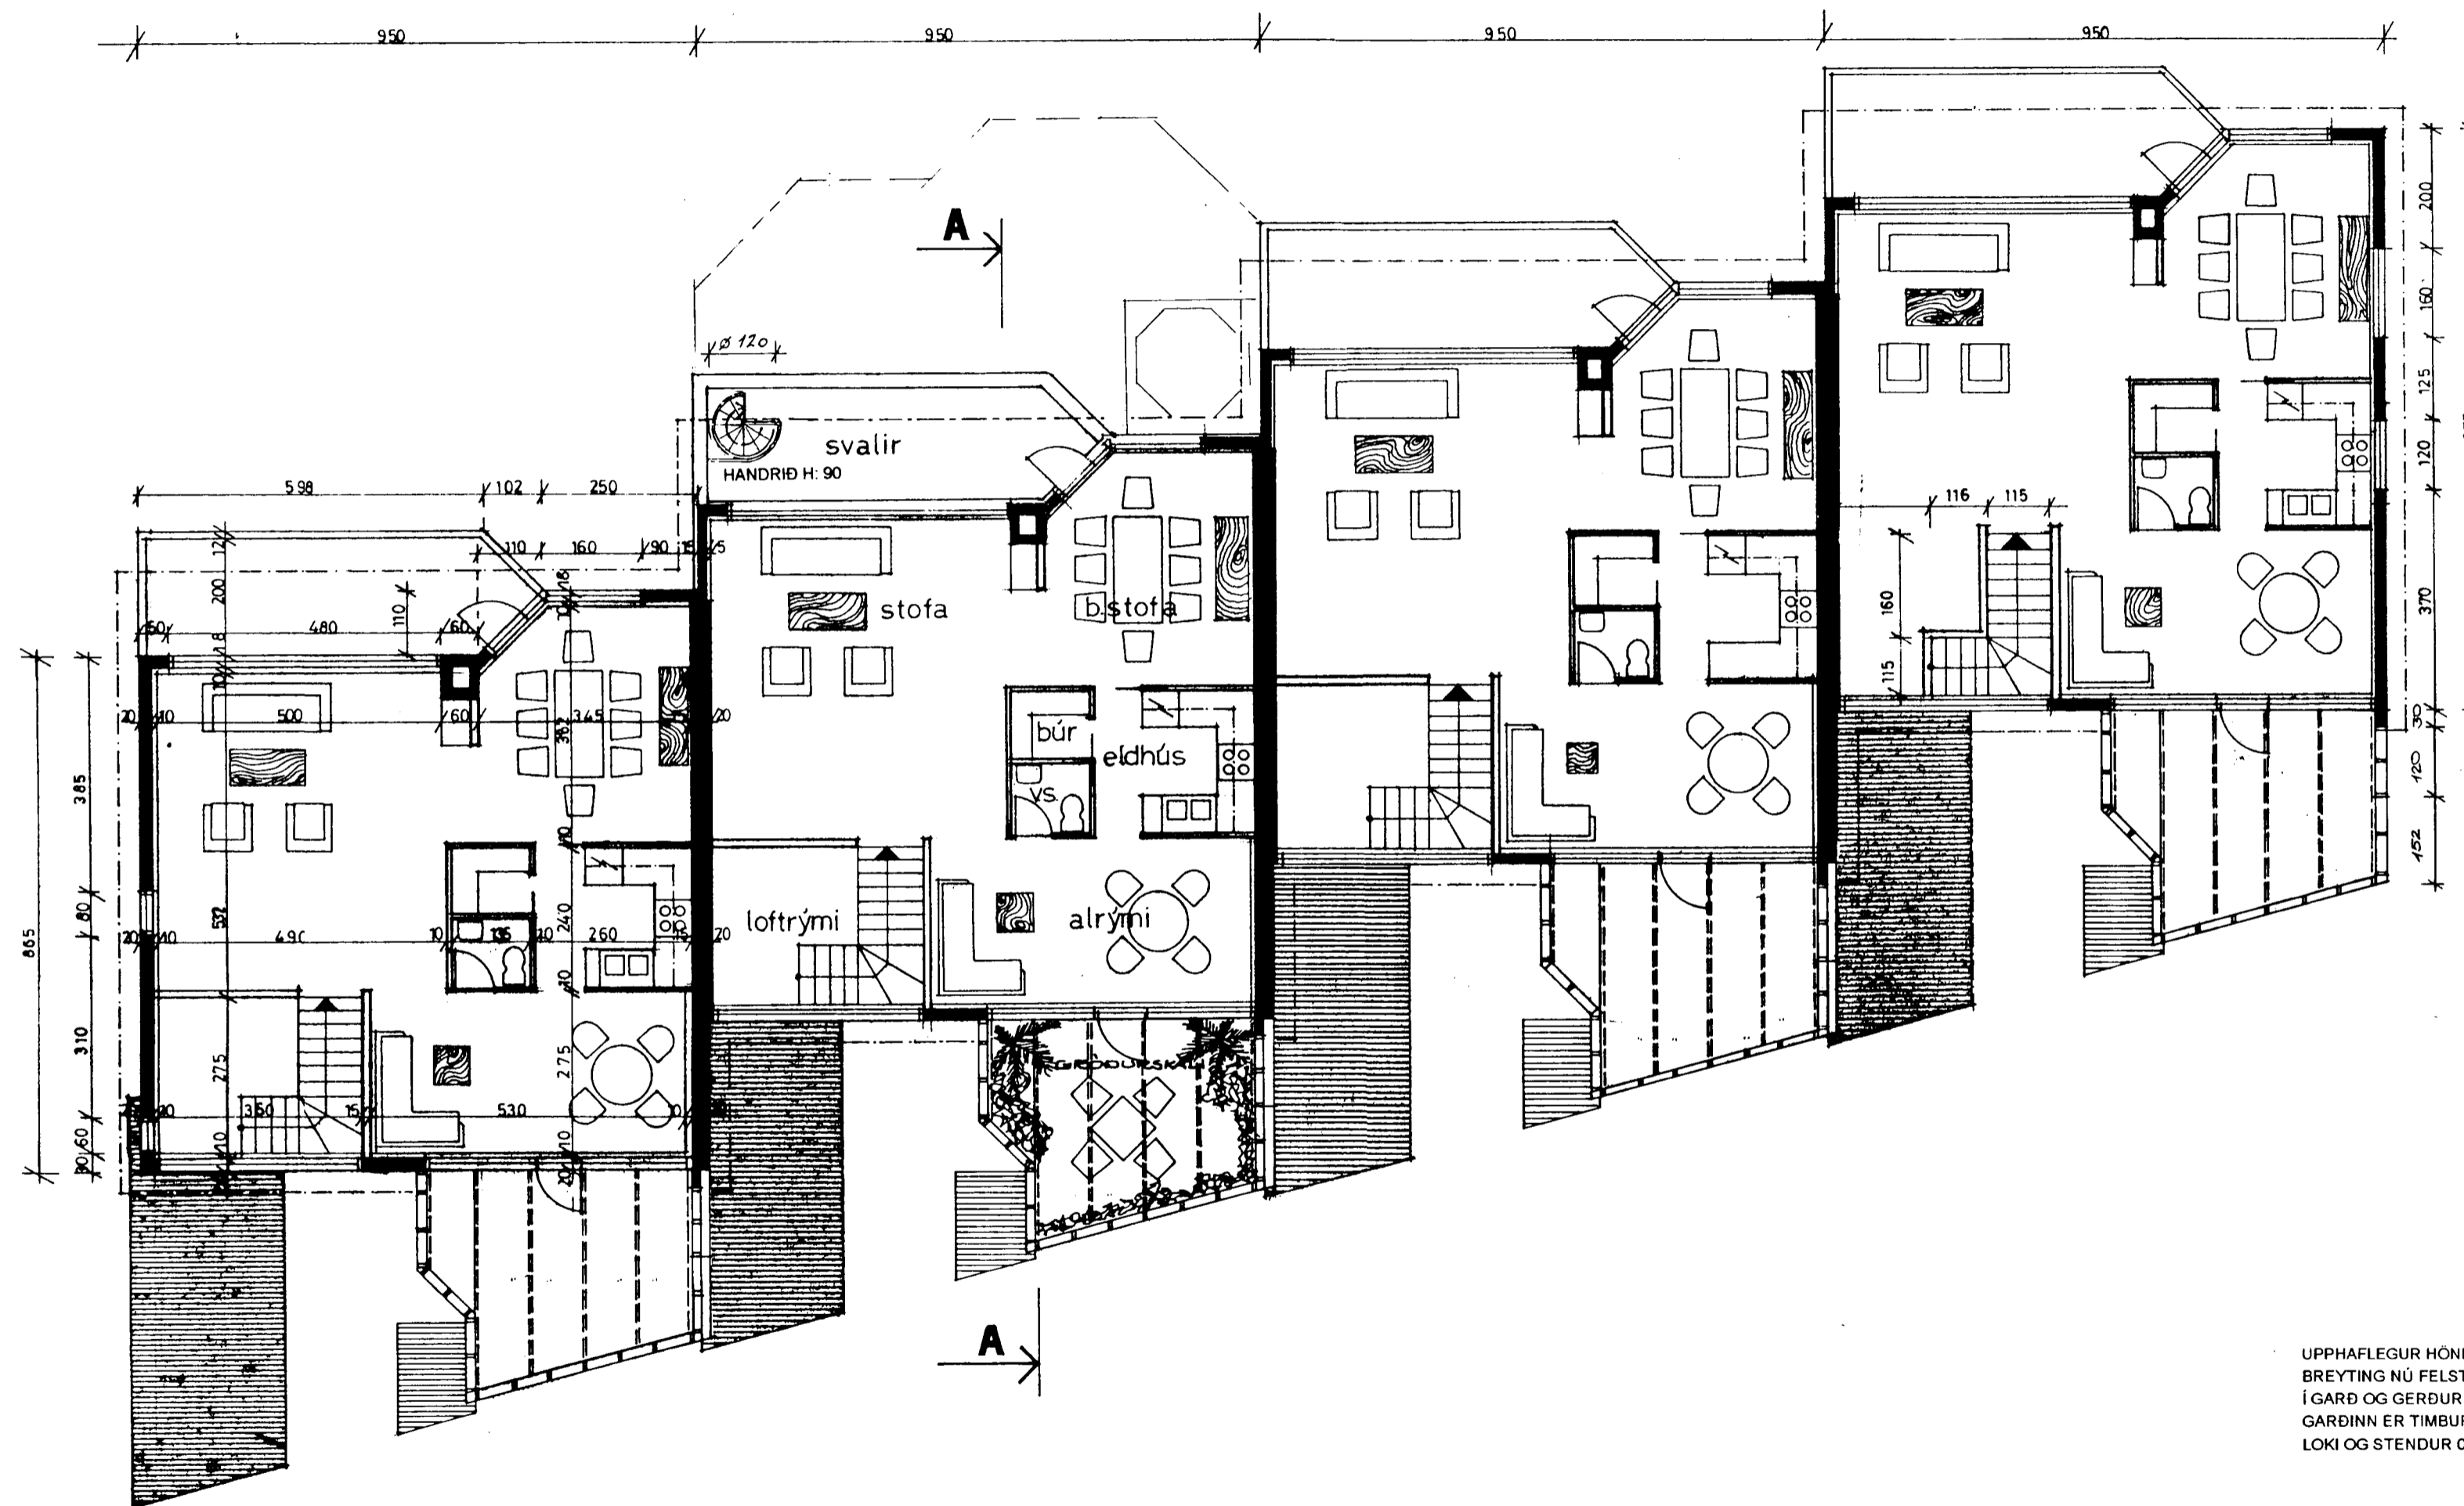


UPPHAFLEGUR HÖNNUÐUR RADHÚSALENGJUNNAR ER STEFÁN BENEDIKTSSON. BREYTING NÚ FELST Í AÐ SETTUR ER HRINGSTIGI AF SVÖLUM HÚSS NR. 35 NIÐUR Í GARD OG GERÐUR ER SÖLPALLUR MED SETLAUG Í GARDINUM. UMHVÆFIS GARDINN ER TIMBURGIRÐING U.Þ.B. 1,6 m Á HÆÐ. SETLAUG ER MED LÆSANLEGU LOKI OG STENDUR 0,4 m UPP FYRIR YFIRBORD SÖLPALLS.

BREYTT

HRAUNBRÚN 31-37, HAFNARFIRÐI

02

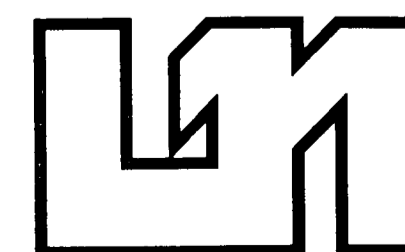

GRUNNMYND 2. HÆÐ

KVARDI: 1:100

DAGS.: 19.05.2003

Teiknistofan Lækjargötu 11, 220 Hafnarfirði, s. 565 1064  
Trausti S. Harðarson arkitekt, kt. 231054-3919, traustih@centrum.is

*Trausti S. Harðarson*