

Aldis Eðvaldat  
1004534959

Samþykkt þann  
12 JUNI 2003

Byggingafulltrúinn í Hafnarfirði  
F.h. Sigurbjartur Halldórsson




SUÐURHLIÐ

UNDIRRITADIR HÚSEIGENDUR HAFNA KYNNT SÉR UPÐRÆTTI ÞESSA (NR. 01-04)  
OG VOTTA HÉR MEÐ MEÐ UNDIRSKRIFT SINNI AÐ PEIR ERU SAMÞYKKIR ÞEIM  
BREYTINGUM, SEM ÞAR KOMA FRAM.

HRAUNBRÚN 31 Sigrún Ólaf KT: 110753-4119  
Fyrirhönd Halsteins Stef.  
Sigrún Ólaf KT: 310154-4115

HRAUNBRÚN 33 Kjartan Ólaf KT: 106644-2020  
Sigrún Ólaf KT: 010647-2159

× HRAUNBRÚN 37 Aldis E. Eðvaldat KT: 1004534959  
Pórir Arngrímsson KT: 102550-2299

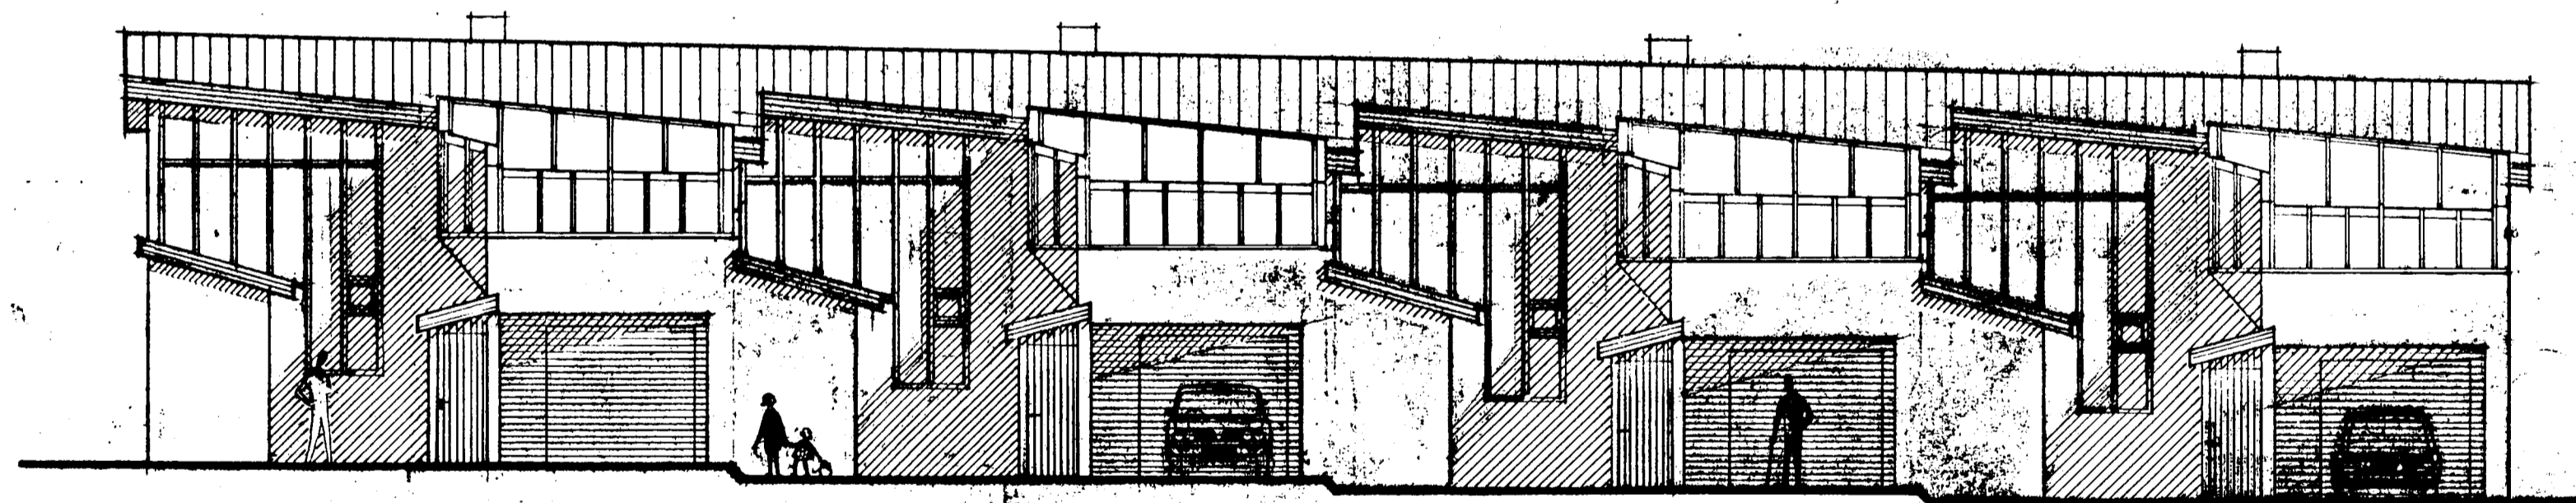


NORÐURHLIÐ

UPPHAFLEGUR HÖNNUÐUR RADHÚSALENGJUNNAR ER STEFÁN BENEDIKTSSON.  
BREYTING NÚ FELST Í AÐ SETTUR ER HRINGSTIGI AF SVÖLUM HÚSS NR. 35 NIÐUR  
Í GARD OG GERÐUR ER SÓLPALLUR MEÐ SETLAUG Í GARDINUM. UMHVERFIS  
GARDINN ER TIMBURGIRÐING U.Þ.B. 1,6 m Á HÆÐ. SETLAUG ER MEÐ LÆSANLEGU  
LOKI OG STENDUR 0,4 m UPP FYRIR YFIRBORD SÓLPALLS.

BREYTT

HRAUNBRÚN 31-37, HAFNARFIRÐI

03

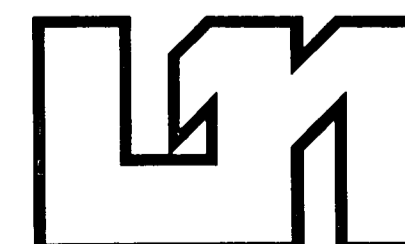

ÓTLITSMYNDIR

KVARDI: 1:100

DAGS.: 19.05.2003

Teiknistofan Lækjargötu 11, 220 Hafnarfirði, s. 565 1064  
Trausti S. Harðarson arkitekt, kt. 231054-3919, traustih@centrum.is  
Trausti S. Harðarson