




Samþykkt á fundi bygginga-
nefndar þ. 20/5 1981
BYGGINGAFULLTRÚINN
Í HAFNARFIRDI
S. Jónsson

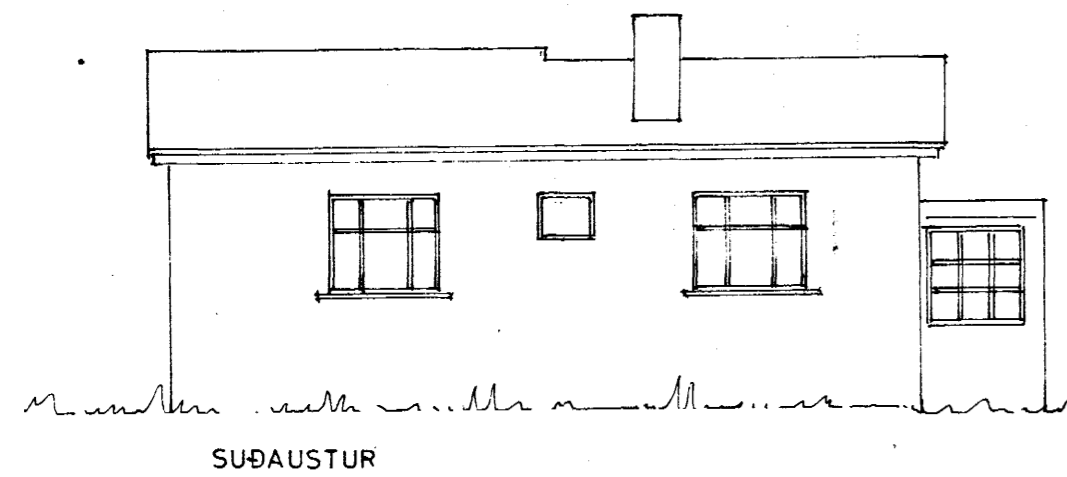

SUÐAUSTUR

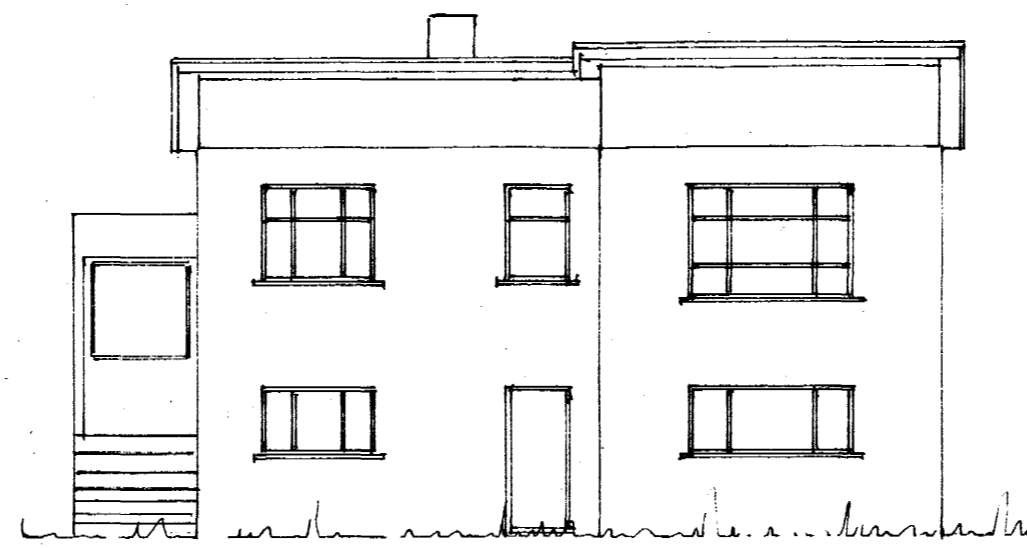


NORÐVESTUR

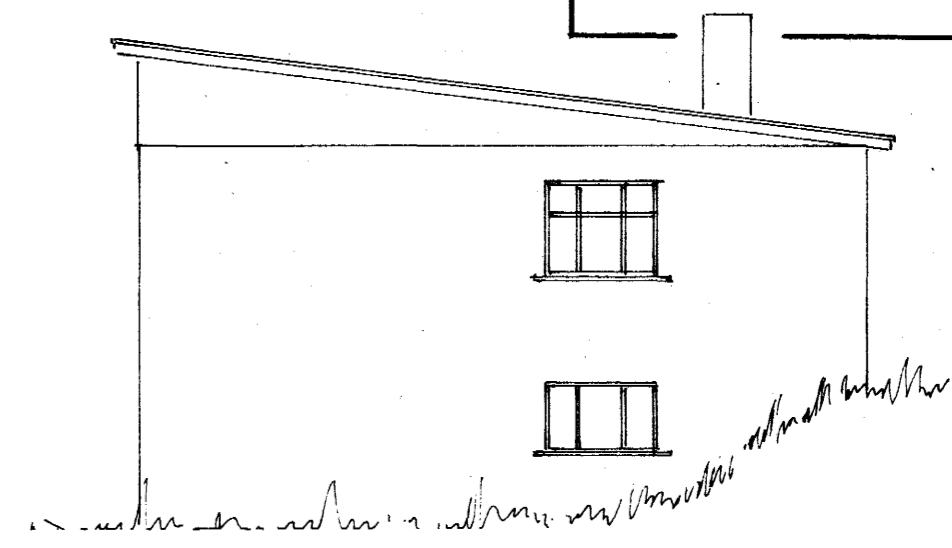


SUÐVESTUR

FYRIR BREYTINGU


EFTIR BREYTINGU

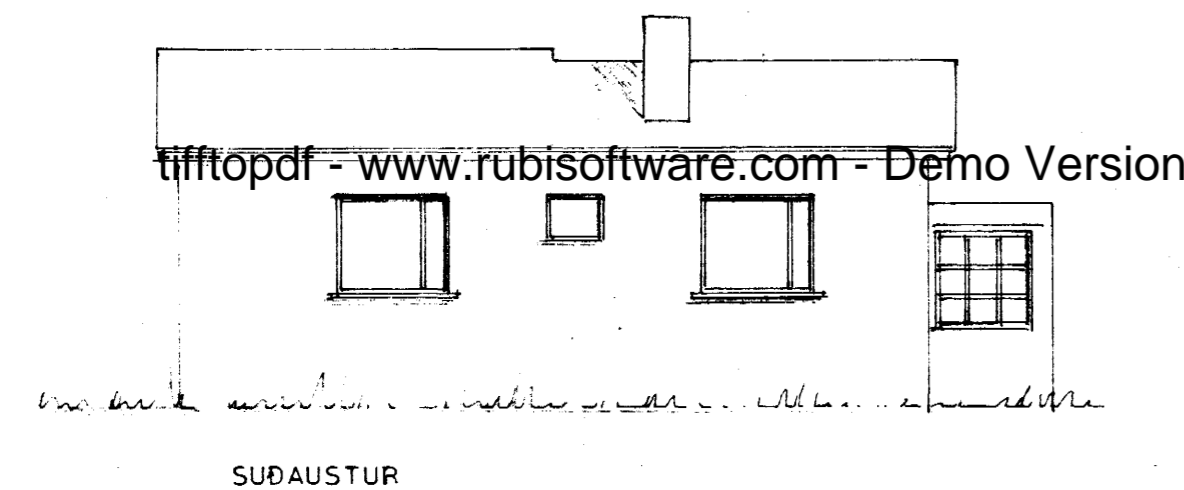

SUÐAUSTUR

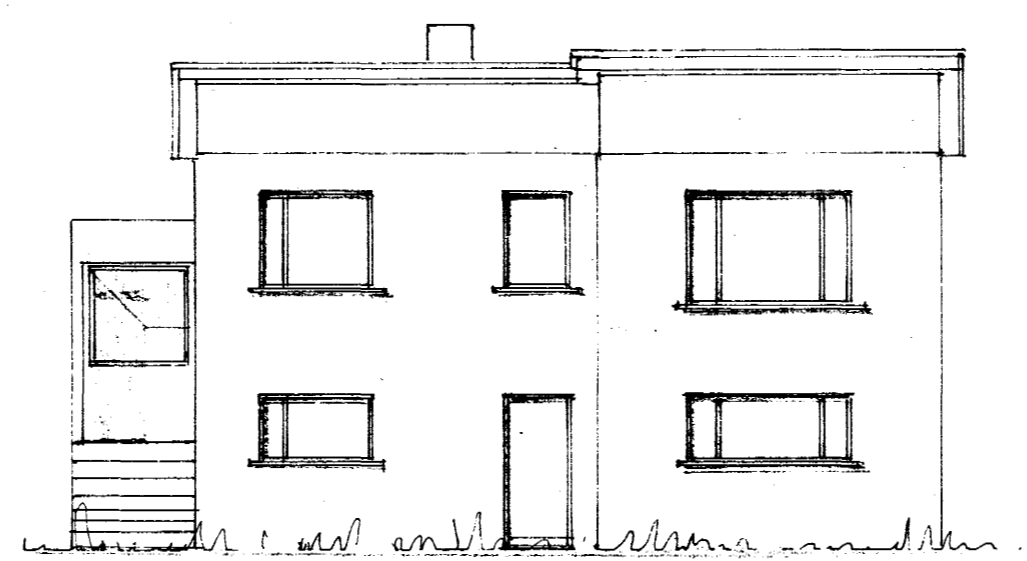

NORÐVESTUR

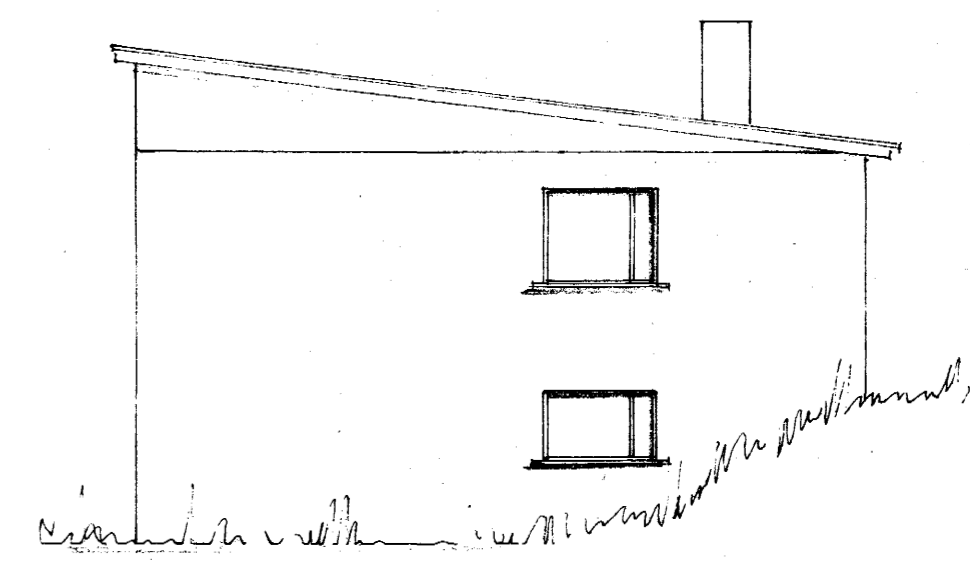

SUÐVESTUR

4250 - 0340
01

HRAUNBRÚN NR 34

GLUGGABREYTING

ÚTLIT 1:100

Gfalmarbóla 6 maí 1981
S. Jónsson