




Samþykkt á fundi bygginga-
nefndar þ. 31. 7. 1985
BYGGINGAFULLTRÚINN
Í HAFNARFIRÐI
Gríðjan Svindsson

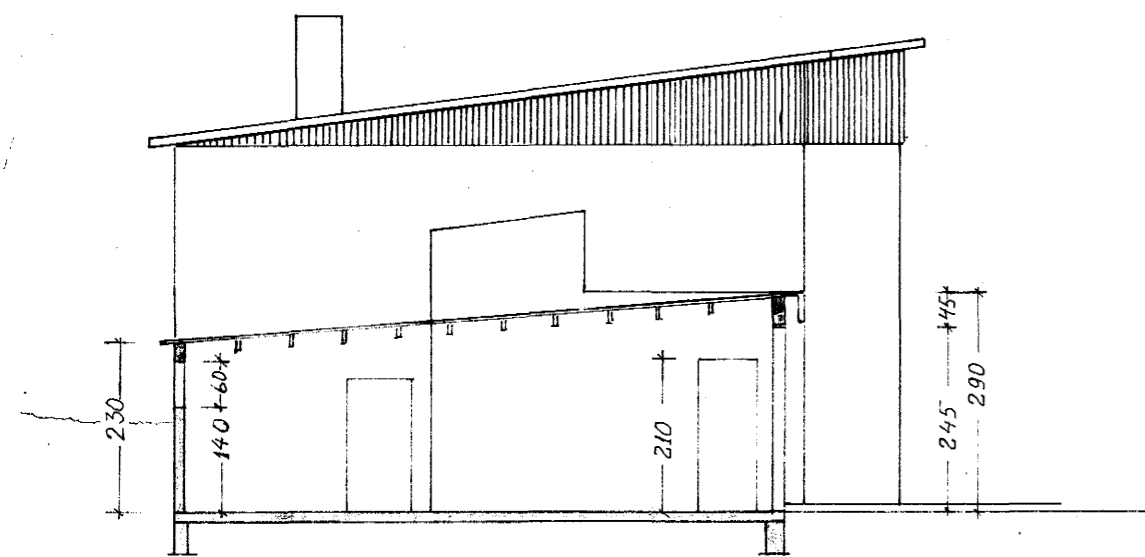


AUSTUR

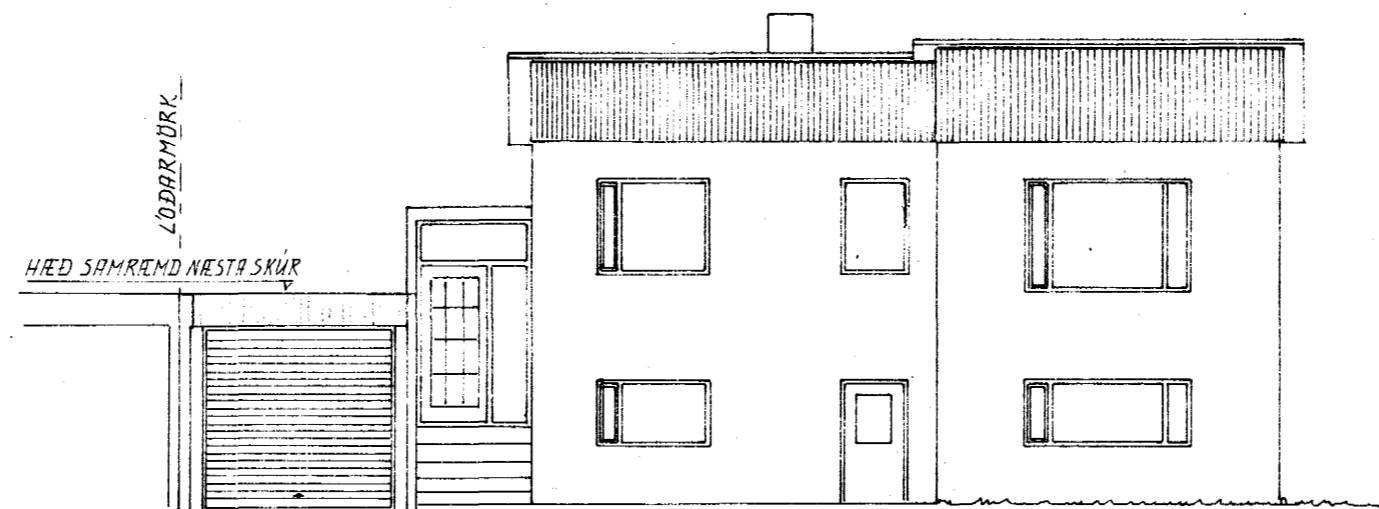


NORDUR

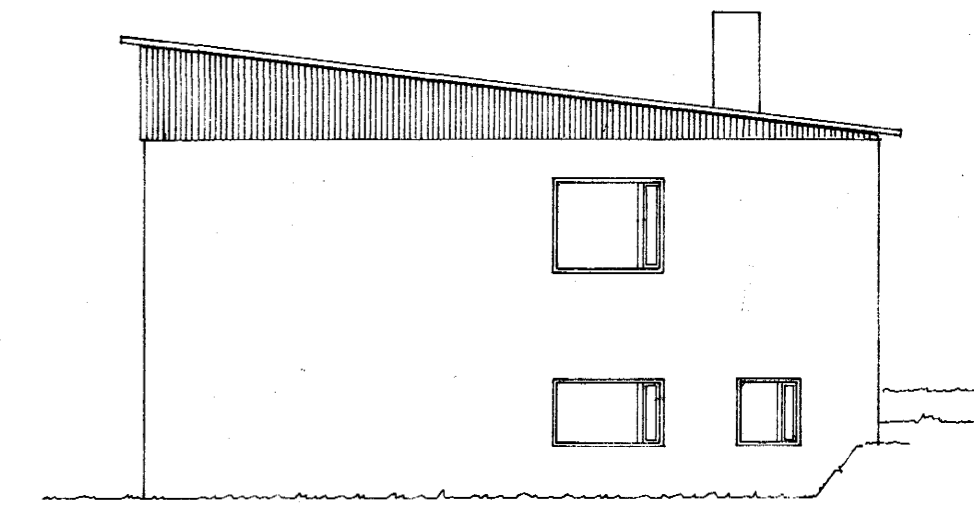


VESTUR

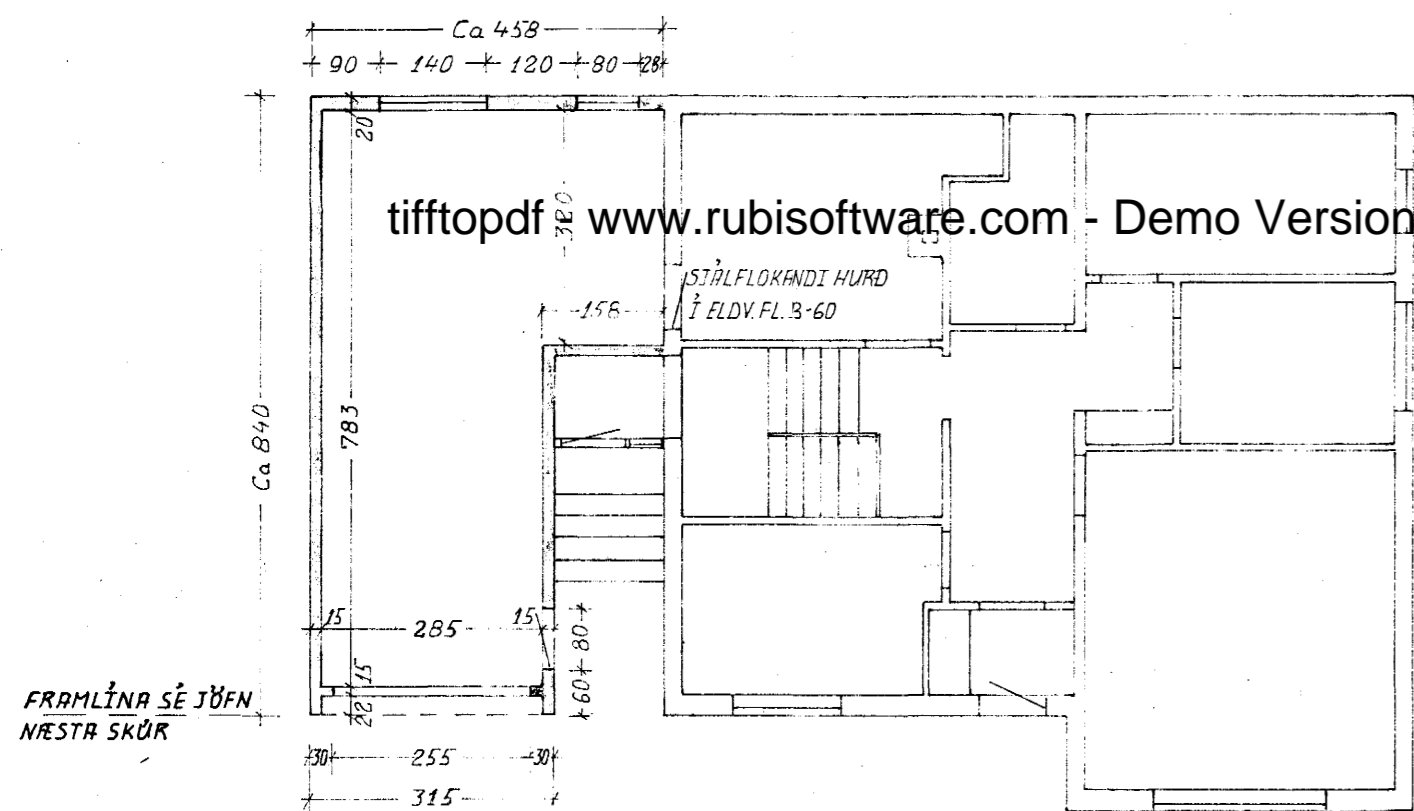


PILN

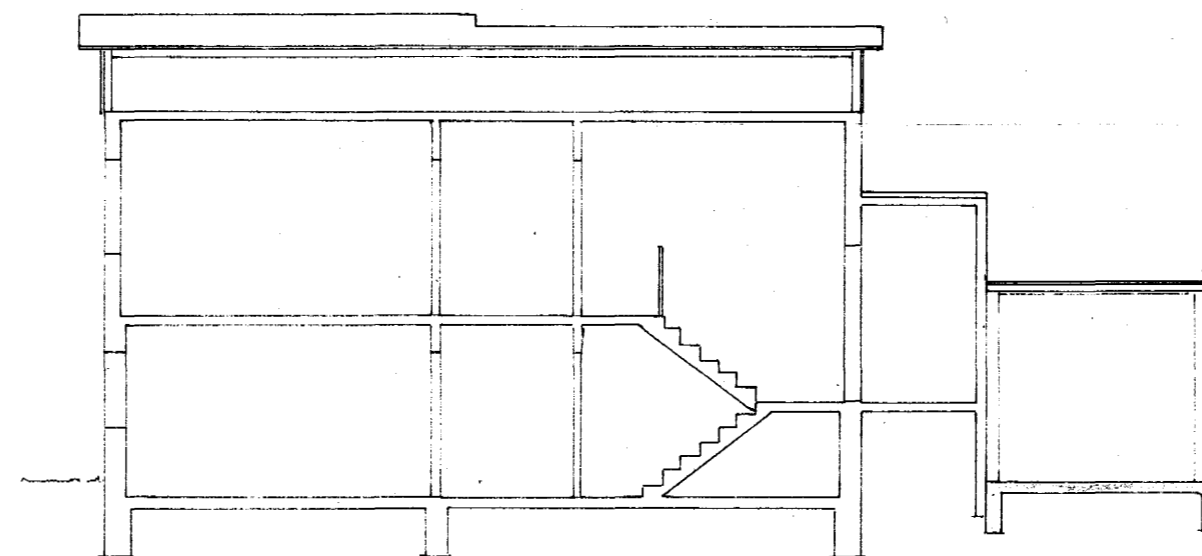


SNID

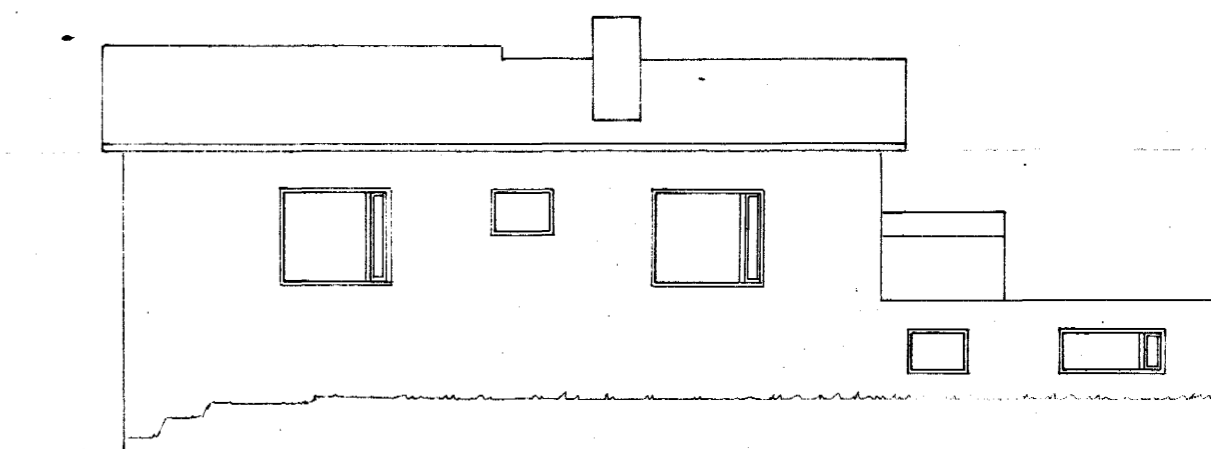

SUDUR

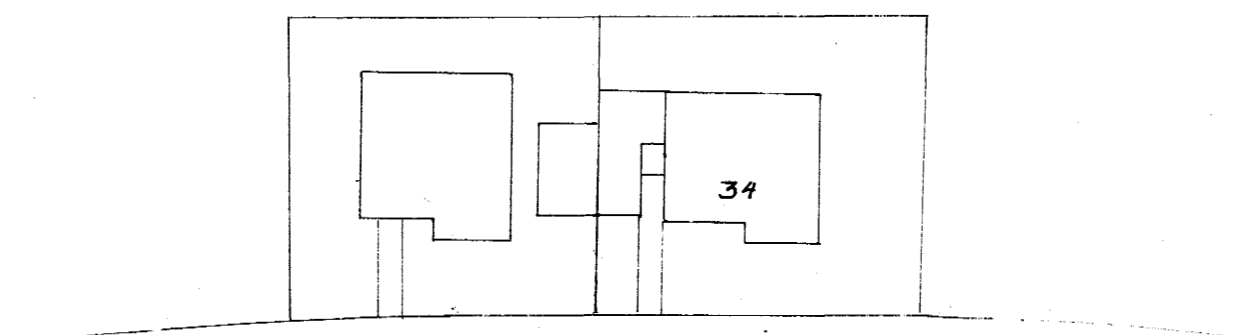

HRRUNBRÚN

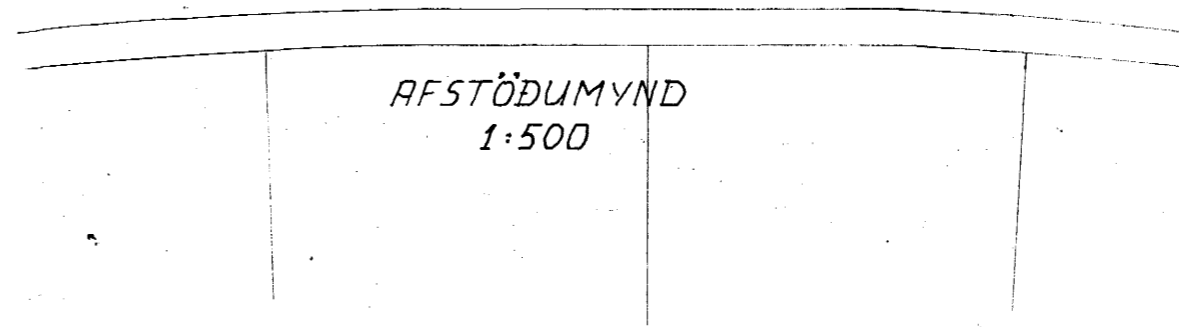

AFSTÖÐUMYND
1:500

FLATARMÁL (Br) : ~~30,7~~ 31,5 m²
RÚMMÁL (Br) : ~~79,1~~ 81 m³

Þr. JÚLÍ '85 *M*

Magnús Kararaldsson FTEL		DRÖGSETN. APRIL 1981	
HRRUNBRÚN 34 HF.		MÆLTKVÆÐI 1:100	
BÍLSKÚR	TEIKN. NO. 1	VERK NO. 8101	