



— Framrennsli
 - - - Bakrennsli
 HITALÖGN, RÚMMYND.

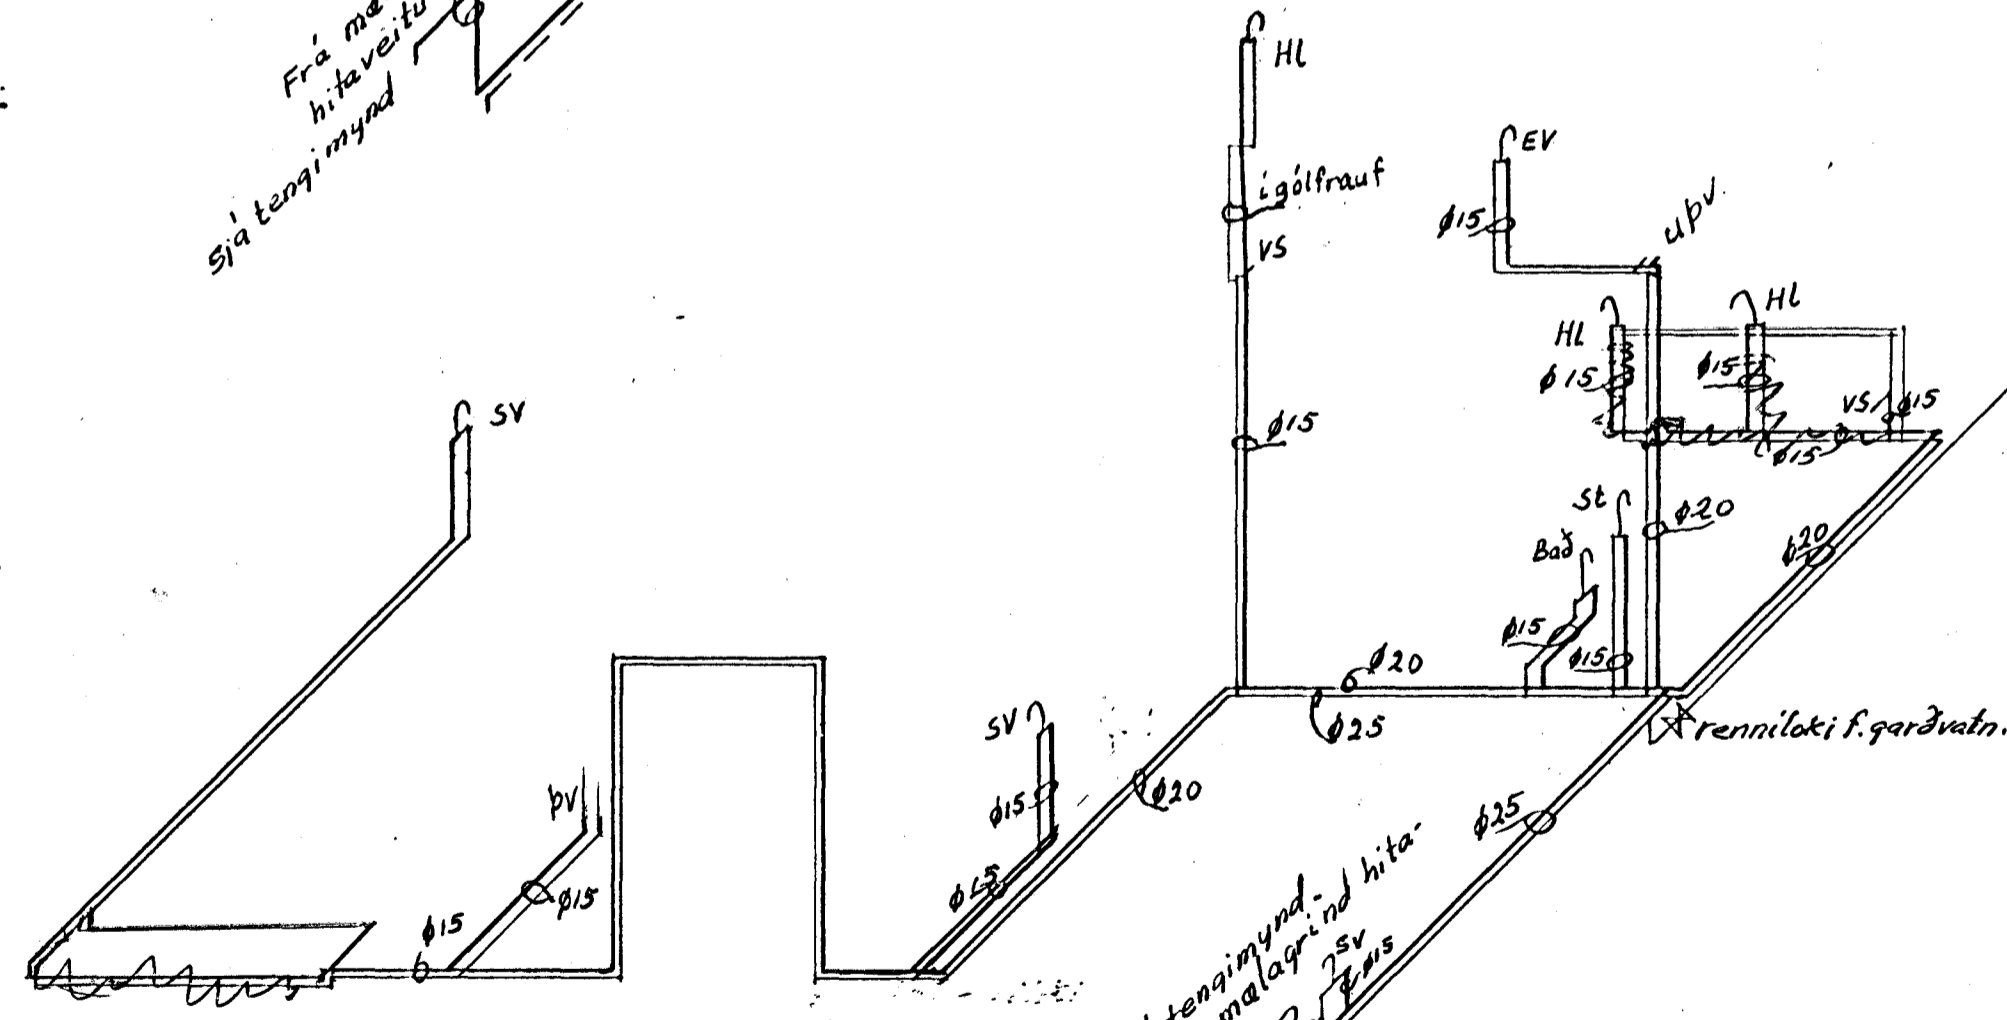


— Heitt neyzluvatn
 — Kallt neyzluvatn
 NEYZLUVATNSLÖGN, RÚMMYND.

innlök vatnsveitu
 renniloki
 málgrind
 einstreymislöki
 renniloki

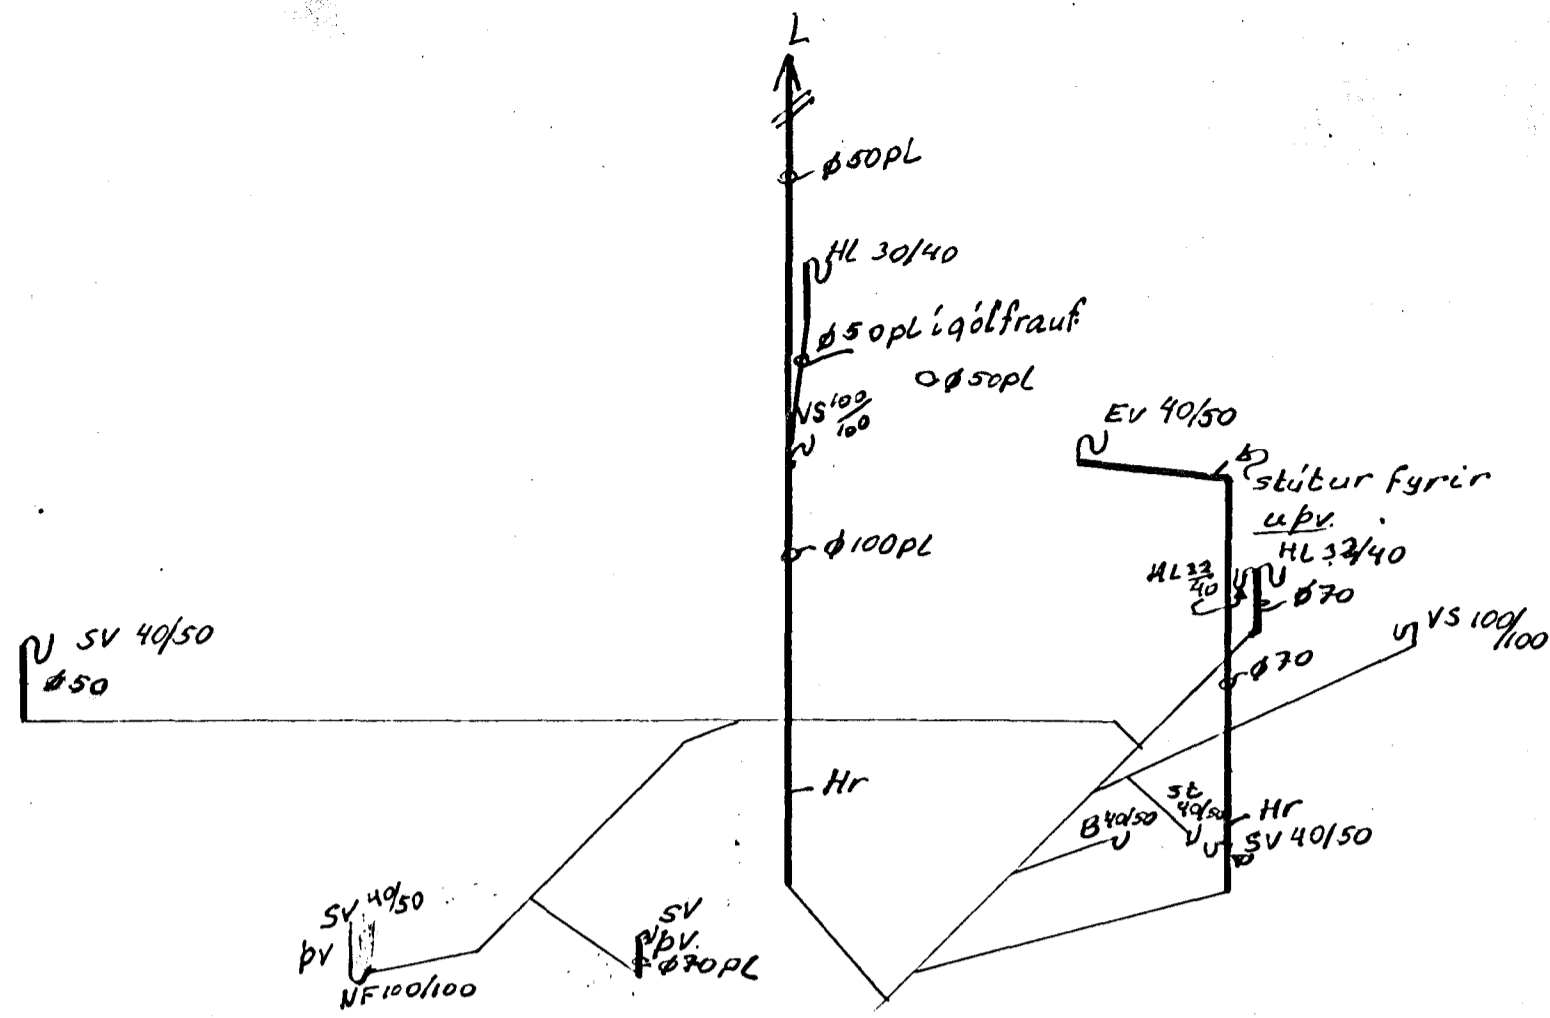

FRÁRENNSLI, RÚMMYND.

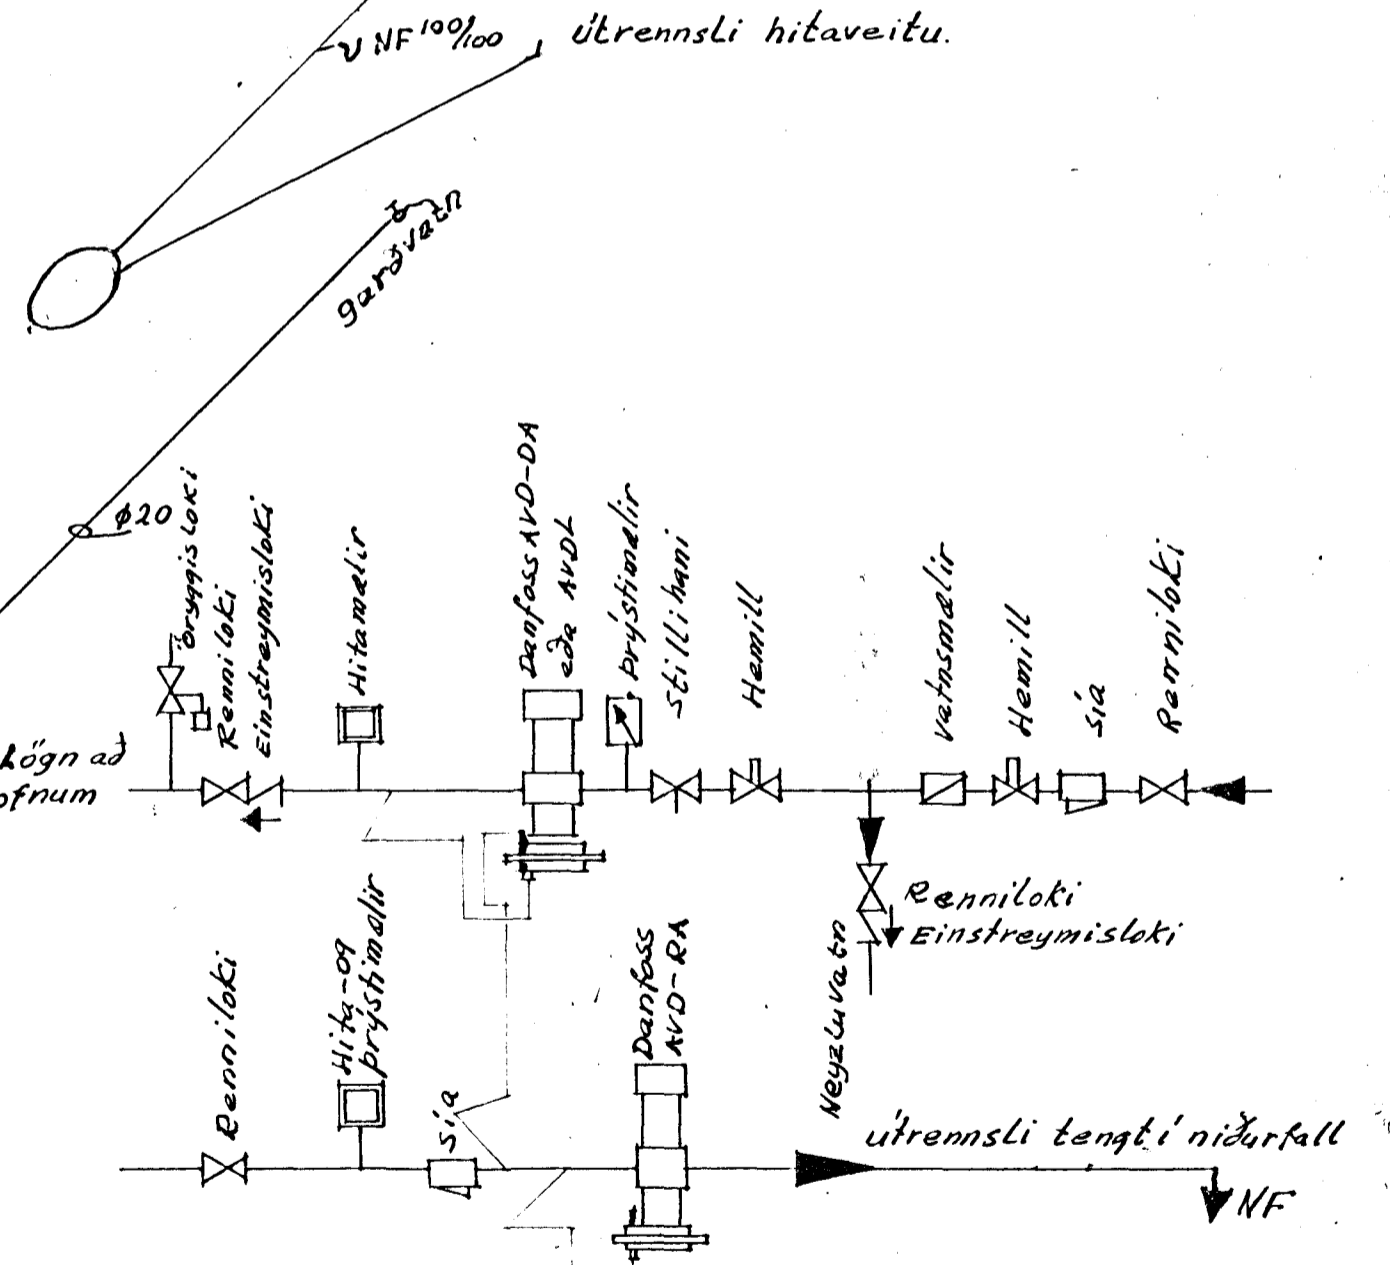

TENGIMYND HITAVEITU.

Öll vinna og efni skal vera skv. reglugerðum um hitaveitu, vatnsveitu og frárennsli.



HRAUNBRÚN 35 HF.
 Rúmmyndir: Hiti, neyzluvatn, frárennsli.
 MKV. 1: 50
 April 1978 Sig. Þt. Nátturo.

Braytt í ágúst 1978 spk