


SKÝRINGAR.
 Pipur og tengi skulu vera úr galvanízeruðu efni og tengikramar við öll lækki.
 Pipur fyrir heitt vatn skal einangra með 25m þykum einangrunarhólkum úr glerull. Veffja skal plastdukk utanum.
 Pipur fyrir kalt vatn skal vefja.
 Frárennsliör skal hljóðeinangra með glerull.
 Efni og vinna skal vera skv. reglugerðum.

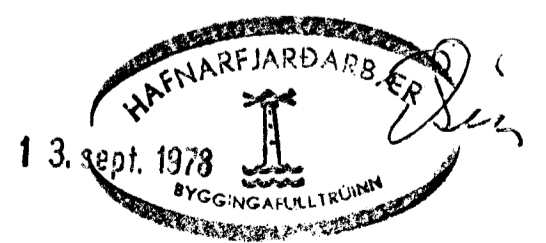

HRAUNBRUN 35 HF
 Grunnmynd nedri og efri hæðar
 Neyðluvatn og frárennsli-slagir.
 MKV 1:50
 Apr. 1978 Sig. Þ. Kásson

Breytt í ágúst 1978 spk