




— Framrennsli  
 - - - Bakrennsli  
 HITALÖGN, RÚMMYND.

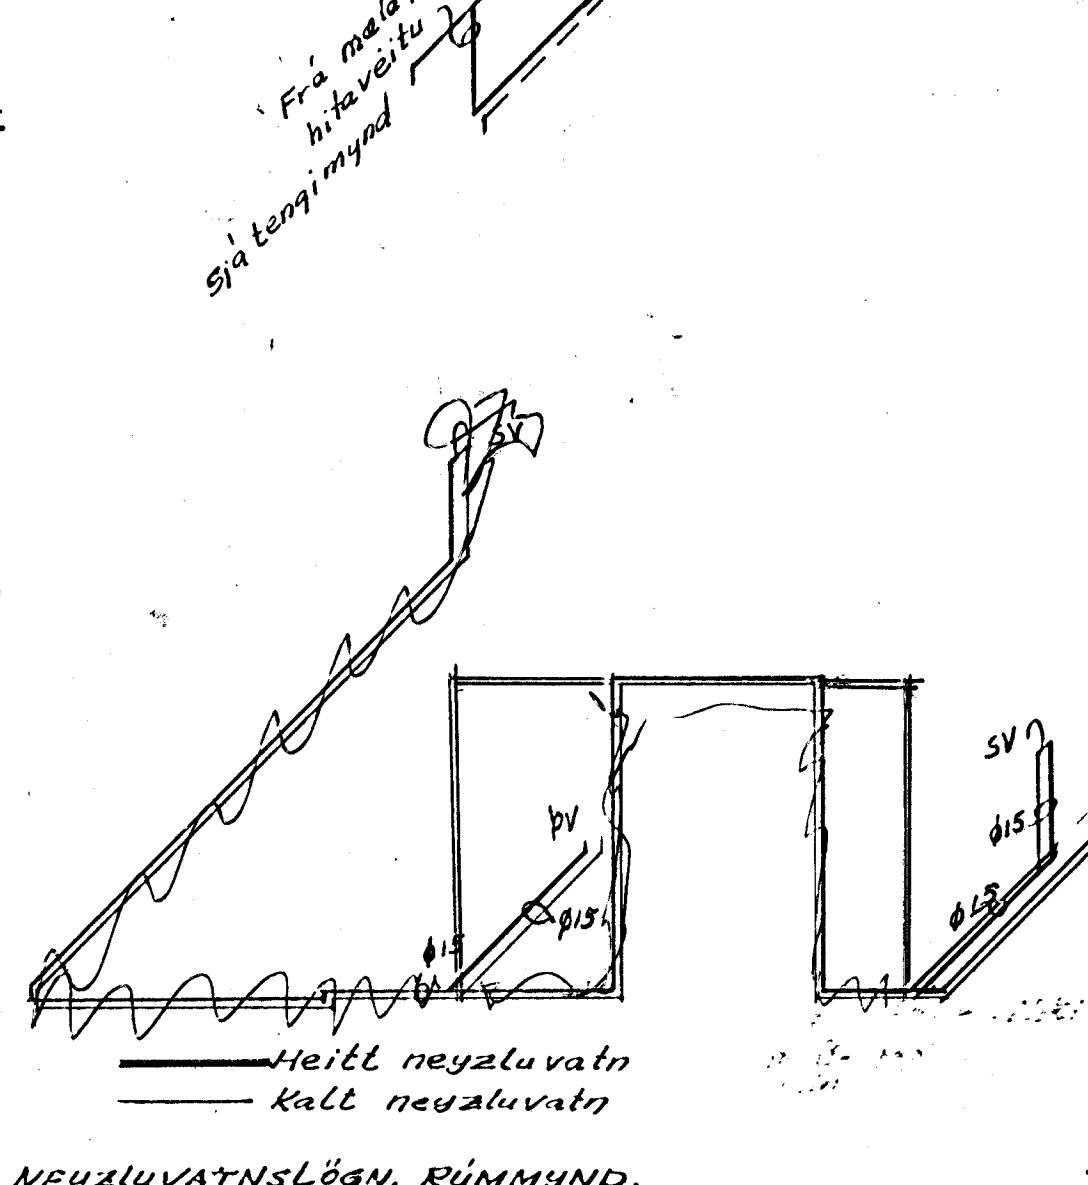


innlök vatnsveitu  
 renniloki  
 malir  
 einstreymisloki  
 renniloki

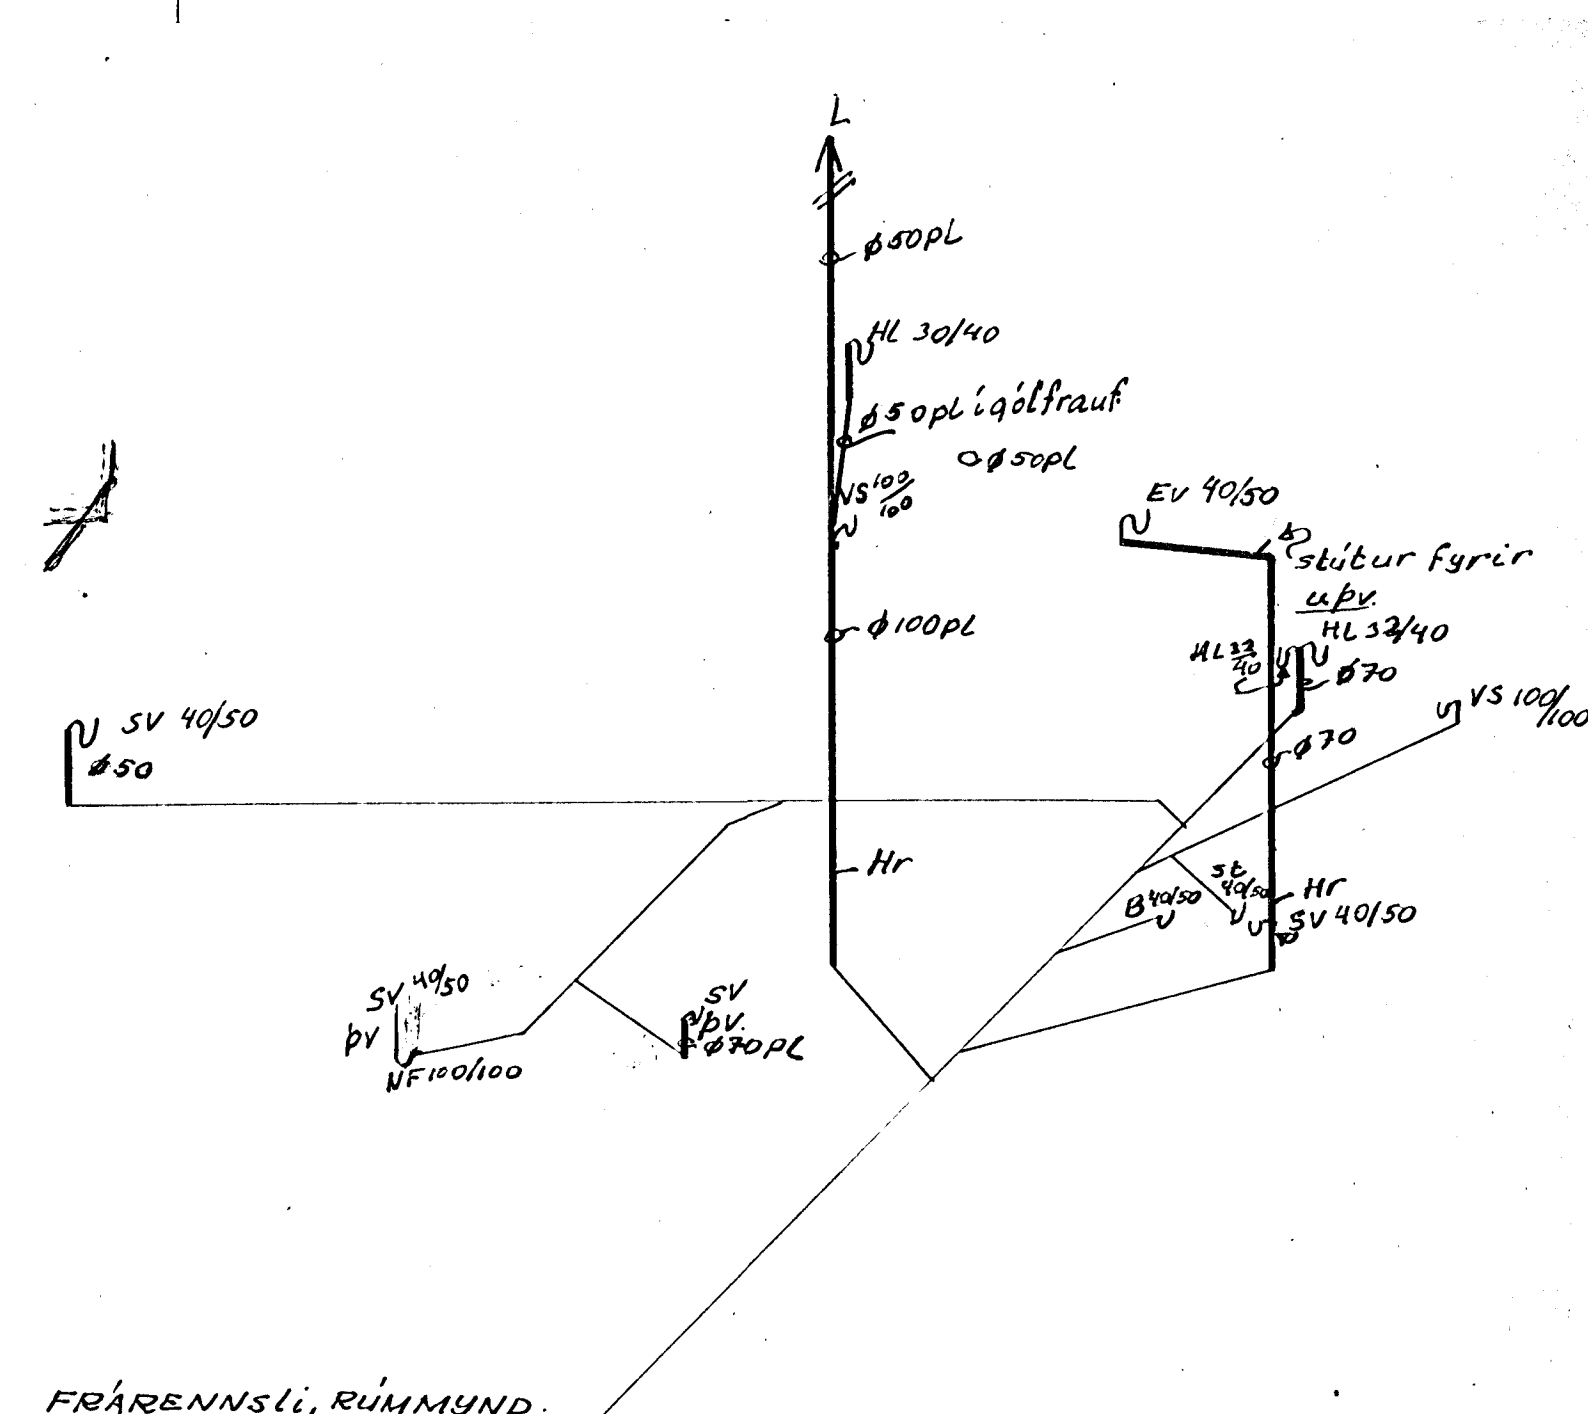

FRÁRENNSLI, RÚMMYND.

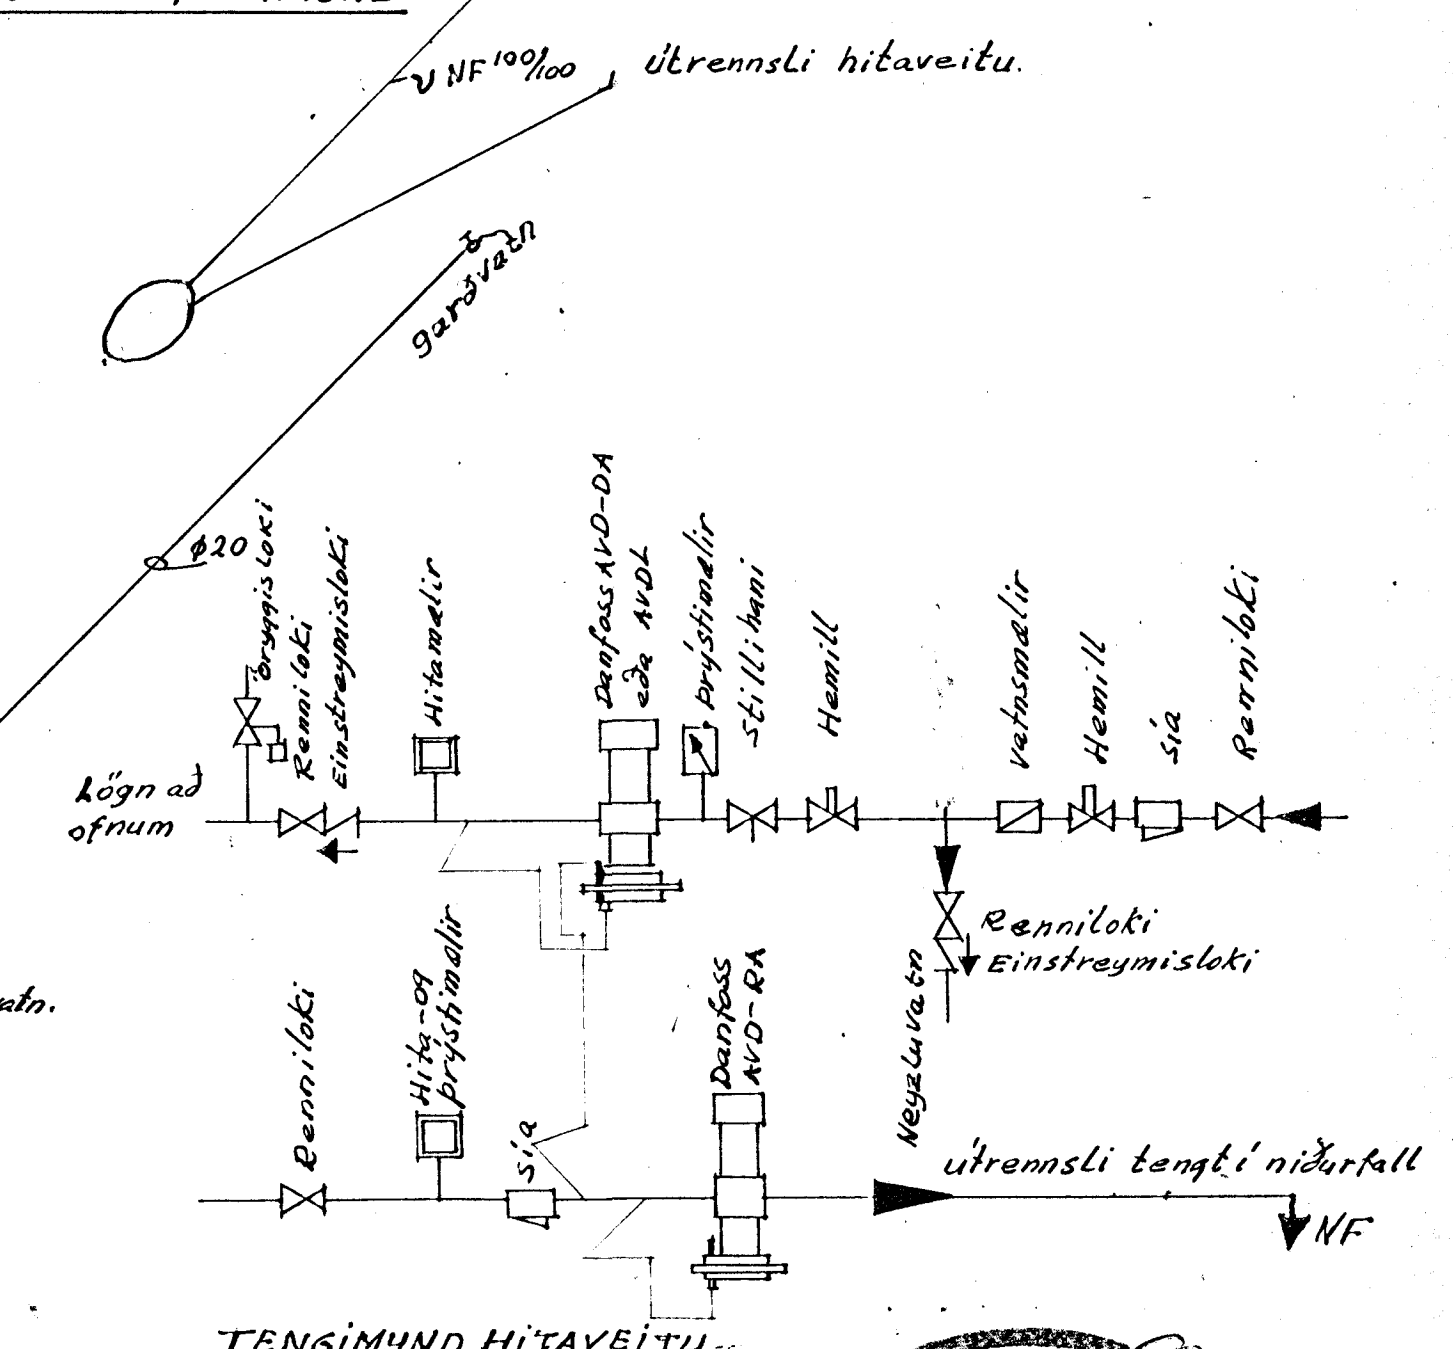

Öll vinna og efni skal  
 vera skv. reglugerðum  
 um hitaveitu, vatnsveitu  
 og frárennsli.

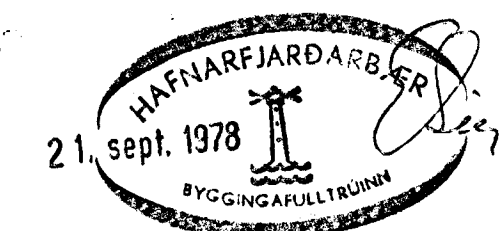

HRAUNBRÚN 35 HF.  
 Rúmmyndir: Hiti, neyzluvatn, frá-  
 rennsli.  
 MKV. 1:50  
 April 1978 Sig. Þr. Kálmann.

Braytt í ágúst 1978