


Samþykkt á fundi bygginga-
nefndar þ. 9/3 1983
BYGGINGAFULLTRÚINN
Í HAFNARFIRDI
Sigurðsson


Ganga skal frá önnu
eldstaði í samráði við
slökkviliðsliðjóra

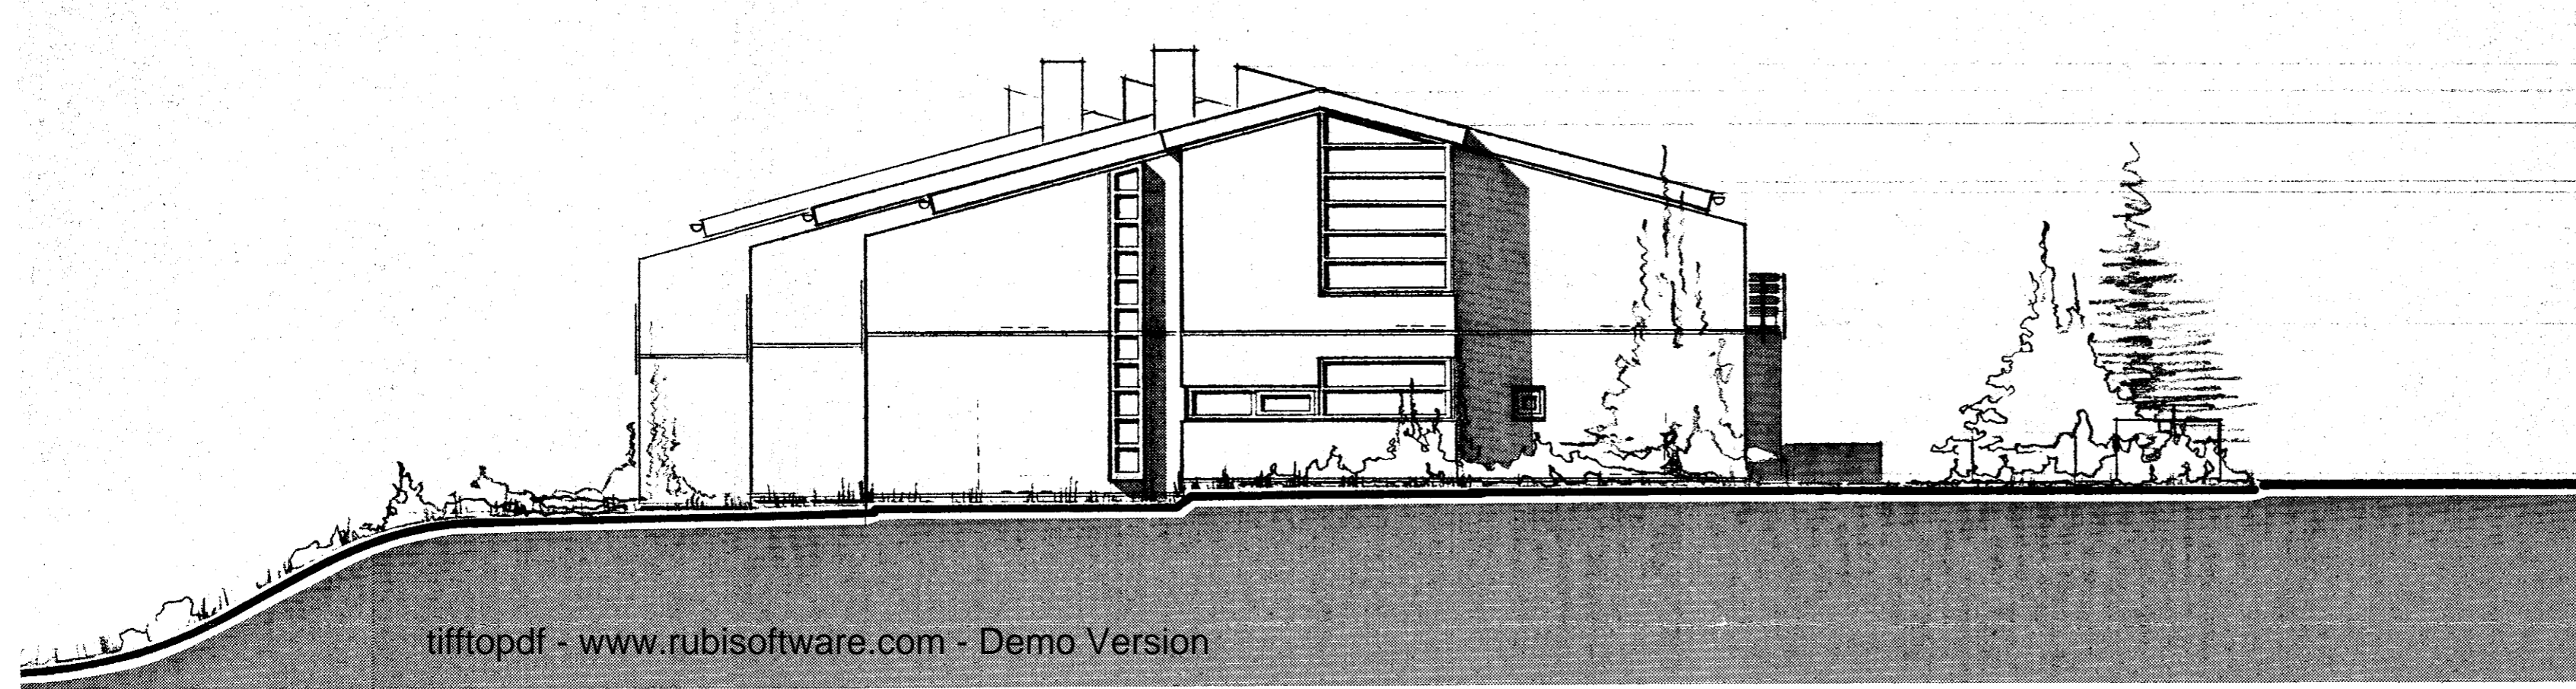

K 22.75
K 21.71
K 20.52
K 22.35
K 20.75
K 18.20
K 15.60

tifftopdf - www.rubissoftware.com - Demo Version

SUDUR

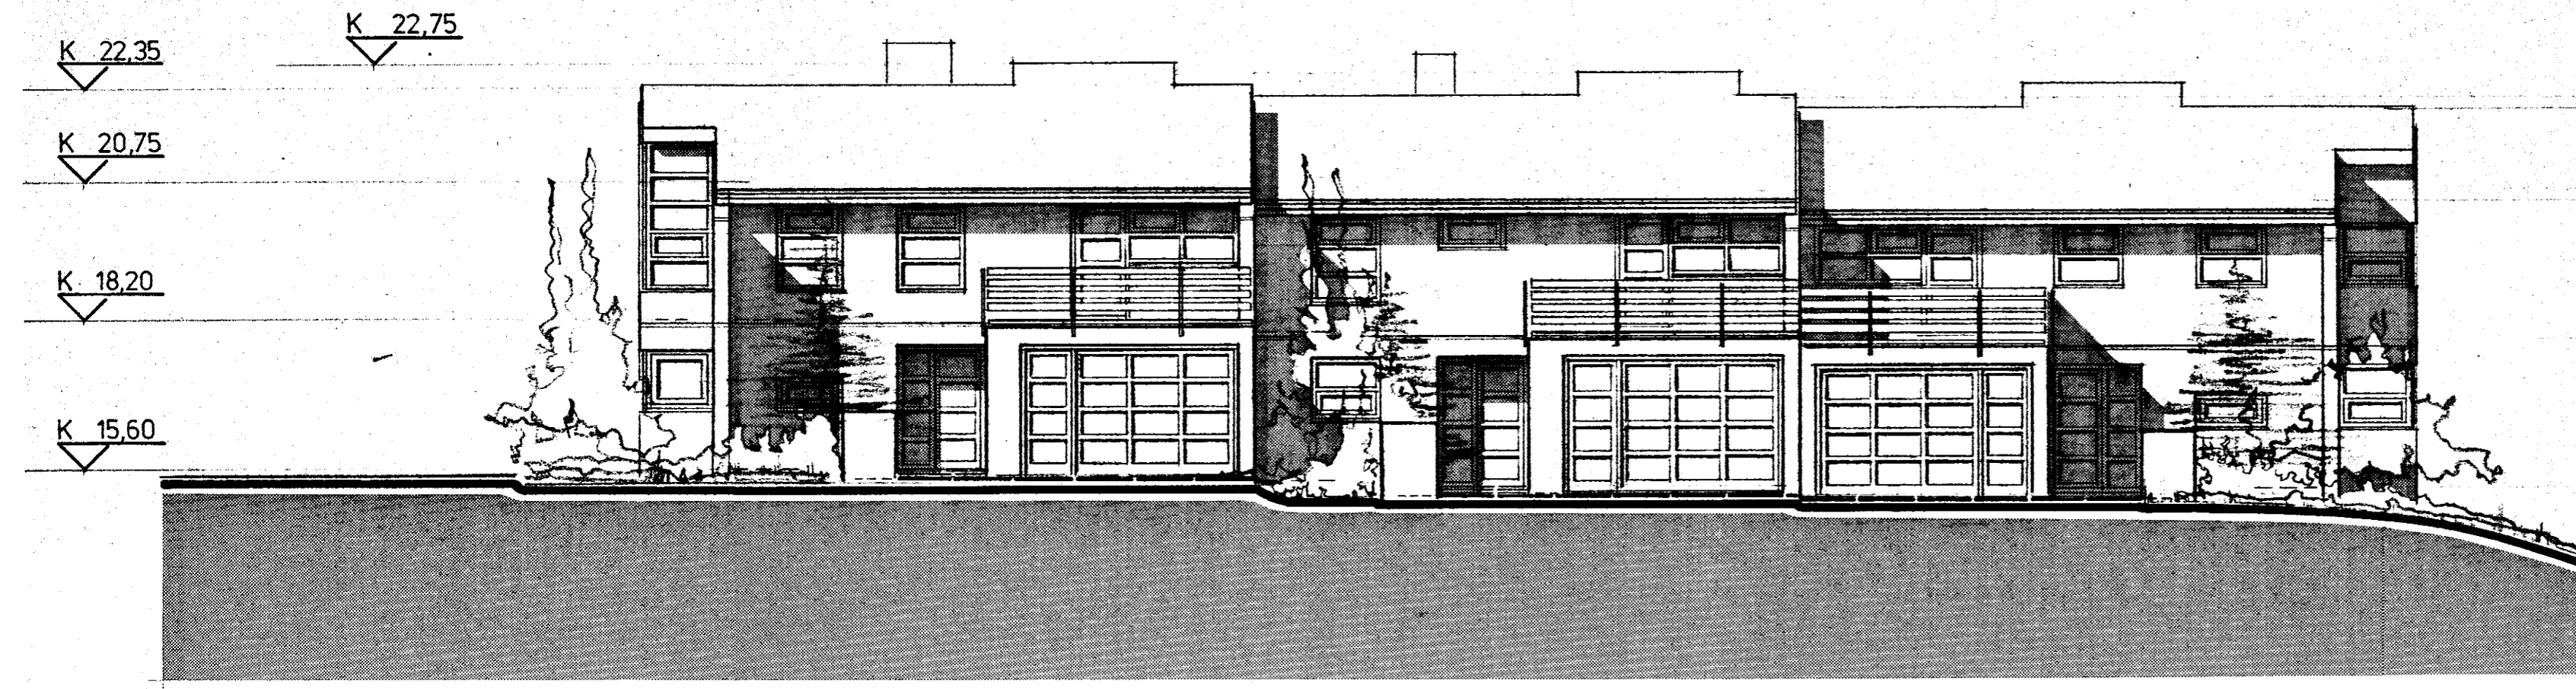

K 22.35
K 22.75
K 20.75
K 18.20
K 15.60

K 22.15
K 21.95
K 20.55
K 20.35
K 18.00
K 17.80
K 15.40
K 15.20

AUSTUR

NR. 39

4250-0390.01 *Björn S. Hallsson*