


Samþykkt á fundi bygginga-  
nefndar þ. 11.6.1977  
BYGGINGAFULLTRÚINN  
Í HAFNARFIRÐI  
*E. Þorsteinsson*

Ganga skal frá opnu  
eldstæði í samráði við  
stökkvitiðsljóra

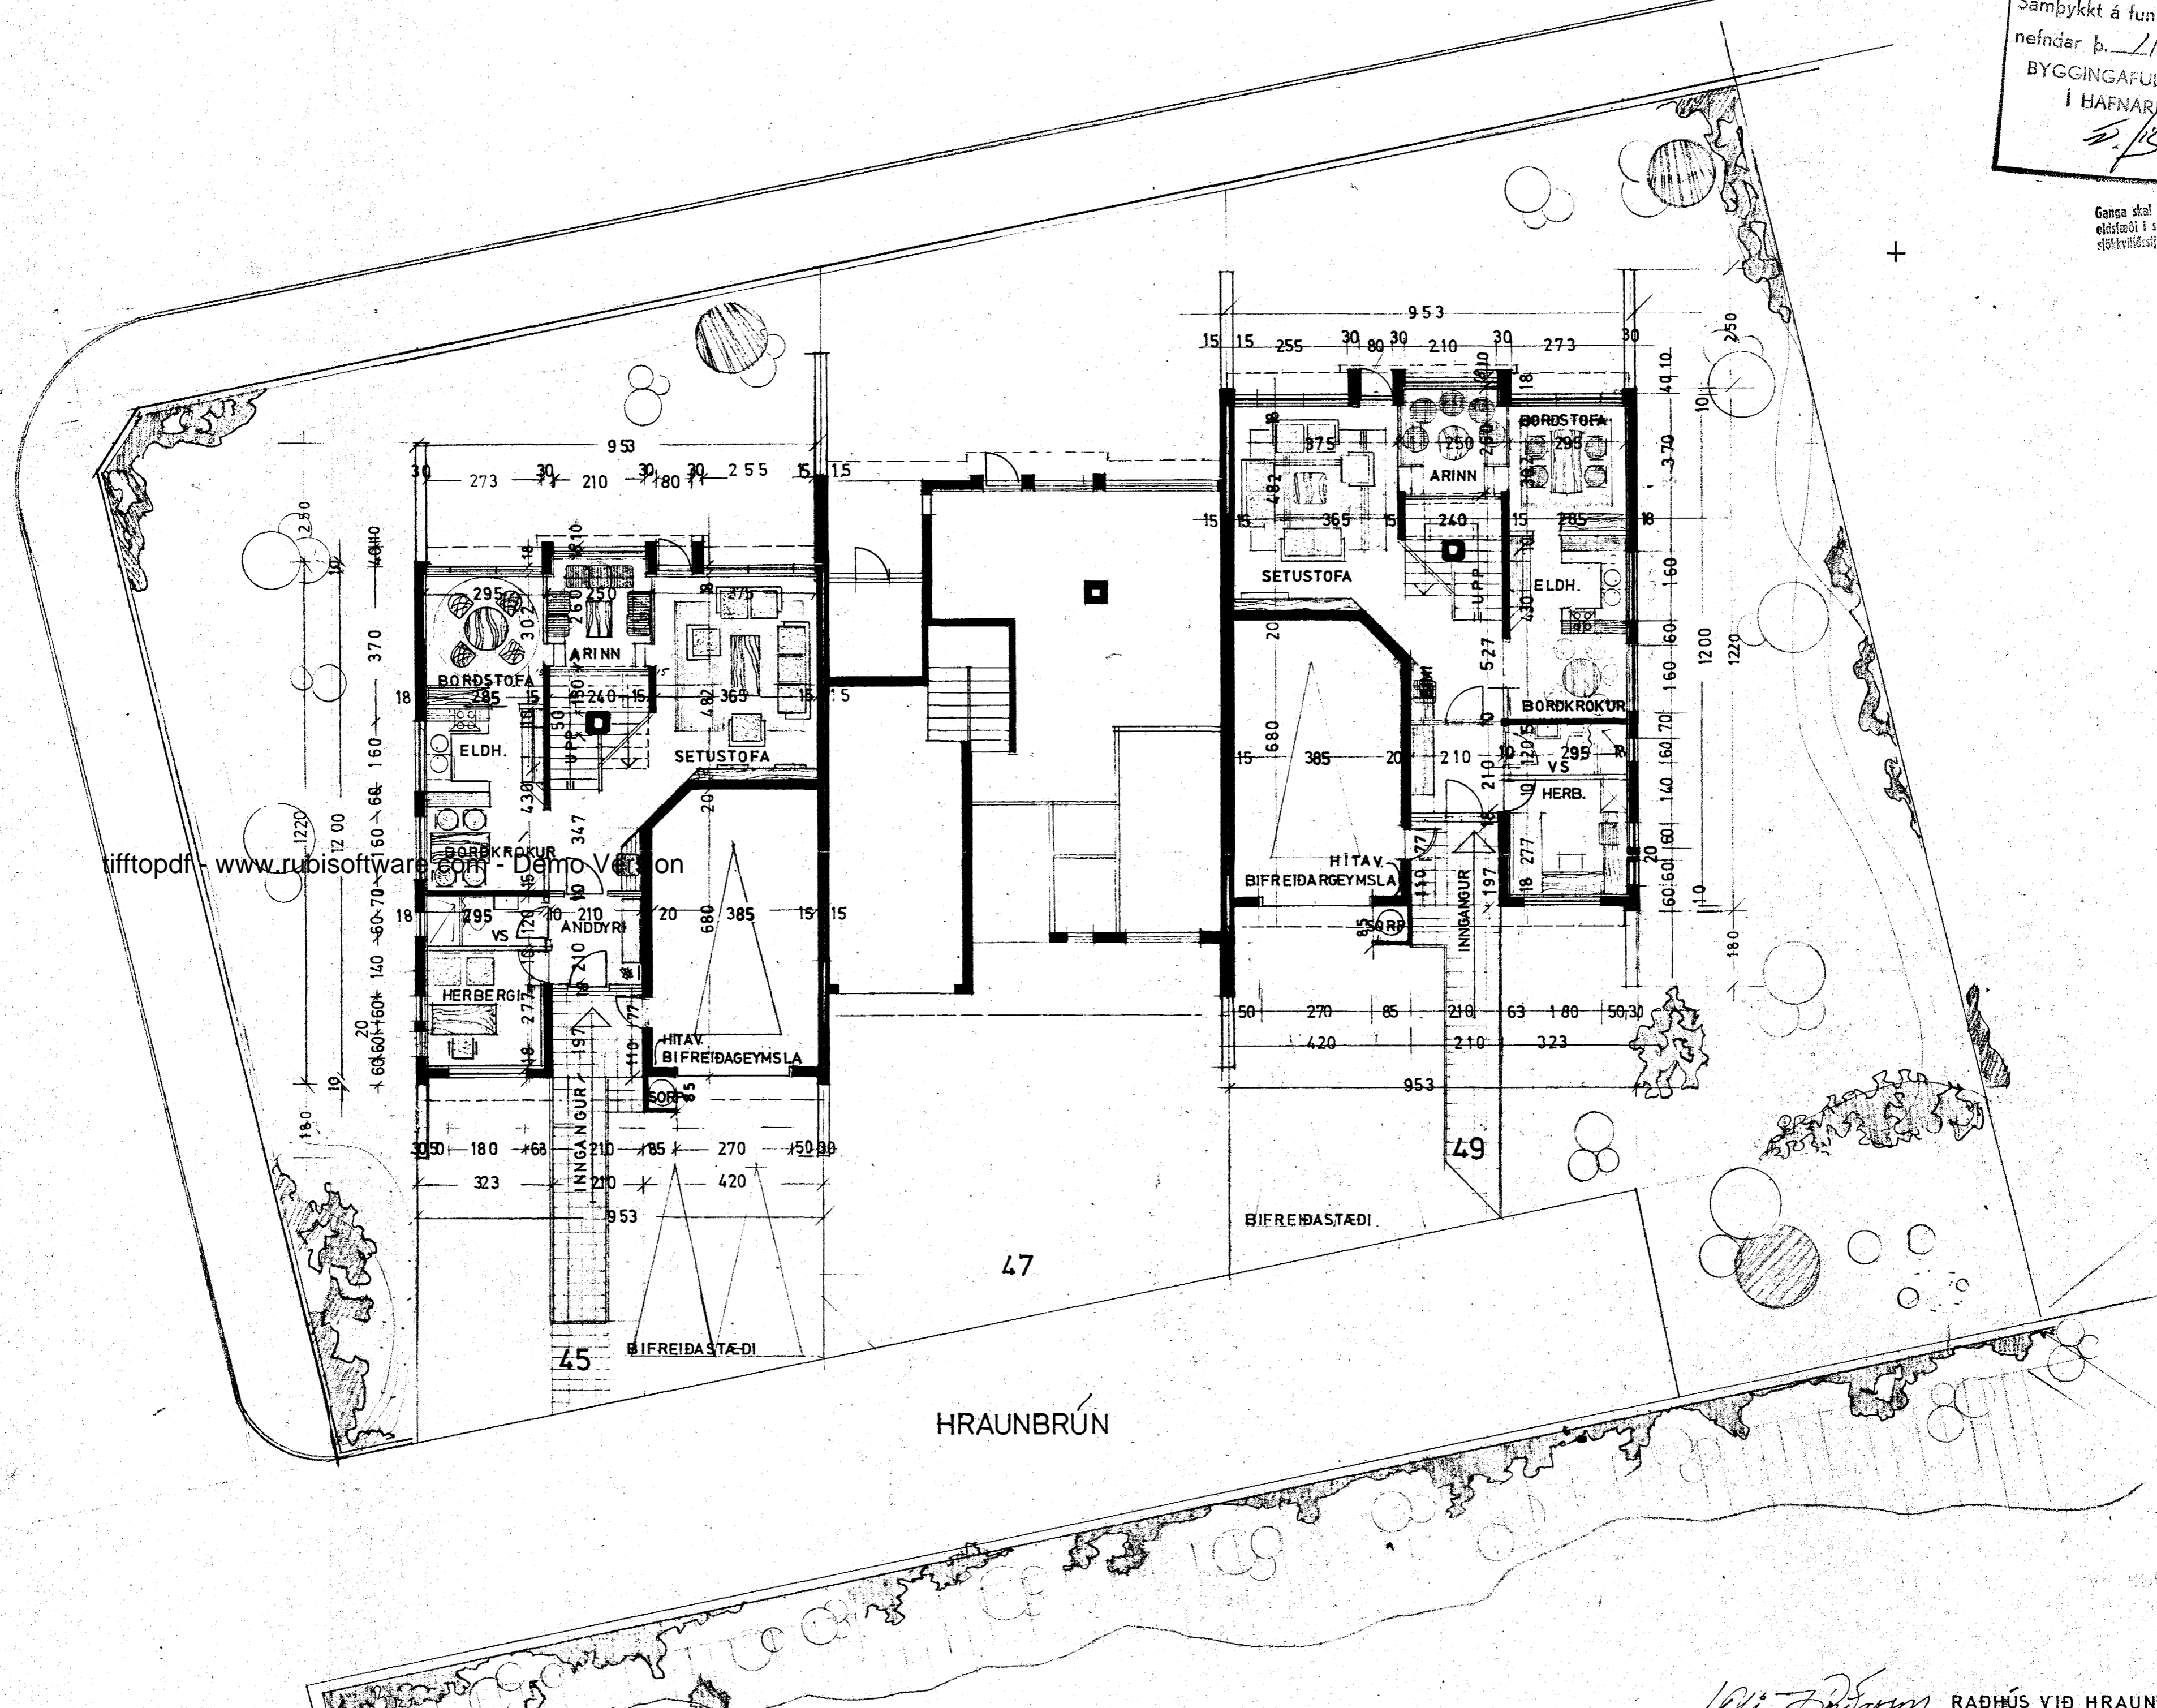

tifftopdf - www.rubiofire.com - Demo Version