


KERPISMYND FYRIR NR.45  
1:50

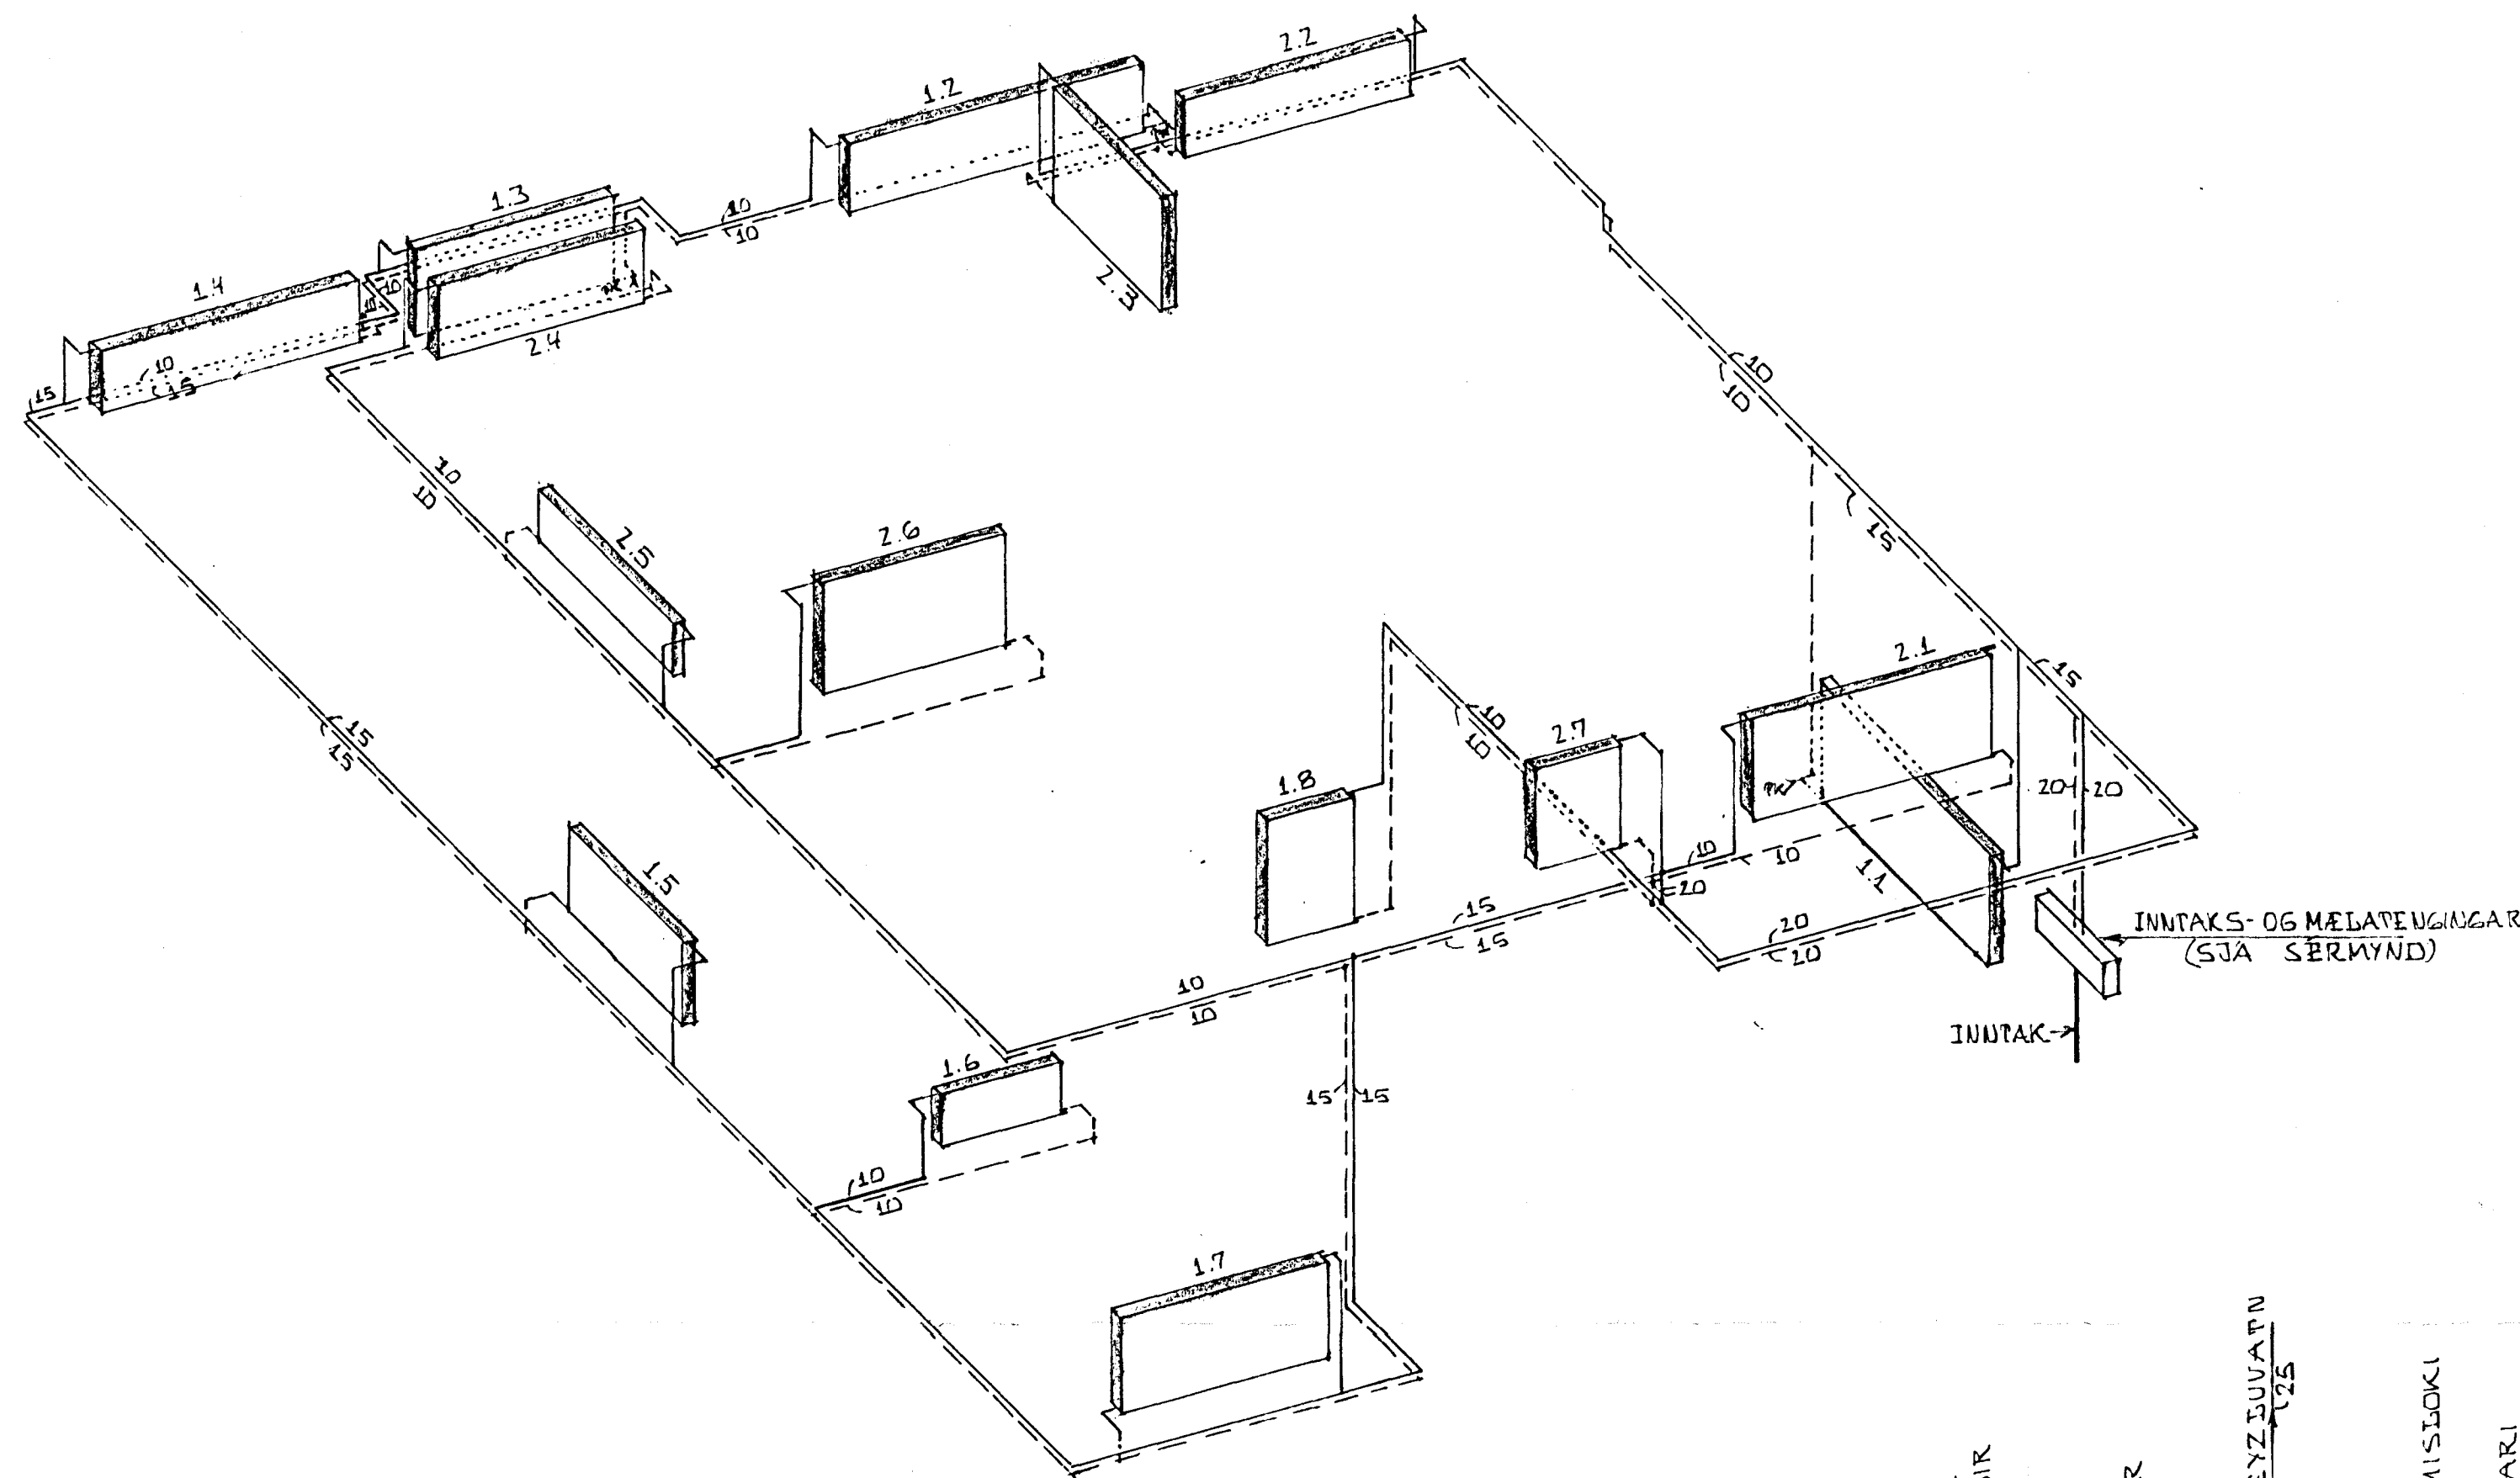


OPNAPAPPA FYRIR NR.45

OPN NR.	HITAPÓRF KCAL/H	MESTA LENGD CM	MESTA HÆÐ CM	TENGINGAR A I I D	VÁLIN OPNAGERÐ	HITAGJÖF KCAL/H	ÞENGD CM	HÆÐ CM	ATH.
1.HÆÐ									
1.1	2000	200	100	B - C					
1.2	1870	240	40	A - D					
1.3	930	180	70	A - D					
1.4	1245	250	40	A - D					
1.5	1185	160	80	A - D					
1.6	320	100	50	B - C					
1.7	1060	180	80	A - D					
1.8	815	70	100	C - D					
2.HÆÐ									
2.1	1195	270	80	B - C					
2.2	645	210	80	B - C					
2.3	1340	120	100	A - B					
2.4	760	180	80	A - D					
2.5	515	160	80	A - D					
2.6	995	150	90	B - C					
2.7	655	70	80	A - B					

OPNASTERÐIR SKAL MIBA VIÐ HITAVEITU  $\Delta T = 40^{\circ}C$ .  
ALLAR TENGINGAR AÐ OG FRÁ OPNUM ERU 10MM.  
AÐUR EN OPNAR ERU ÞAUTAÐIR SKAL YFIRFARA MÁL Á  
BYGGINGARSTAD. MESTA HÆÐ Á OPNI ER HÆÐ UPP Í  
GJUGGA FRA GÖÐFI AÐ ÞRÁÐREGNUM 20CM


KERPISMYND FYRIR NR.49  
1:50

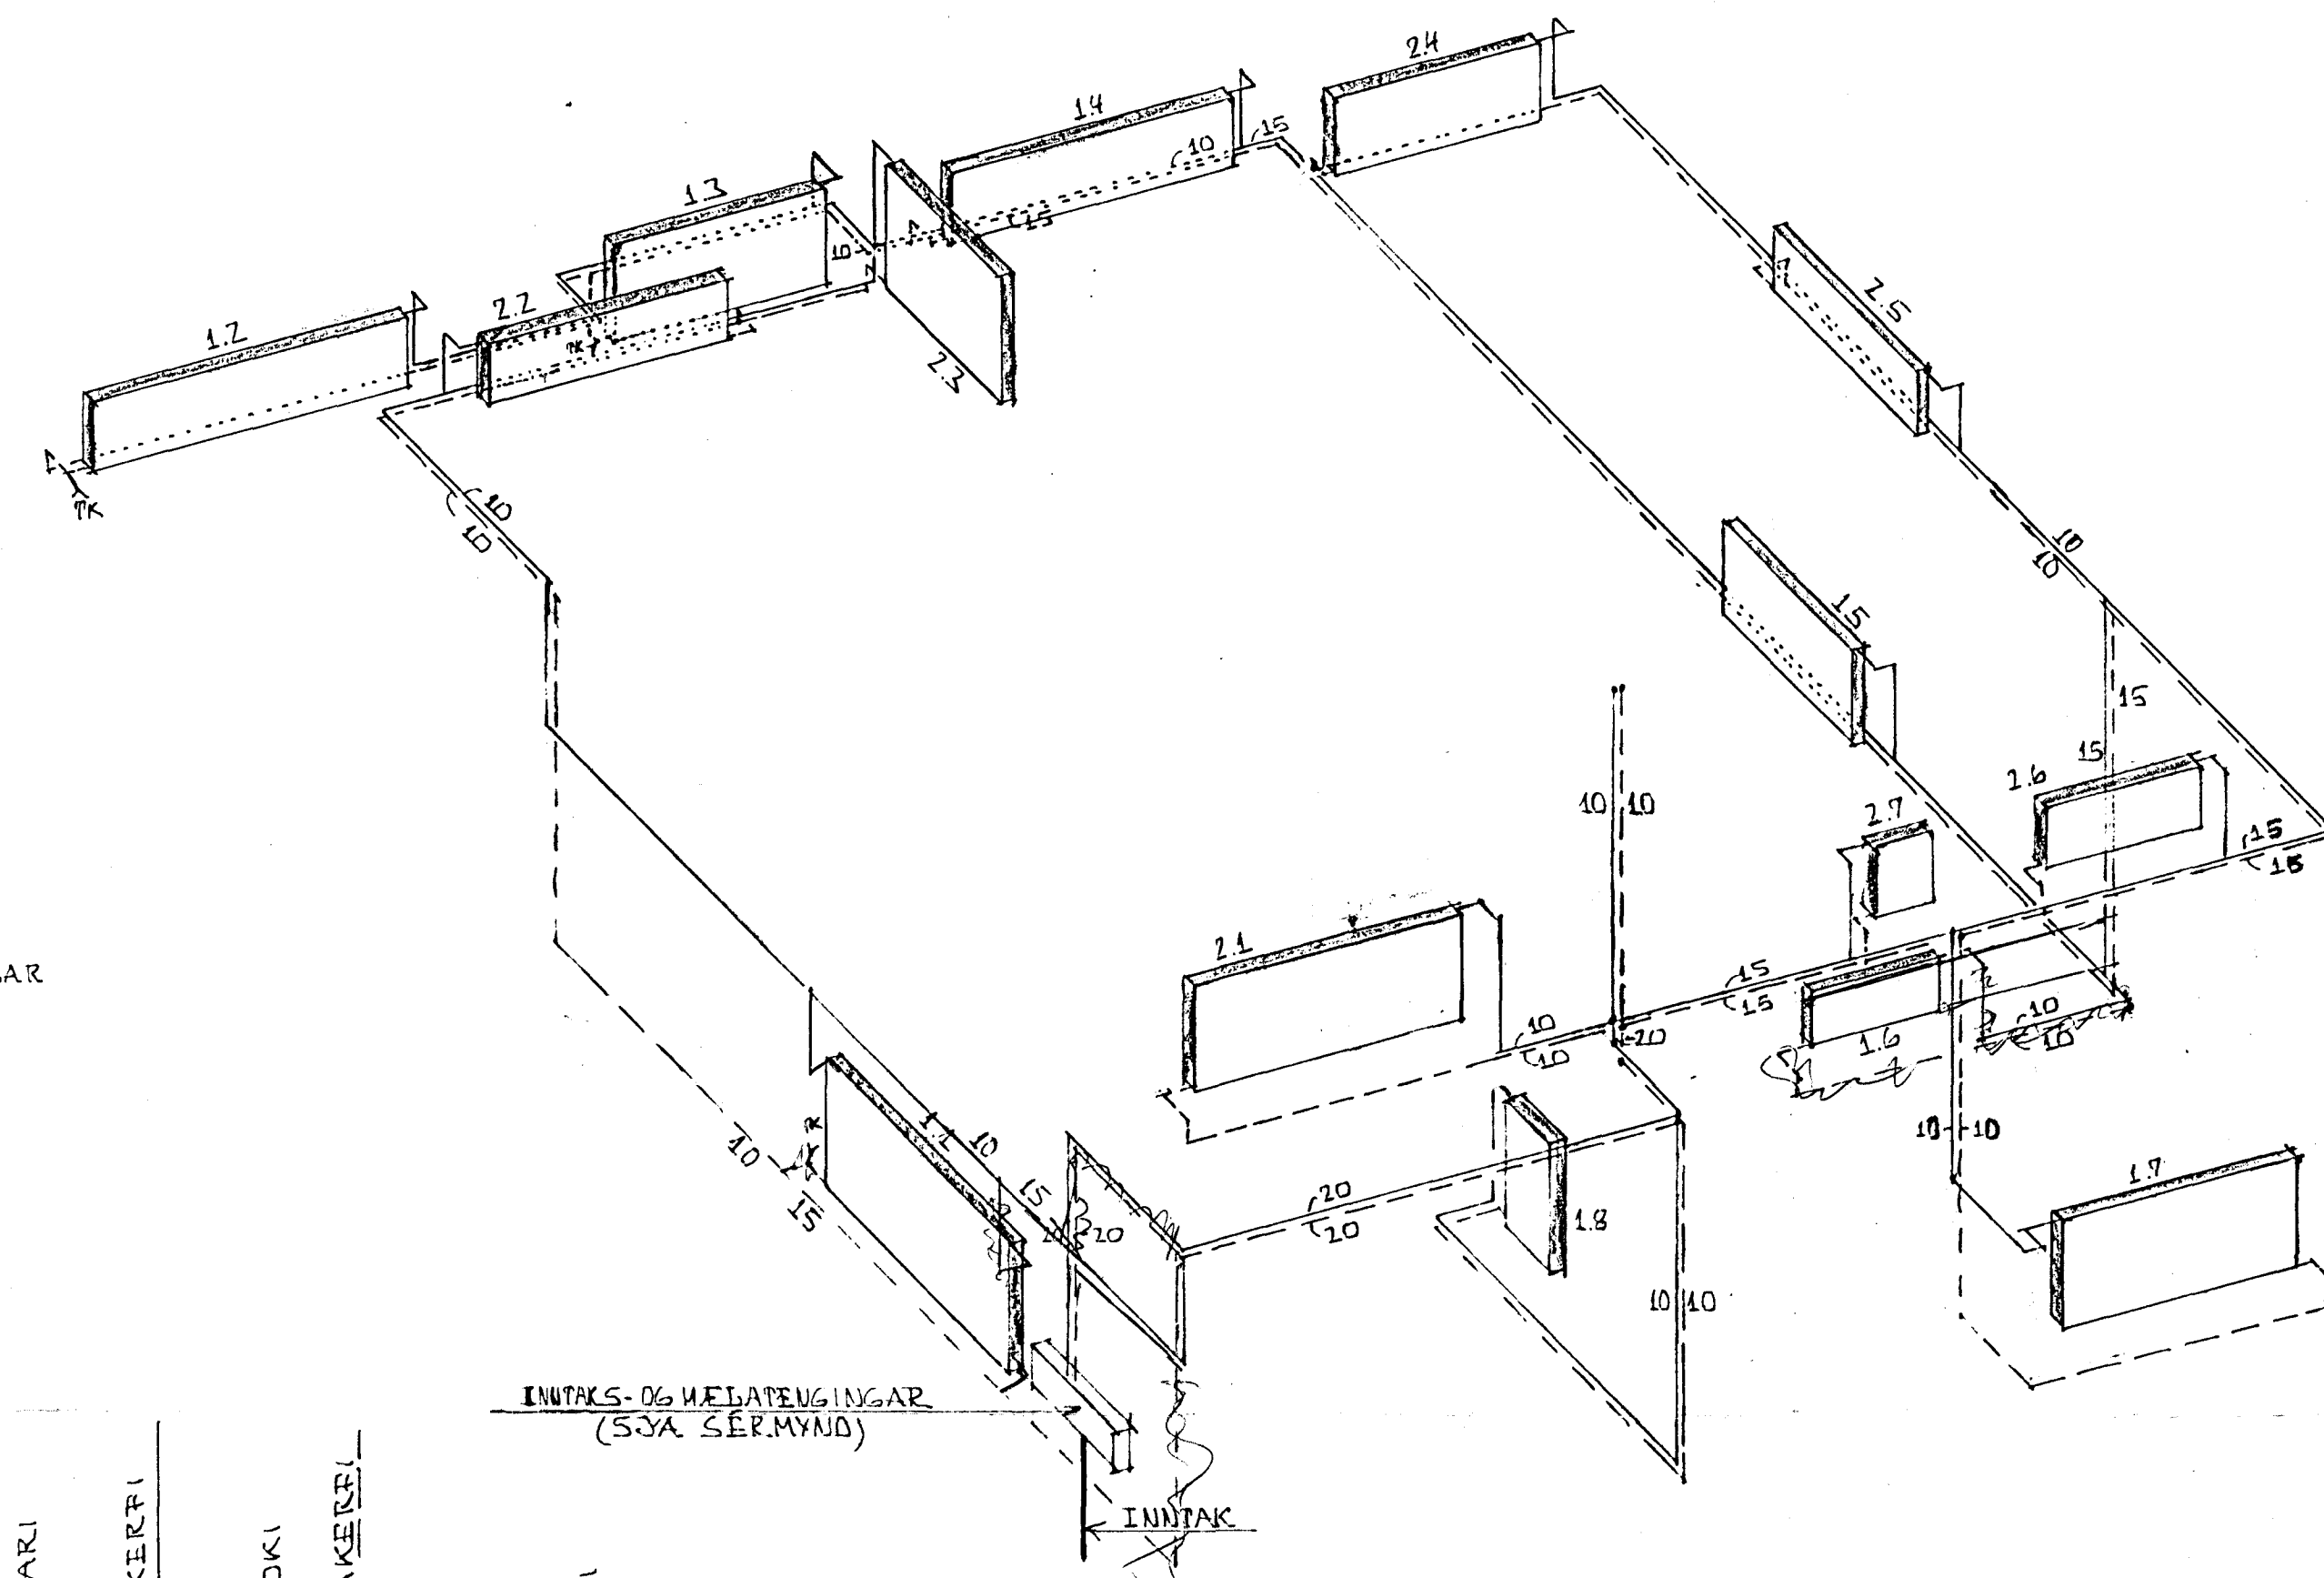

OPNAPAPPA FYRIR NR.49

OPN NR.	HITAPÓRF KCAL/H	MESTA LENGD CM	MESTA HÆÐ CM	TENGINGAR A I I D	VÁLIN OPNAGERÐ	HITAGJÖF KCAL/H	ÞENGD CM	HÆÐ CM	ATH.
1.HÆÐ									
1.1	2000	200	100	A - D					
1.2	1870	240	40	B - C					
1.3	930	180	70	B - C					
1.4	1245	250	40	B - C					
1.5	1185	160	80	B - C					
1.6	320	100	50	A - D					
1.7	1060	180	80	B - C					
1.8	815	70	100	A - B					
2.HÆÐ									
2.1	1195	270	80	A - D					
2.2	645	210	80	A - D					
2.3	1340	120	100	A - B					
2.4	760	180	80	B - C					
2.5	515	160	80	B - C					
2.6	995	150	90	A - D					
2.7	655	70	80	C - D					

SJA SKÝRINGAR FYRIR NEÐAN OPNAPAPPA  
FYRIR NR.45

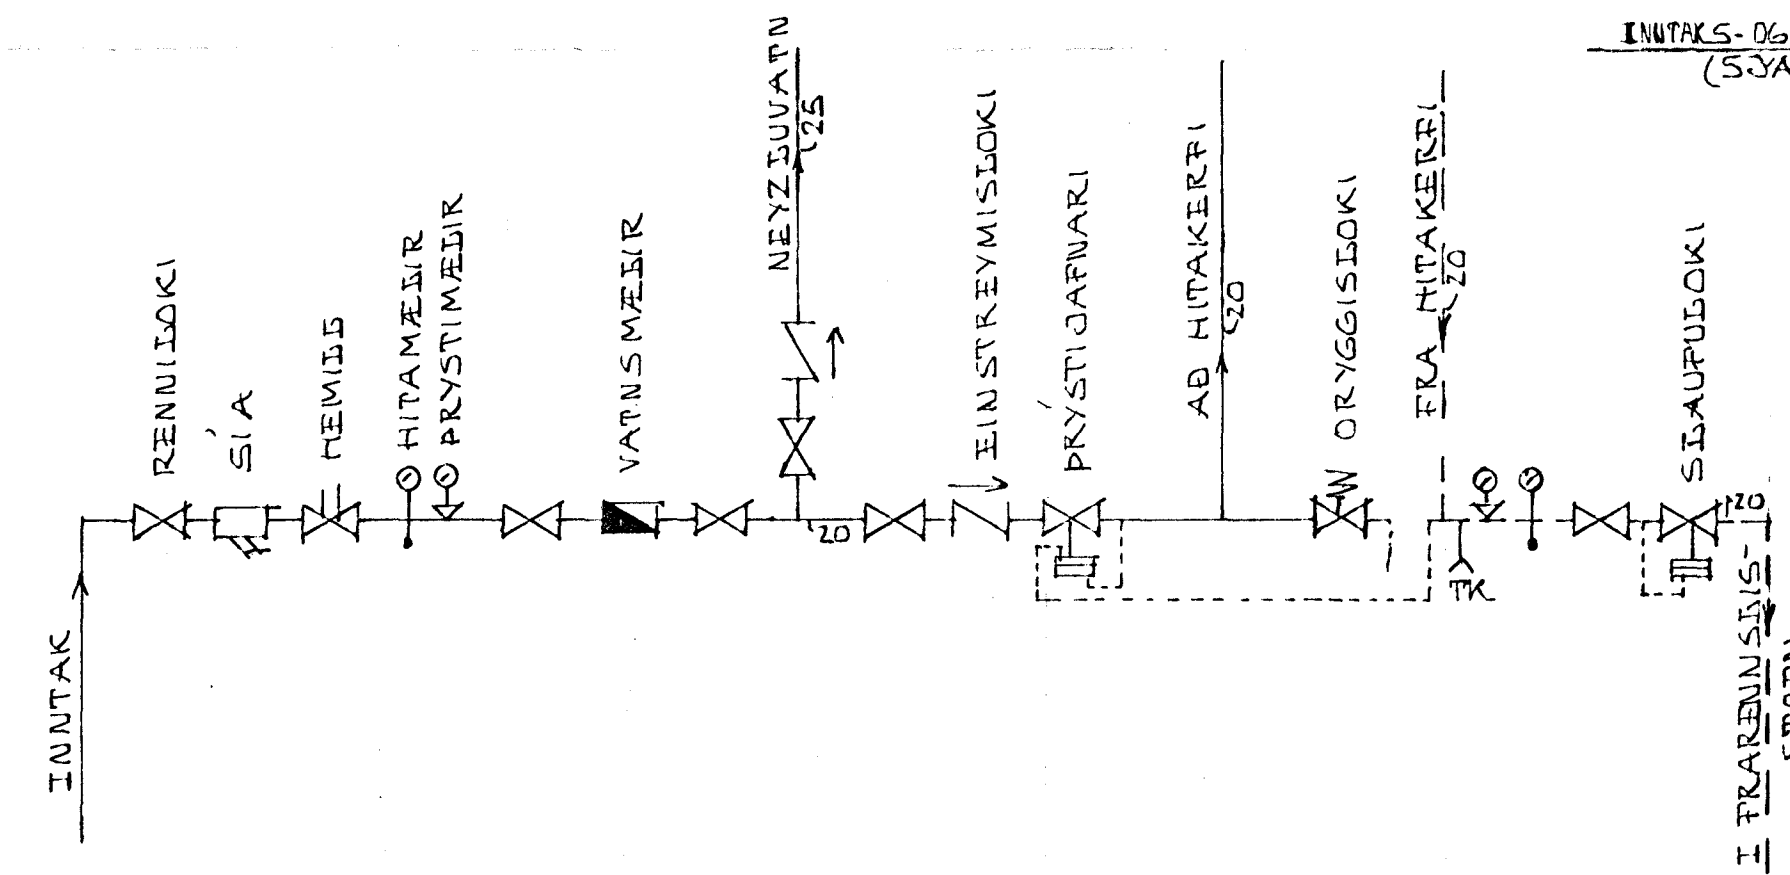

INNÞAKS- OG MÆÐATENGINGAR  
(EKKI Í MÆLIKVARÐA)

SKÝRINGAR:

GERT ER RÁÐ FYRIR AÐ EIMANGRUN HÚSS SÉ SKV.  
BYGGINGARSAMYKKT HAFNARFRÆÐAR, TVÖÞÓLDU GÐERI  
Í ÖÐLUM GJUGGUM OG ÞETTIÐISTUM Í OPNANLEGUM  
GJUGGAPÖGUM OG HURÐUM.

PIPUR SÉU SVAKTAR JÁRNPIPUR MEÐ SKRÚÞUDUM  
TENGSTYKKJUM EÐA STÁLPIPUR MEÐ ÞRYKKTUM  
TENGSTYKKJUM AÐ VIÐURKENNDRJ GERÐ.  
HYRMÁÐ PIÐNA ER GERÐ UPP Í MM Á KERPISHYND  
OG SÉRMYND AF TENGINGU MÆÐAÐRINDAR.

ALLUR ÞRÁGANGUR PIÐNA SÉ Í SAMRÆMI  
VIÐ REGLUGERÐ UM HITAÐAGNIR O.F.L. Í  
TRÉYKJAVIK.  
PIPUR EIMANGRIST MEÐ 20 MM GIERULLARHÓIKUM,  
OG VÉRJIST ÞÁSTI EÐA SÍASAPPA.

Á ALLA OPNA KOMI SJÁLÞVIKKIR, DAUÐOSS ÞOKAR  
AF GERÐ "RAV" EÐA "ÞJVR". ÞOTT SKRÚÐUR SÉU  
Á ÖÐLUM OPNUM. ÞÆMINGARVENTILAR KOMI ÞAR  
SEM SÝNT ER OG ANNARS STABAR ÞAR SEM  
HENTA ÞYKIR.

SKÝRINGAR TÁKNA SJA ÍST 64

04-04-18 KS

LÖGNUM BREVTT FYRIR HÚS NR.49 Í SAMRÆMI VIÐ ÖSKIR ÞÍÐUS MEISARA  
HRAUNBRÚN 45 OG 49 HAFNARFRÆÐI.  
KERPISMYNDIR HITAÐAGNA  
MÆLIKV: 1:50  
KRISTJAN STEFANSSON F.T.P.I.  
EFTIRHAÐAÐA 3, KÓPAVOGI. SÍMI 44-0-54

DAGS: 01-04-77  
HANNAB: KS  
VERK NR.  
7703-02  
BLAÐ NR.  
-04